

Högden)

- 11. H = 15.26
- 12. H = 16.50
- 13. H = 15.75
- 14. H = 13.70
- 15. H = 17.34

Ende sporplanut ut.
Högste pkt ; terräng

Situationsplan. M = 1:500

Om 58 dm. 151


Svein Döhl.

Högde. ferdig fundam. 15.00.

10/2-1999

Carina Rydberg

KNARVIK

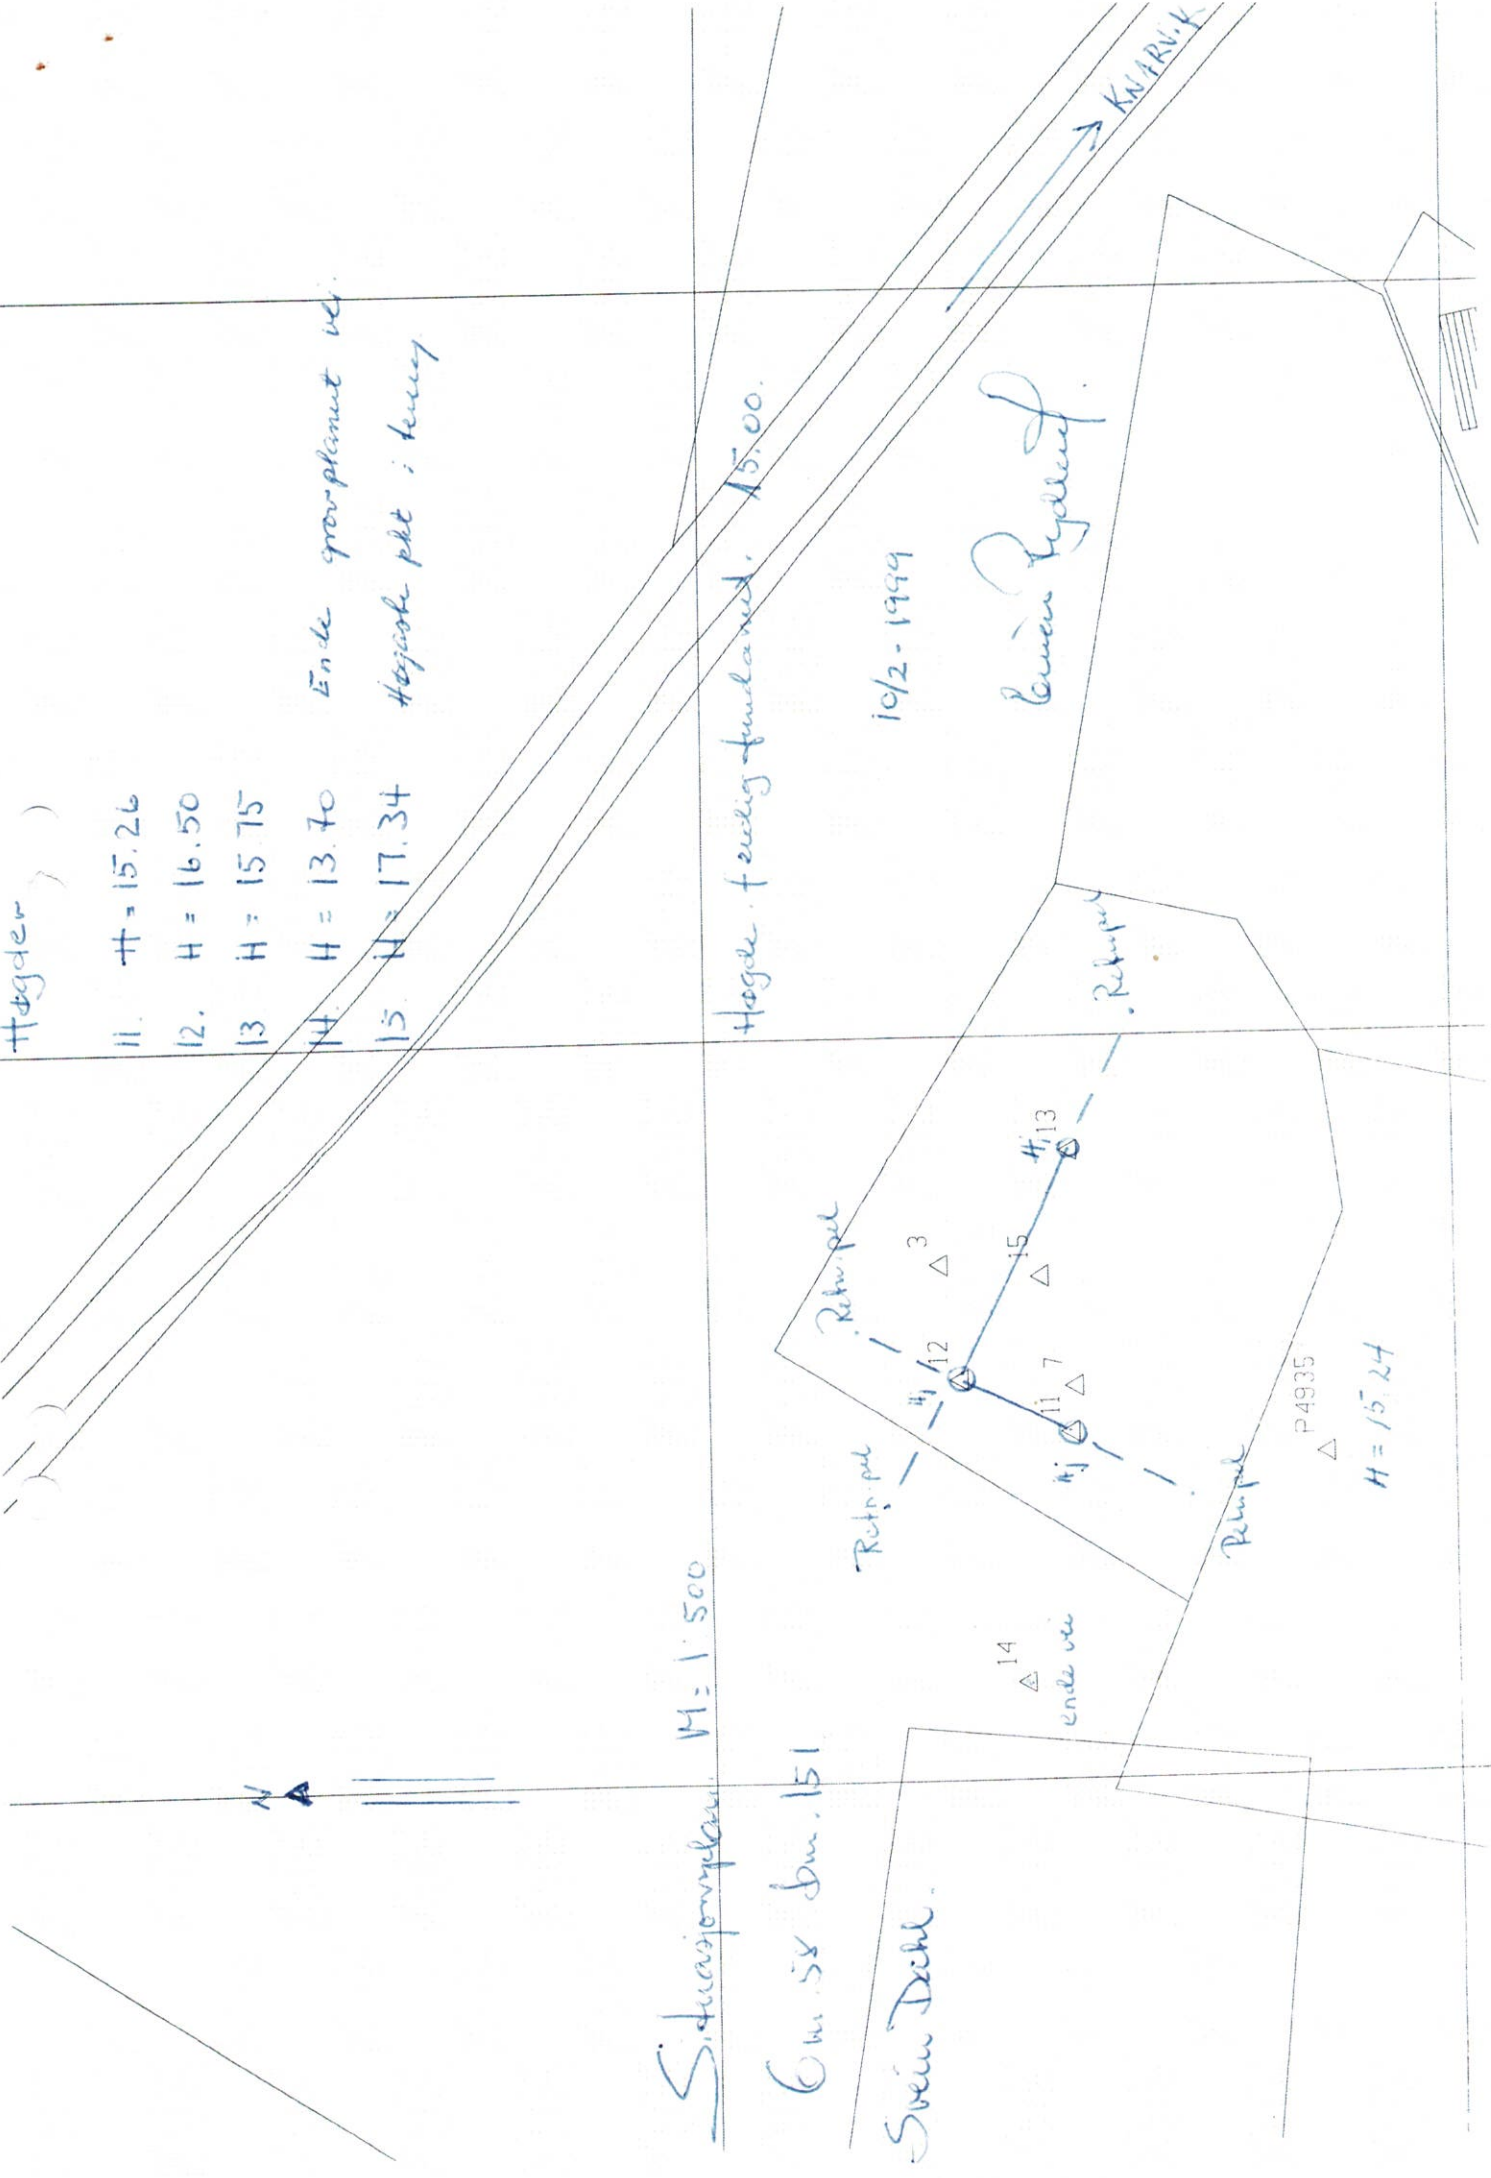

P4935

H = 15.24