

Målte Grenser	Våningshus
Registrerte Grenser	Større bustader
Udefinert grenser	Hytte/feriehus
Terrengmålte grense	Garasje/uthus
Konstruert grensepunkt	Industri/lager
Bolig	Andre bygg
Bustad m/leilighet	

Beliggenhet og høyder må oppfattes som orienterende.
 Koordinatsystem: EUREF89 - SONE 32 (EPSG:25832)
 Høydesystem: NN 2000 høyder (EPSG:5941)

VL 32 P

323 m².

41-400

196/119

196/31

196/56

196/140

196/17

VL 32 P

VL 32 P

Grunnkart.

Dato: 2021.03.03
 Sign: SSO


Alver kommune
 Kart og Oppmåling

Del av g.nr. 196, b.nr. 140.

N

Målestokk
 1:500

Kopi

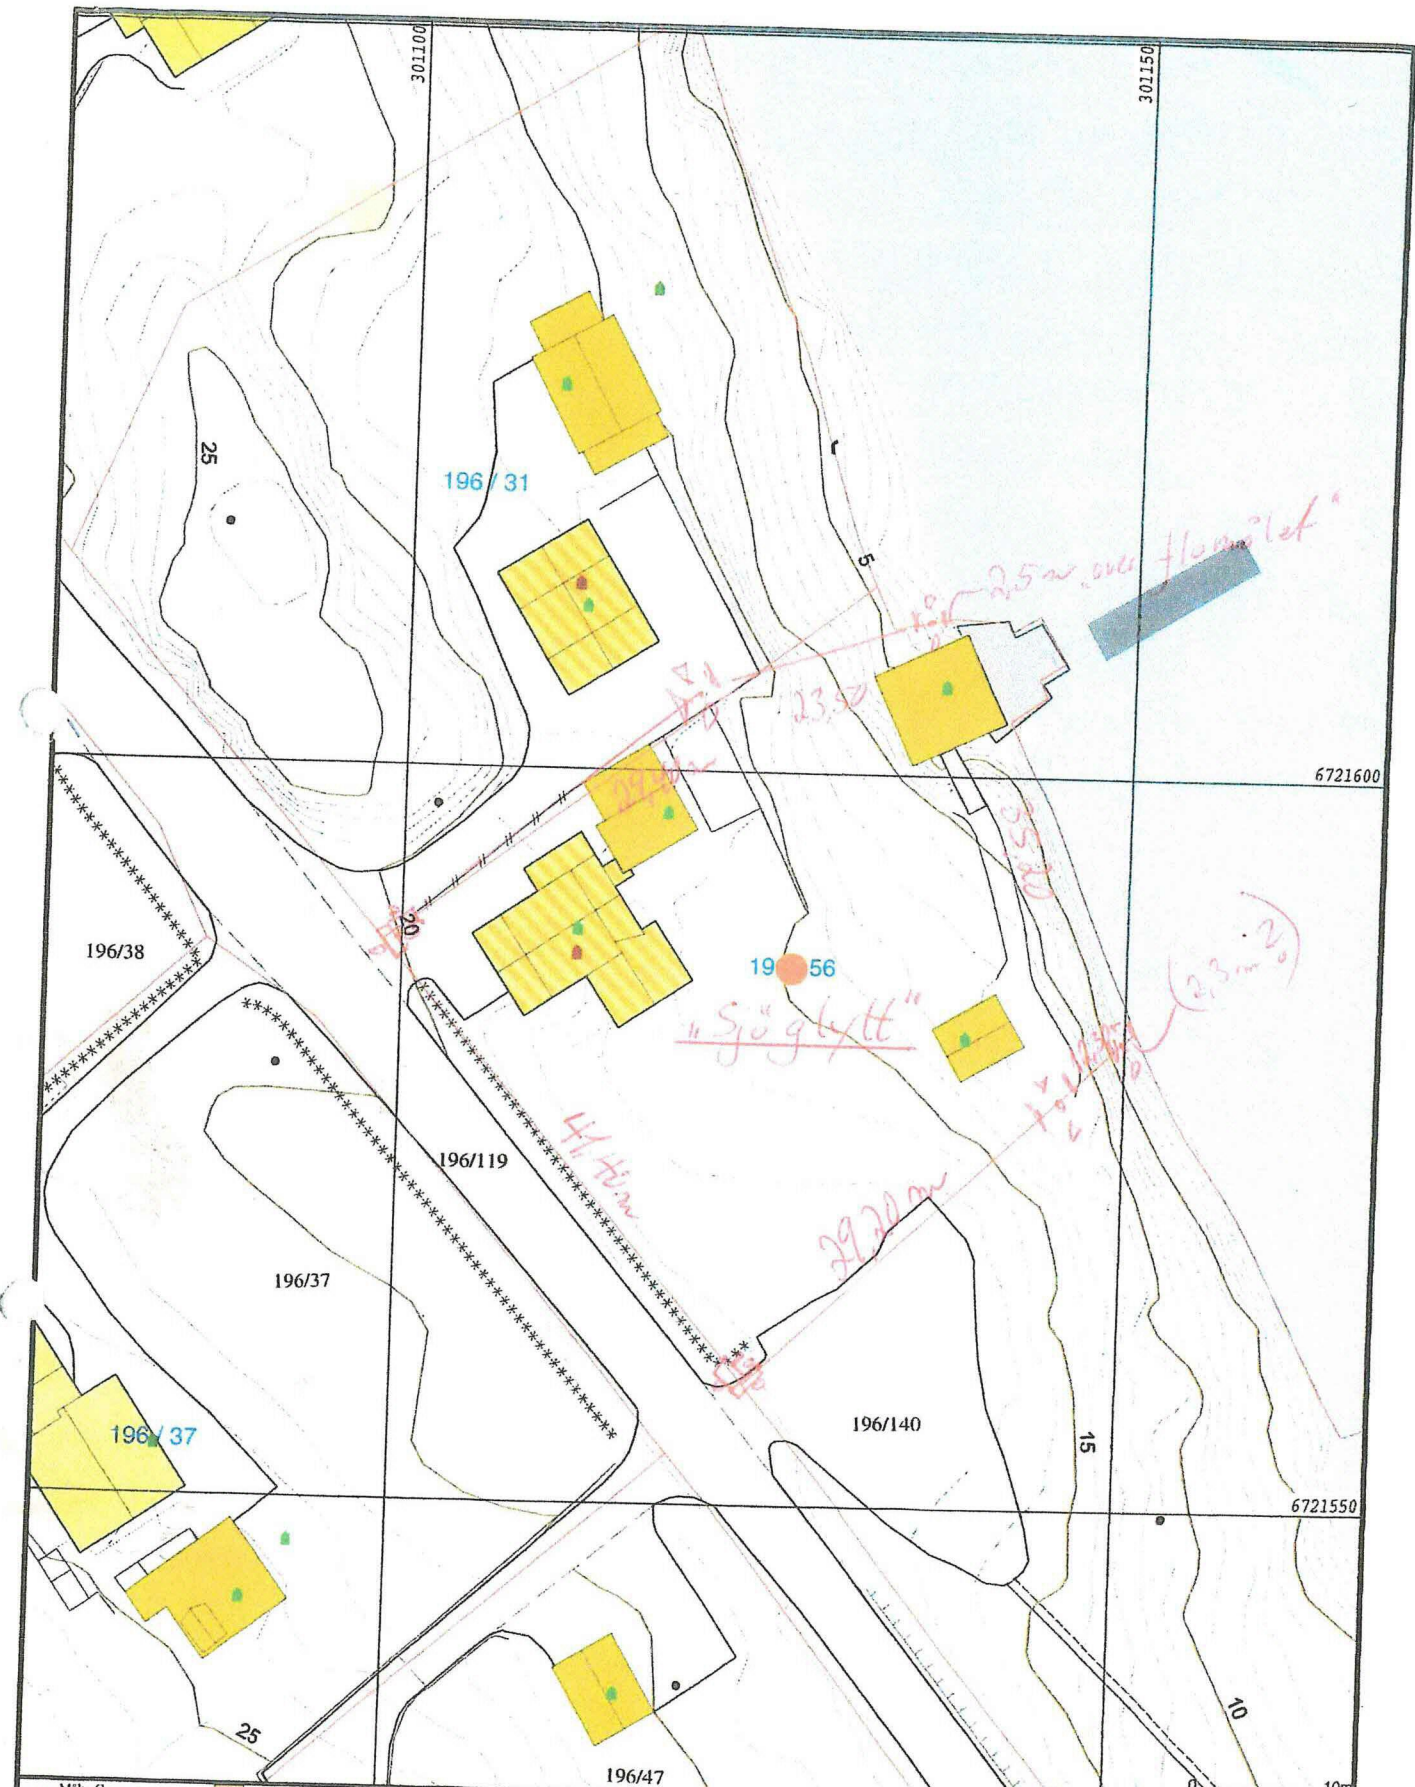

- Målte Grenser
- Registrerte Grenser
- Udefinert grenser
- Terrengmålte grense
- Konstruert grensepunkt
- Bolig
- Bustad m/leilighet
- Våringshus
- Større bustader
- Hytte/feriehuis
- Garasje/uthus
- Industri/lager
- Andre bygg

Beliggenhet og høyder må oppfattes som orienterende.



Lindås kommune
Geodata avdeling

Grunnkart. *Prinsipp-skisse*

Dato: 2012.08.03
Sign: SSO

G.nr. 196, b.nr. 56.



Målestokk
1:500