

SITUASJONSKART

Gnr/Bnr: Gbnr 70/27 m.fl.
Adresse:
Eigar/søkar:

Kvalitet :

Gjeldande plan : Reguleringsplanen
Planformål : o:VKA

Vår referanse:


Sign.



Målestokk: 1:1000
Dato: 23.11.2020



—#— Gjerde
- - - Usikker eigedomsgrense
--- Målt eigedomsgrense
Bolighus
Andre bygg

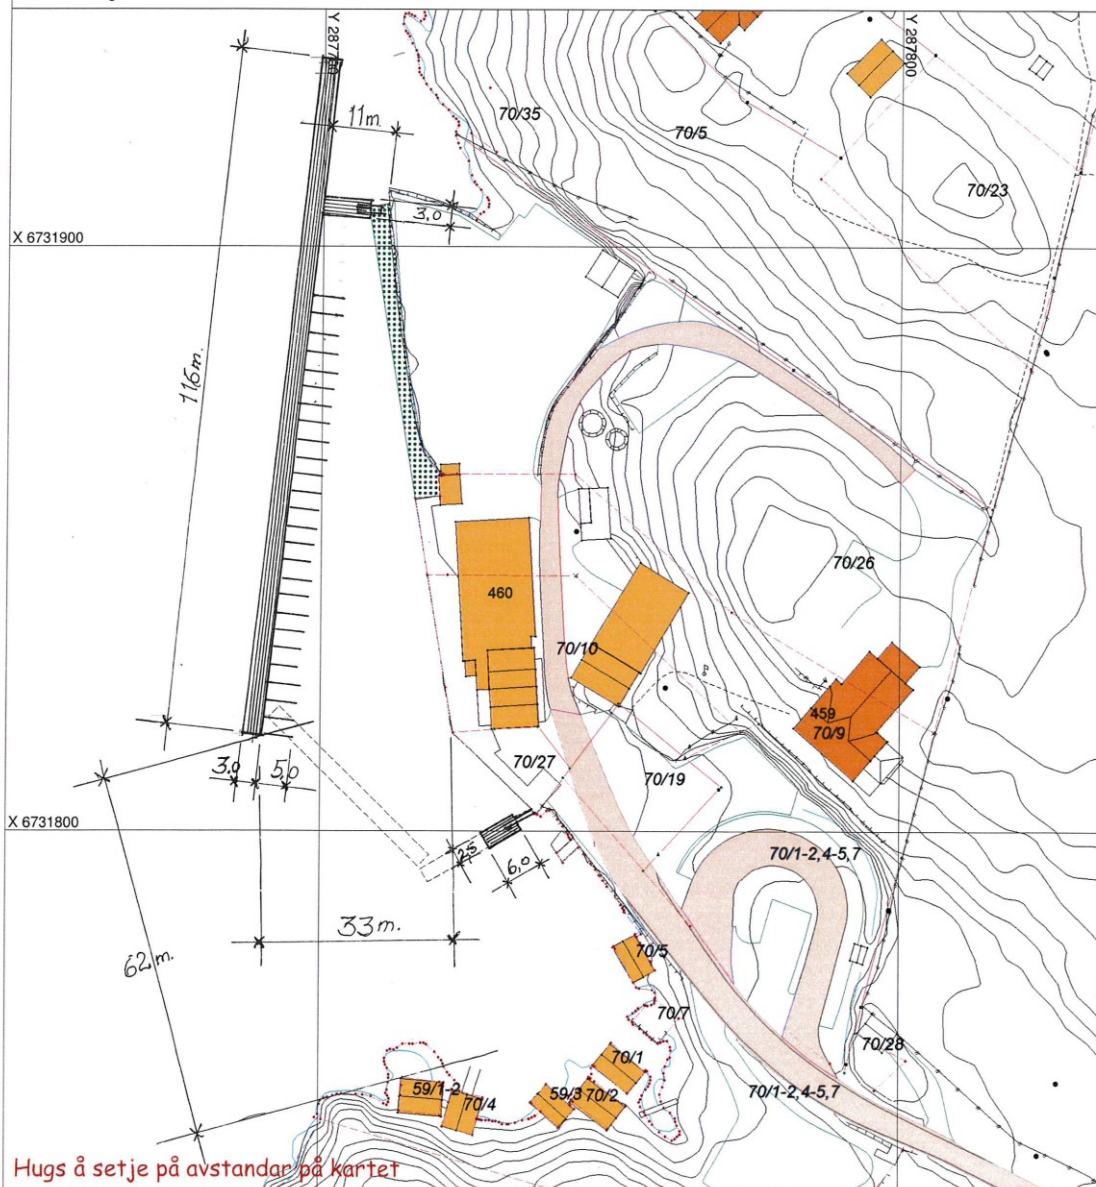

SITUASJONSPLAN

Tiltak

Underskrift Situasjonsplan

Dato