



ØST

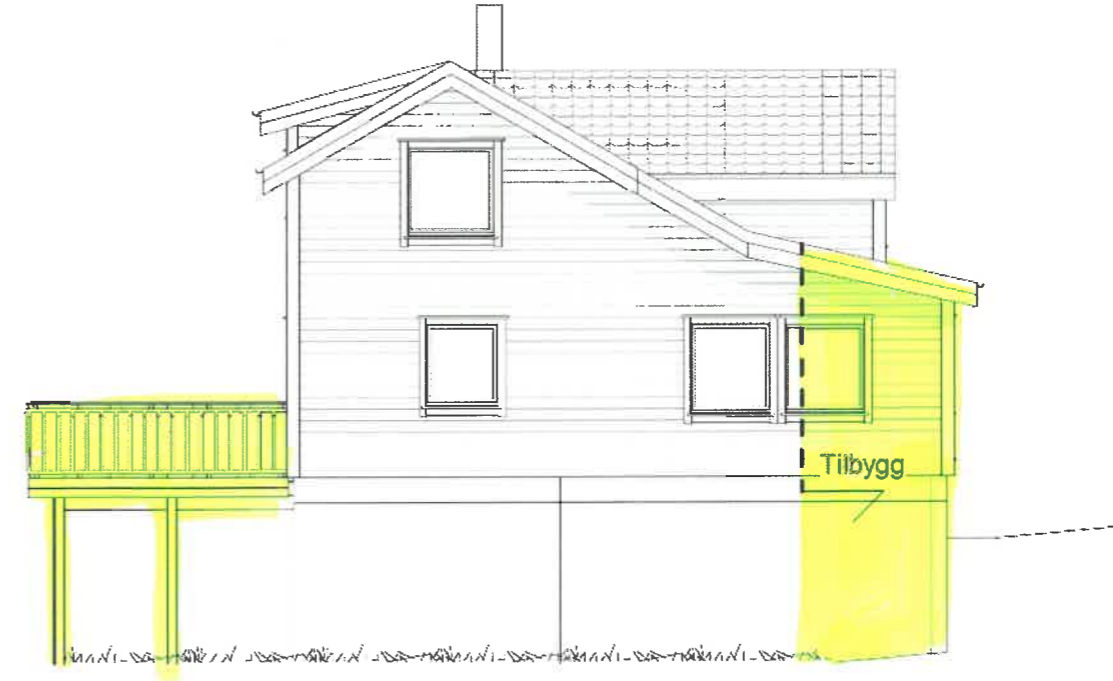

NORD



VEST

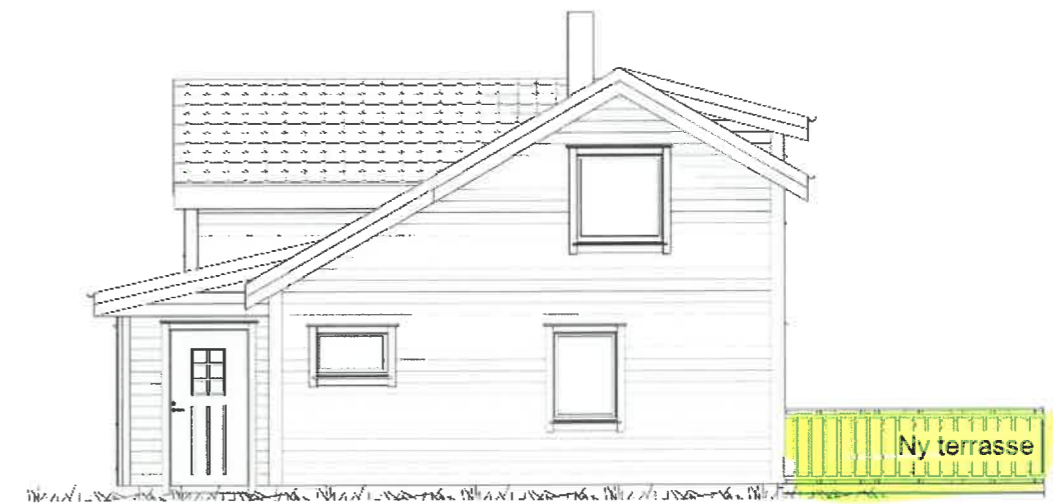


SØR



UTARBEIDET AV:	DAK PARTNER AS		
TILTAKSHAVER:	Kristoffer Dalland	G.nr/B.nr:	233/1
BYGGEPLASS:	Eidavegen 501	KOMMUNE:	Aver



TEGN, INNHOLD:		Fasader		MÅLESTOKK:	1 : 100
PROSJEKT:		Tilbygg		PROSJEKT NR:	
ARKITEKT:	DATO:	TEGN:	REV:	TEGN.NR:	
I.Porzucek	22-02-21	1:100	B	101	

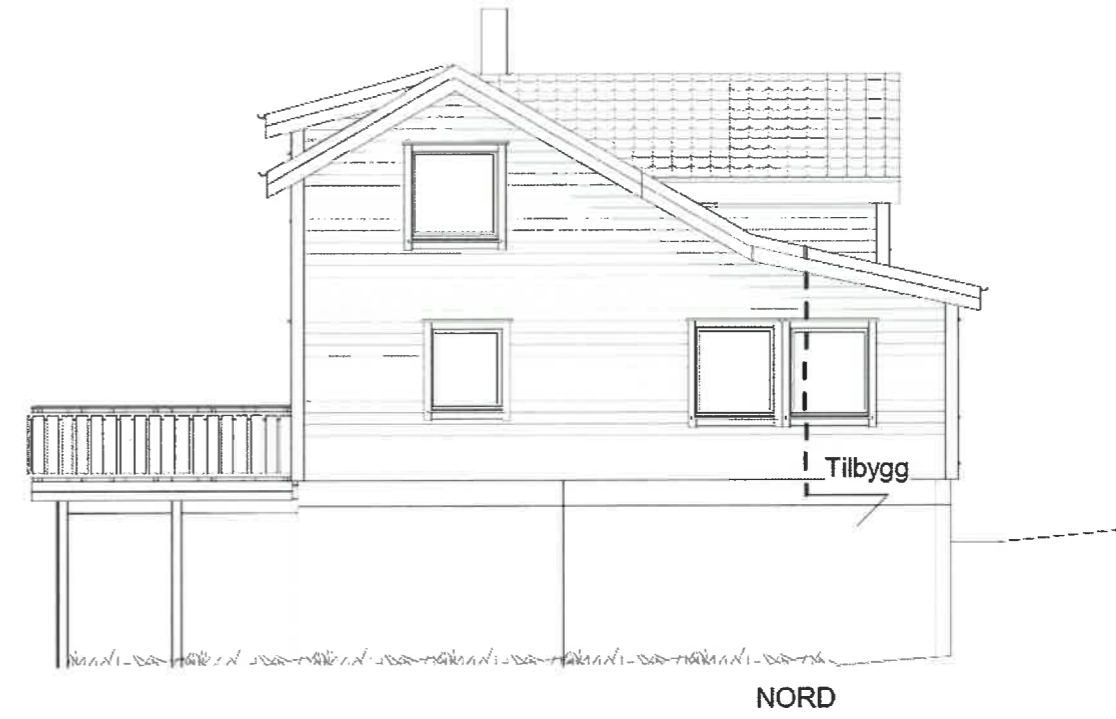

UTARBEIDET AV:	DAK PARTNER AS	G.nr/B.nr:	233/1
TILTAKSHAVER:	Kristoffer Dalland	KOMMUNE:	Alver
BYGGEPLASS:	Eidavegen 501		



TEGN, INNHOLD:		Fasader		MÅLESTOKK:	1 : 100
PROSJEKT:		Tilbygg		PROSJEKT NR:	
ARKITEKT:	DATO:	TEGN:	REV:	TEGN.NR:	
I.Porzucek	22-02-21	1:100	B	101	