Prosjektnr.	Dato opprettet
2018082	30.04.2018
Type tegning	Revisjon nr.
Profil A	**-**

D-A30-1

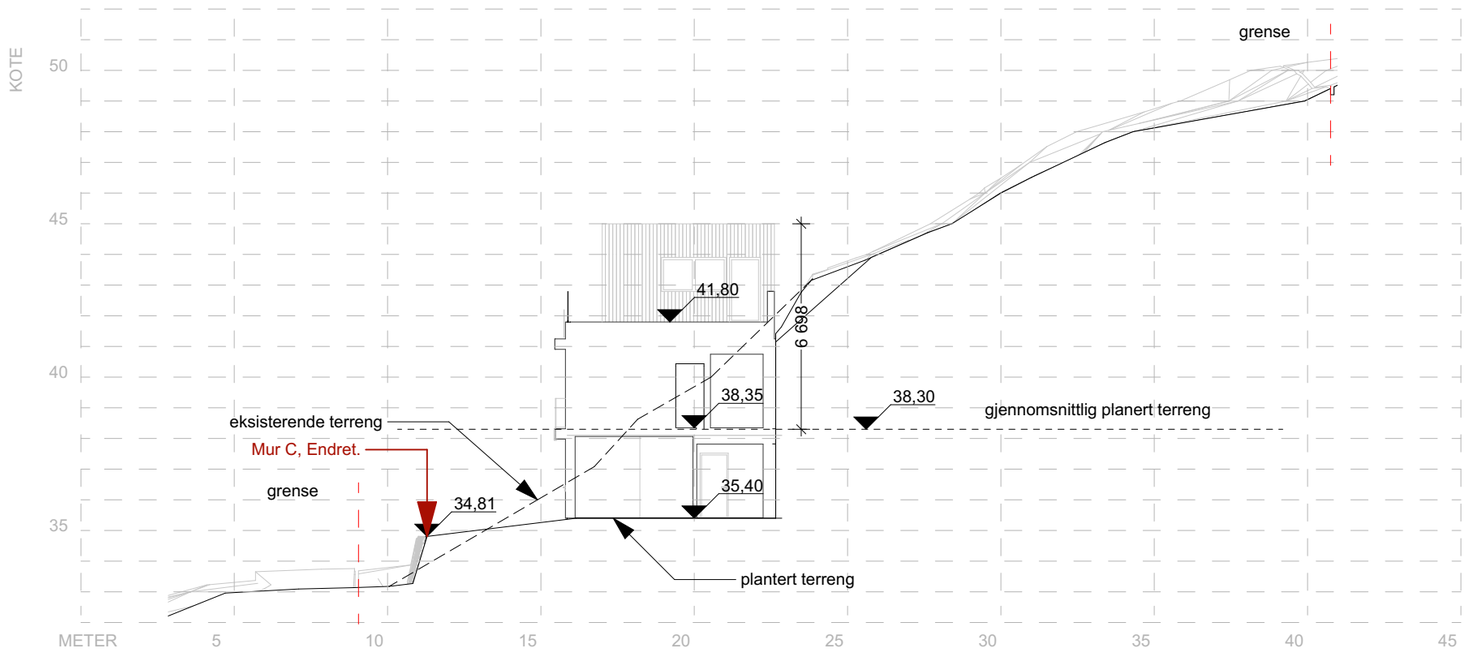

1:200 Profil A

Revisjoner

Rev	Beskrivelse	Dato	Sign
A	Endringer Høyde Bygg + Høyde MUR C	04.03.21	ØBK

Fase
Søknadstegninger

arkoconsult
ARKOCONSULT AS, Postboks 103, 5291 Valestrandsfossen
Tel.: 56390003 - Fax.: 56191130 - Mob.: 93241511
Mail: post@arkoconsult.no - Org.nr. 997 089 782 MVA

Tiltakshaver
Andreas Dyngen

Sign.
ØBK
Dato
04.03.2021

Prosjekt
Ny enebolig med garasje og utleie

Gnr/ Bnr 196/150
Alver Kommune

Kontroll
OH
Dato
04.03.21

Målestokk
1:200

Tegningsnr.:
95318082A30-1

Format
A3

Type tegning:
Profil A

I HENHOLD TIL LOVVERK ER DENNE TEGNINGEN ARKOCONSULT AS SIN EIENDOM. DENNE TEGNINGEN KAN IKKE BLI BRUKT, OFFENTLIGGJORT ELLER GIS VIDERE TIL TREDJEPART UTEN VÅRT SKRIFTLIGE SAMTYKKE. OVERTREDELSE AV DETTE KAN FØRE TIL SØKSMÅL. OBS! TEGNINGEN KAN PRINTES I FEIL SKALA. IKKE TA MÅL DIREKTE PÅ TEGNING. BRUK KUN OPPGITTE MÅL.