




E-1

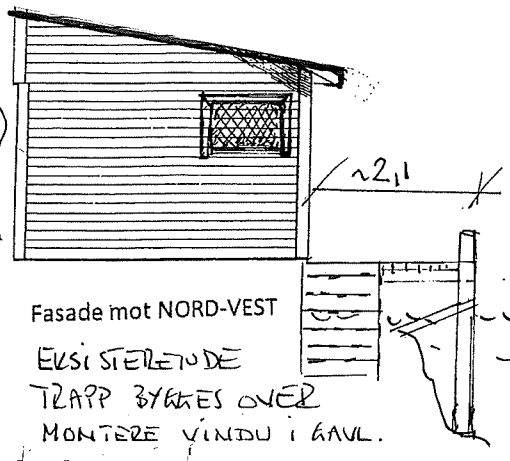


Fasade mot NORD-VEST  
 EKSIISTERENDE  
 TRAPP BYKES OVER  
 MONTERE VINDU I GAVL.

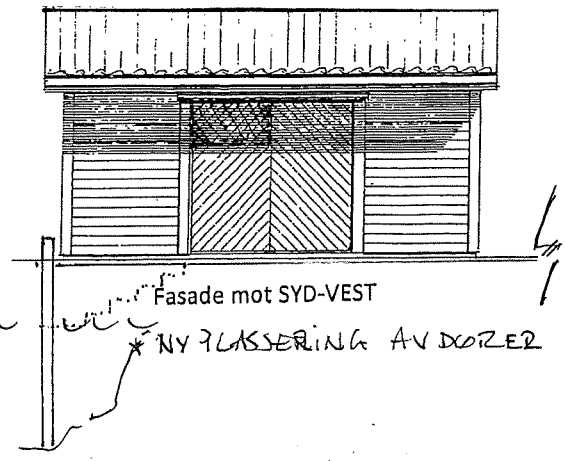


Fasade mot SYD-VEST  
 \* NY Plassering AV DØRER

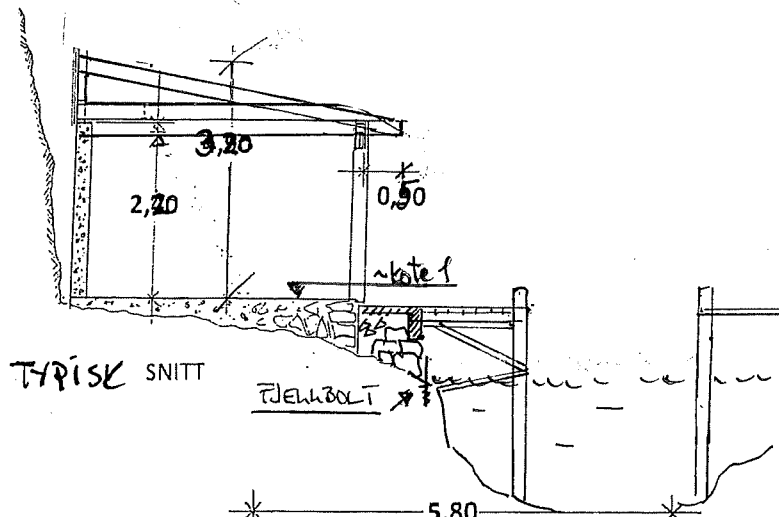

TYPISK SNITT

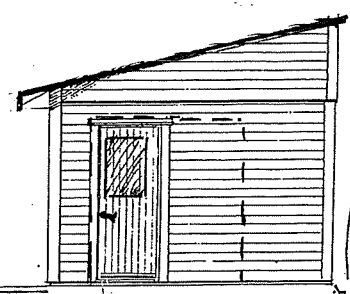

Fasade mot SYD-ØST  
 \* ENKEL DØR MONTERES  
 OG DEL AV DØBBL DØR  
 KLES IGEN.

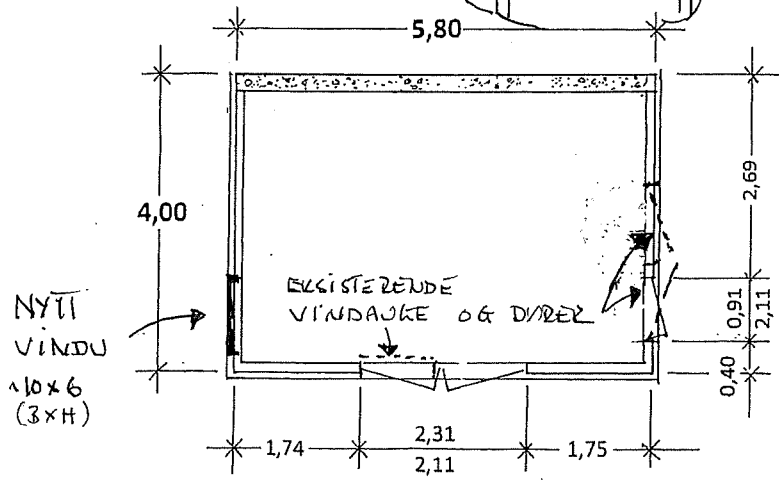

GRUNNPLAN

NYTT  
 VINDU  
 10x6  
 (3xH)

EKSIISTERENDE  
 VINDAUKE OG DØRER

PROSJEKTERT 25/2-21  
 TAULE  
 TAULE  
 Nr. 55 35 85 55 - Mob. 908 66 010

Grunnflate - Naust = 23,2 m<sup>2</sup>  
 Lysflate : Max. : 0,69m<sup>2</sup>

rehabilitering  
 Prosj. ombygging av eksisterende naust/brygge  
 Gnr. 60, bnr. 7, Langeneset, Alver kommune  
 UTVIDELSE AV BRYGGE - SE SIT. PLAN  
 Plan, Snitt - og fasader i MÅL = 1 : 100

Bergen, 13. 07. 2020, Thor Iden