



1. Etg

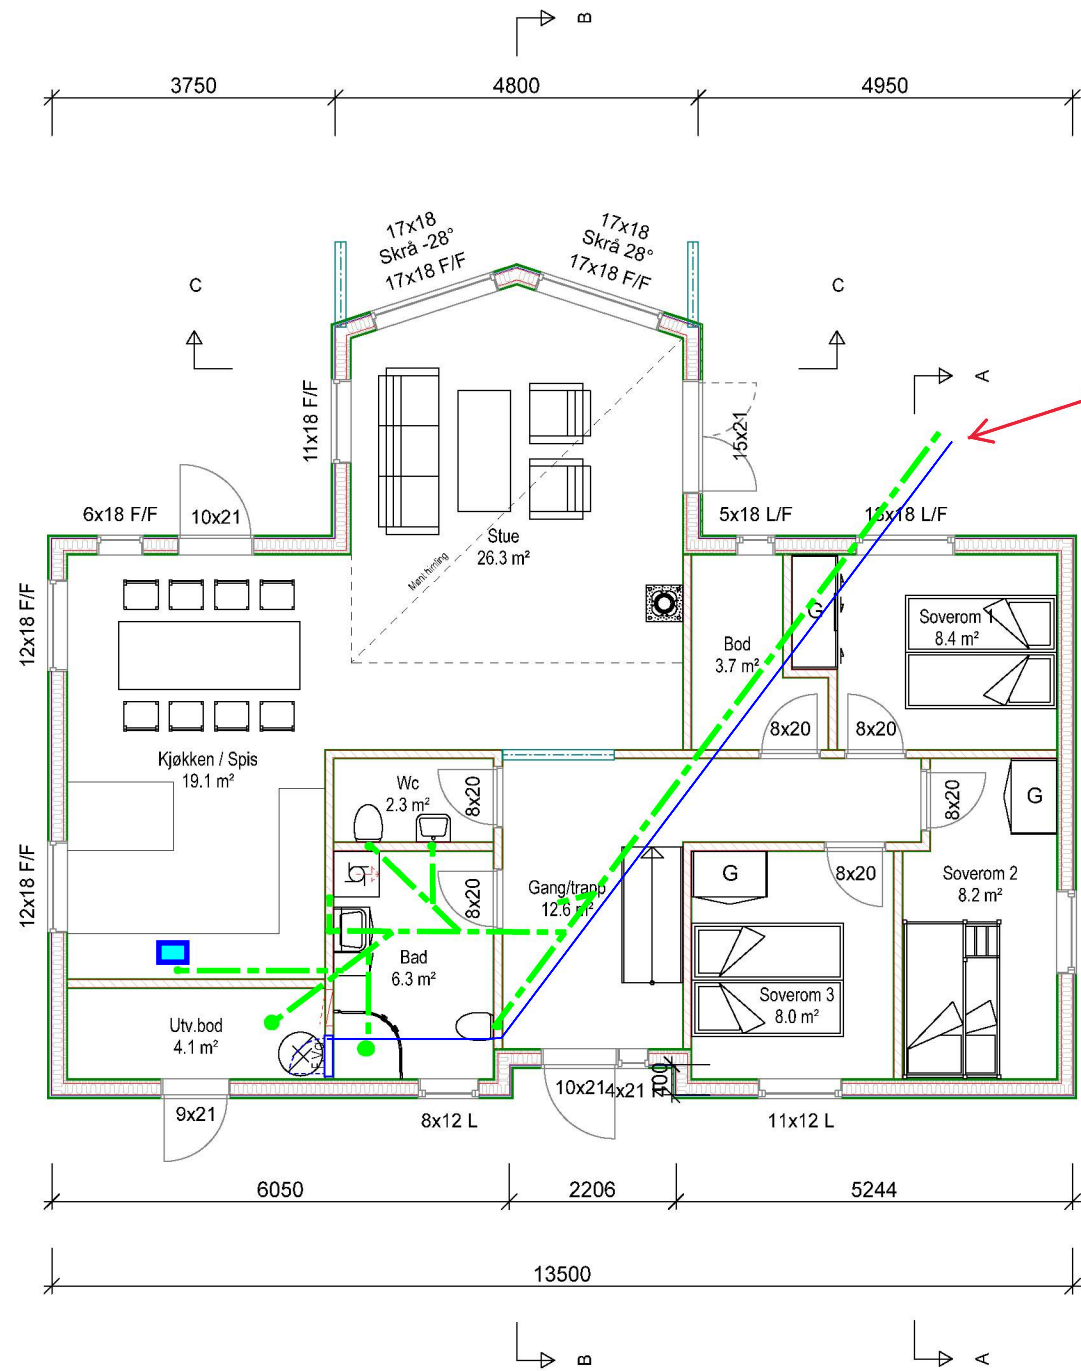

Avløp ø110mm
Vann ø32mm

Hems

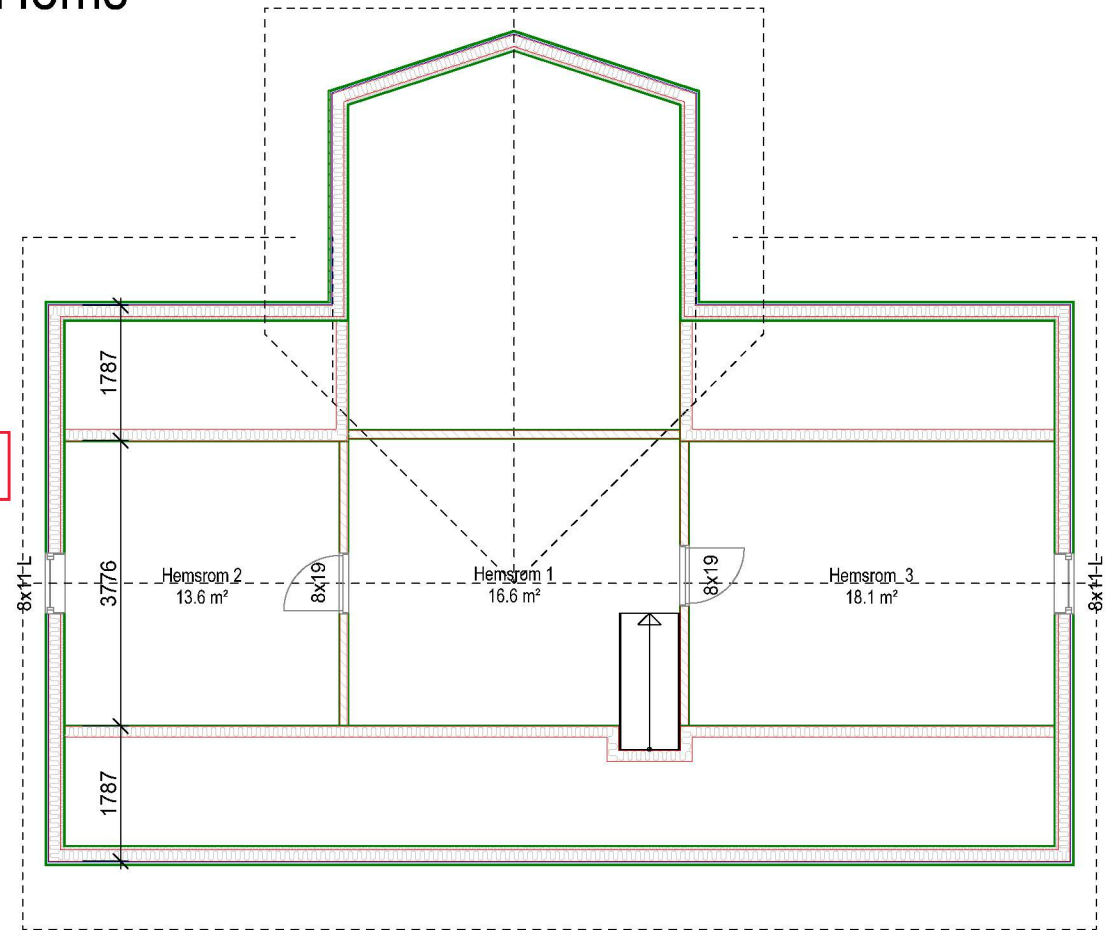

Arealberegninger i hht. NS 3940	Bruksareal BRA kvm		
	Pr etasje	Åpent over- bygd areal og carport	Sum BRA
1. etasje	103.7	0.0	103.7
SUM :	103.7	0.0	103.7
BYA :	114.4	0.7	115.1



08/03-21 Einar Stuedal



Hytte Haukåsvegen 101



Tiltakshaver: **Björg og Frode Hallås**
 Byggeplass: **Haukåsvegen 101**
 Kommune: **Alver**
 Gnr: 67 Bnr: 3 Mål: 1 : 100 / A3
 Plan

Dato: 25.10.2020
 Teqn: RF
 Prosjekt nr.:
 Teqn.nr.: 501

Hytte Haukåsvegen 101