


eit naustområde på gnr 126,

HOPE

LINDÅS HERAD.

HORDALAND FYLKE.

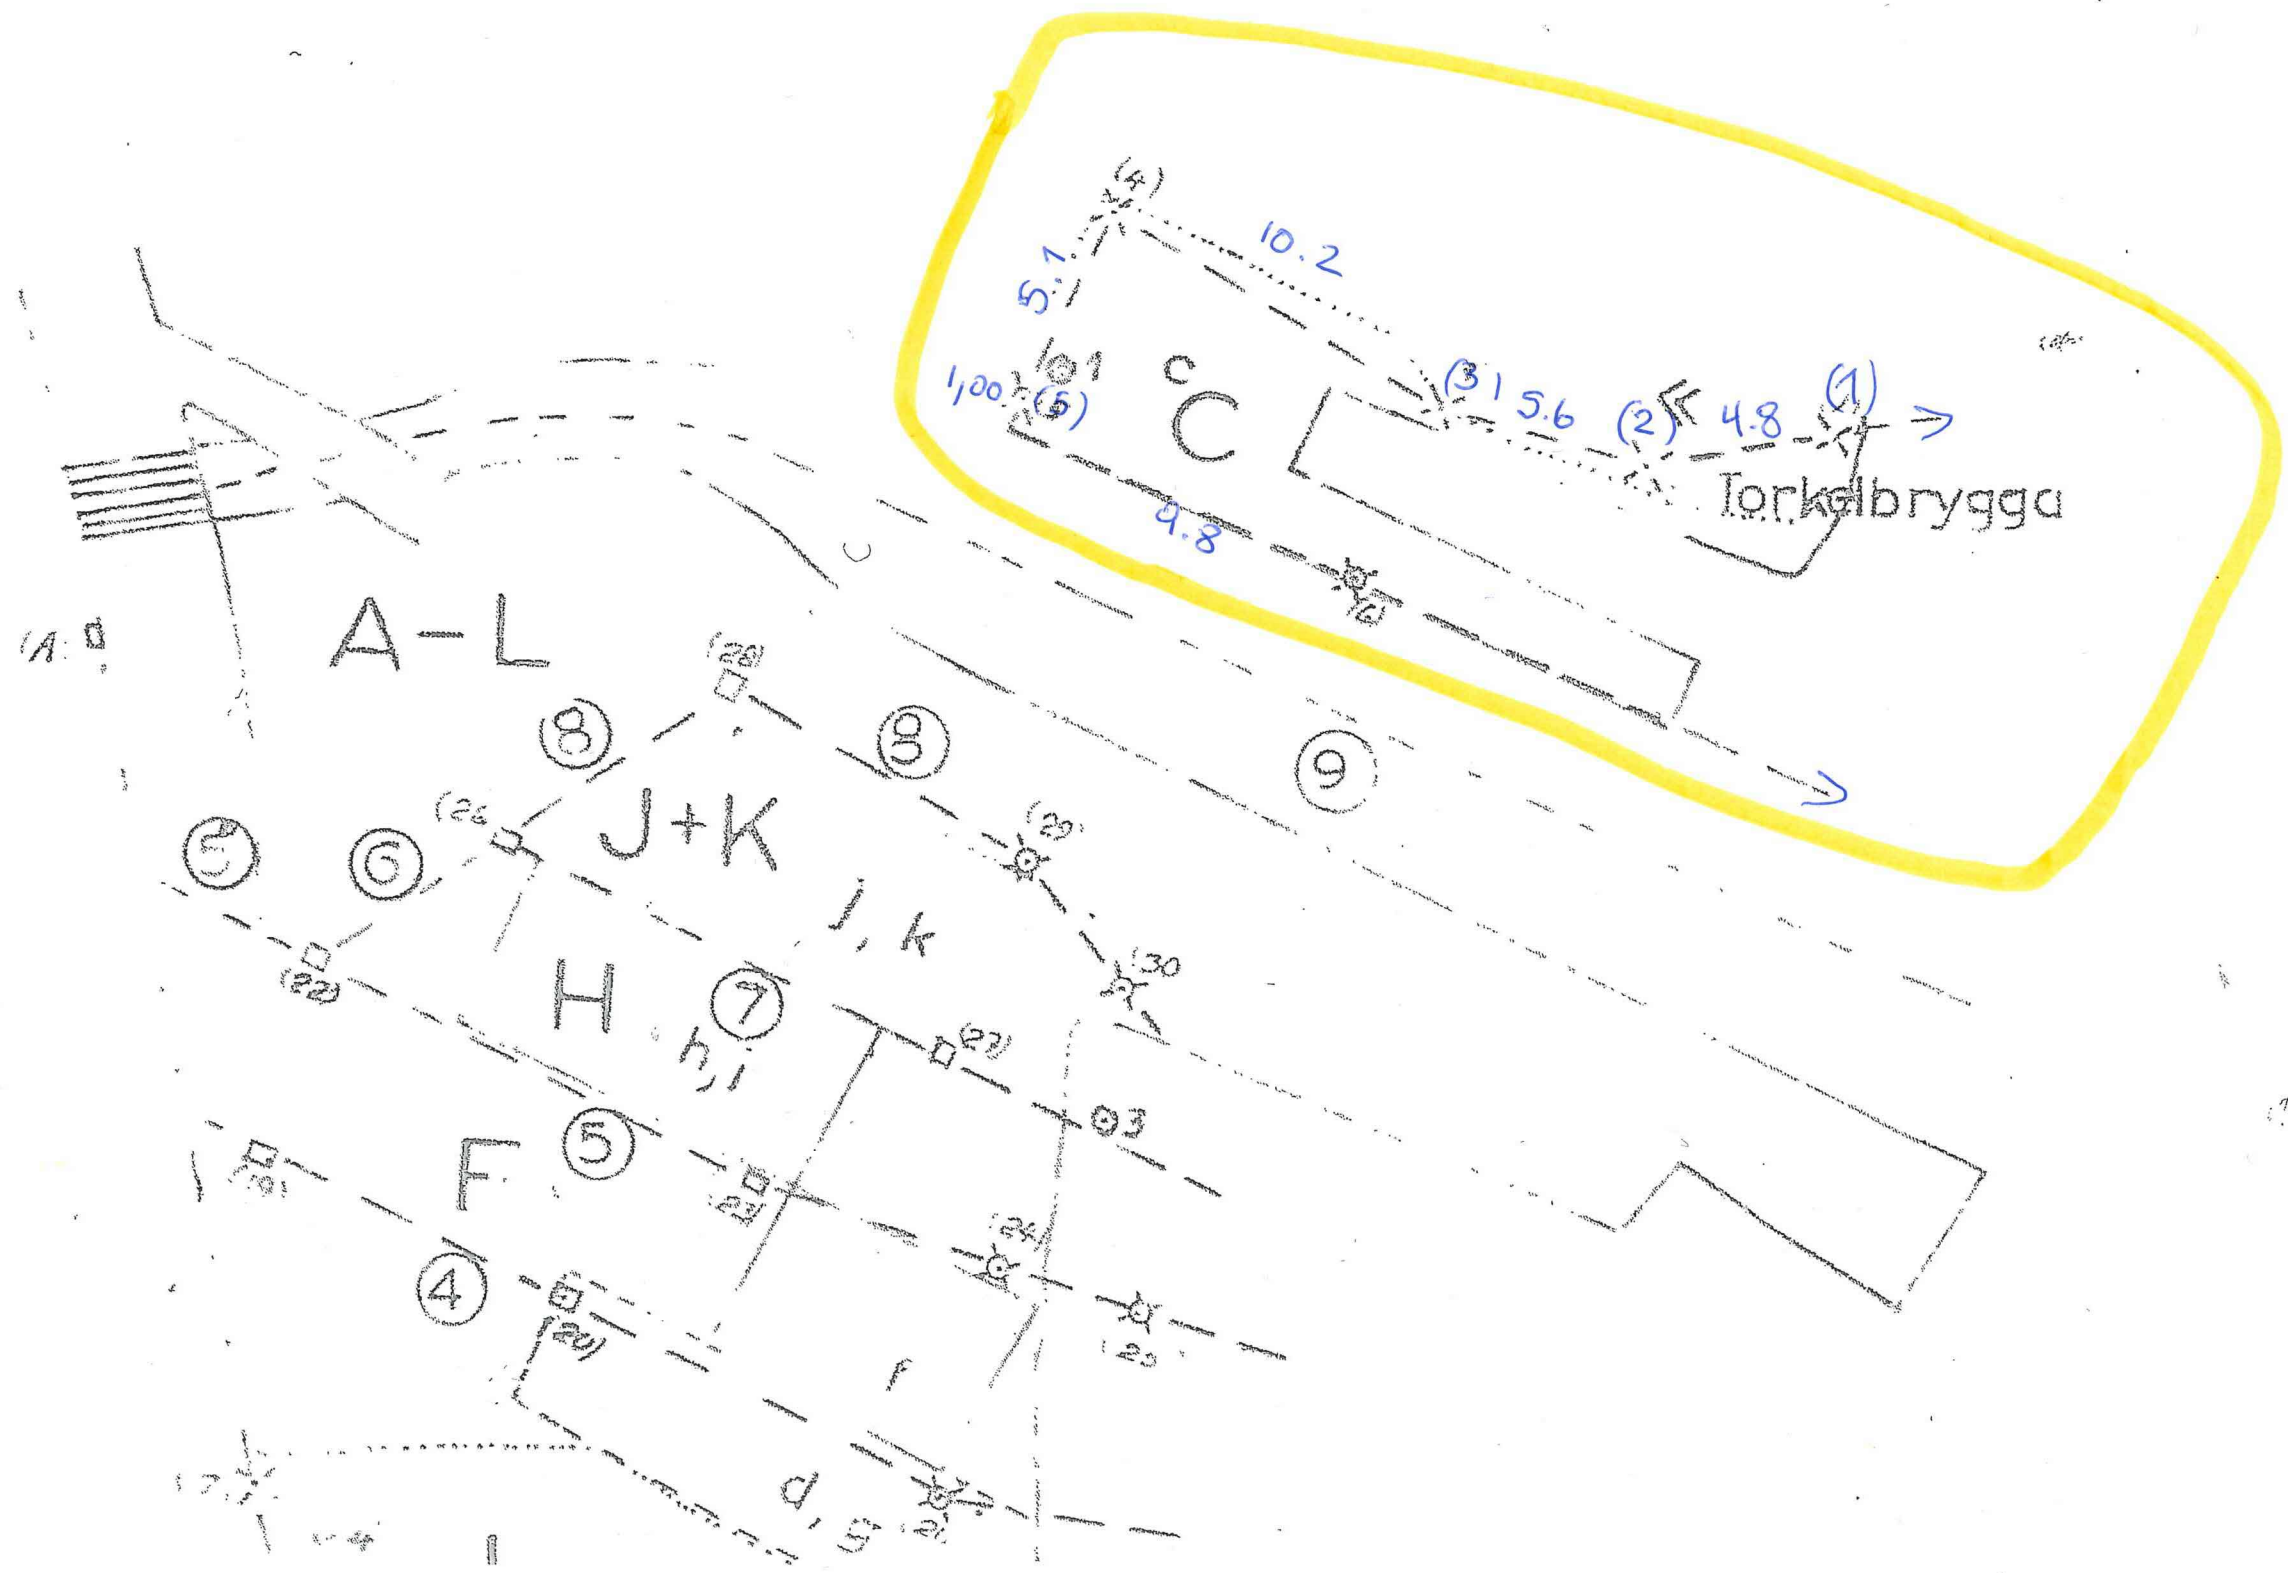

LINDÅS HERAD.
HORDA-LAND FYLKE.

Vegnett for og bnr.
12013 over 12016

Opplops plass

Felles eie for
bnr. 1-12

Torkelbrygga

