


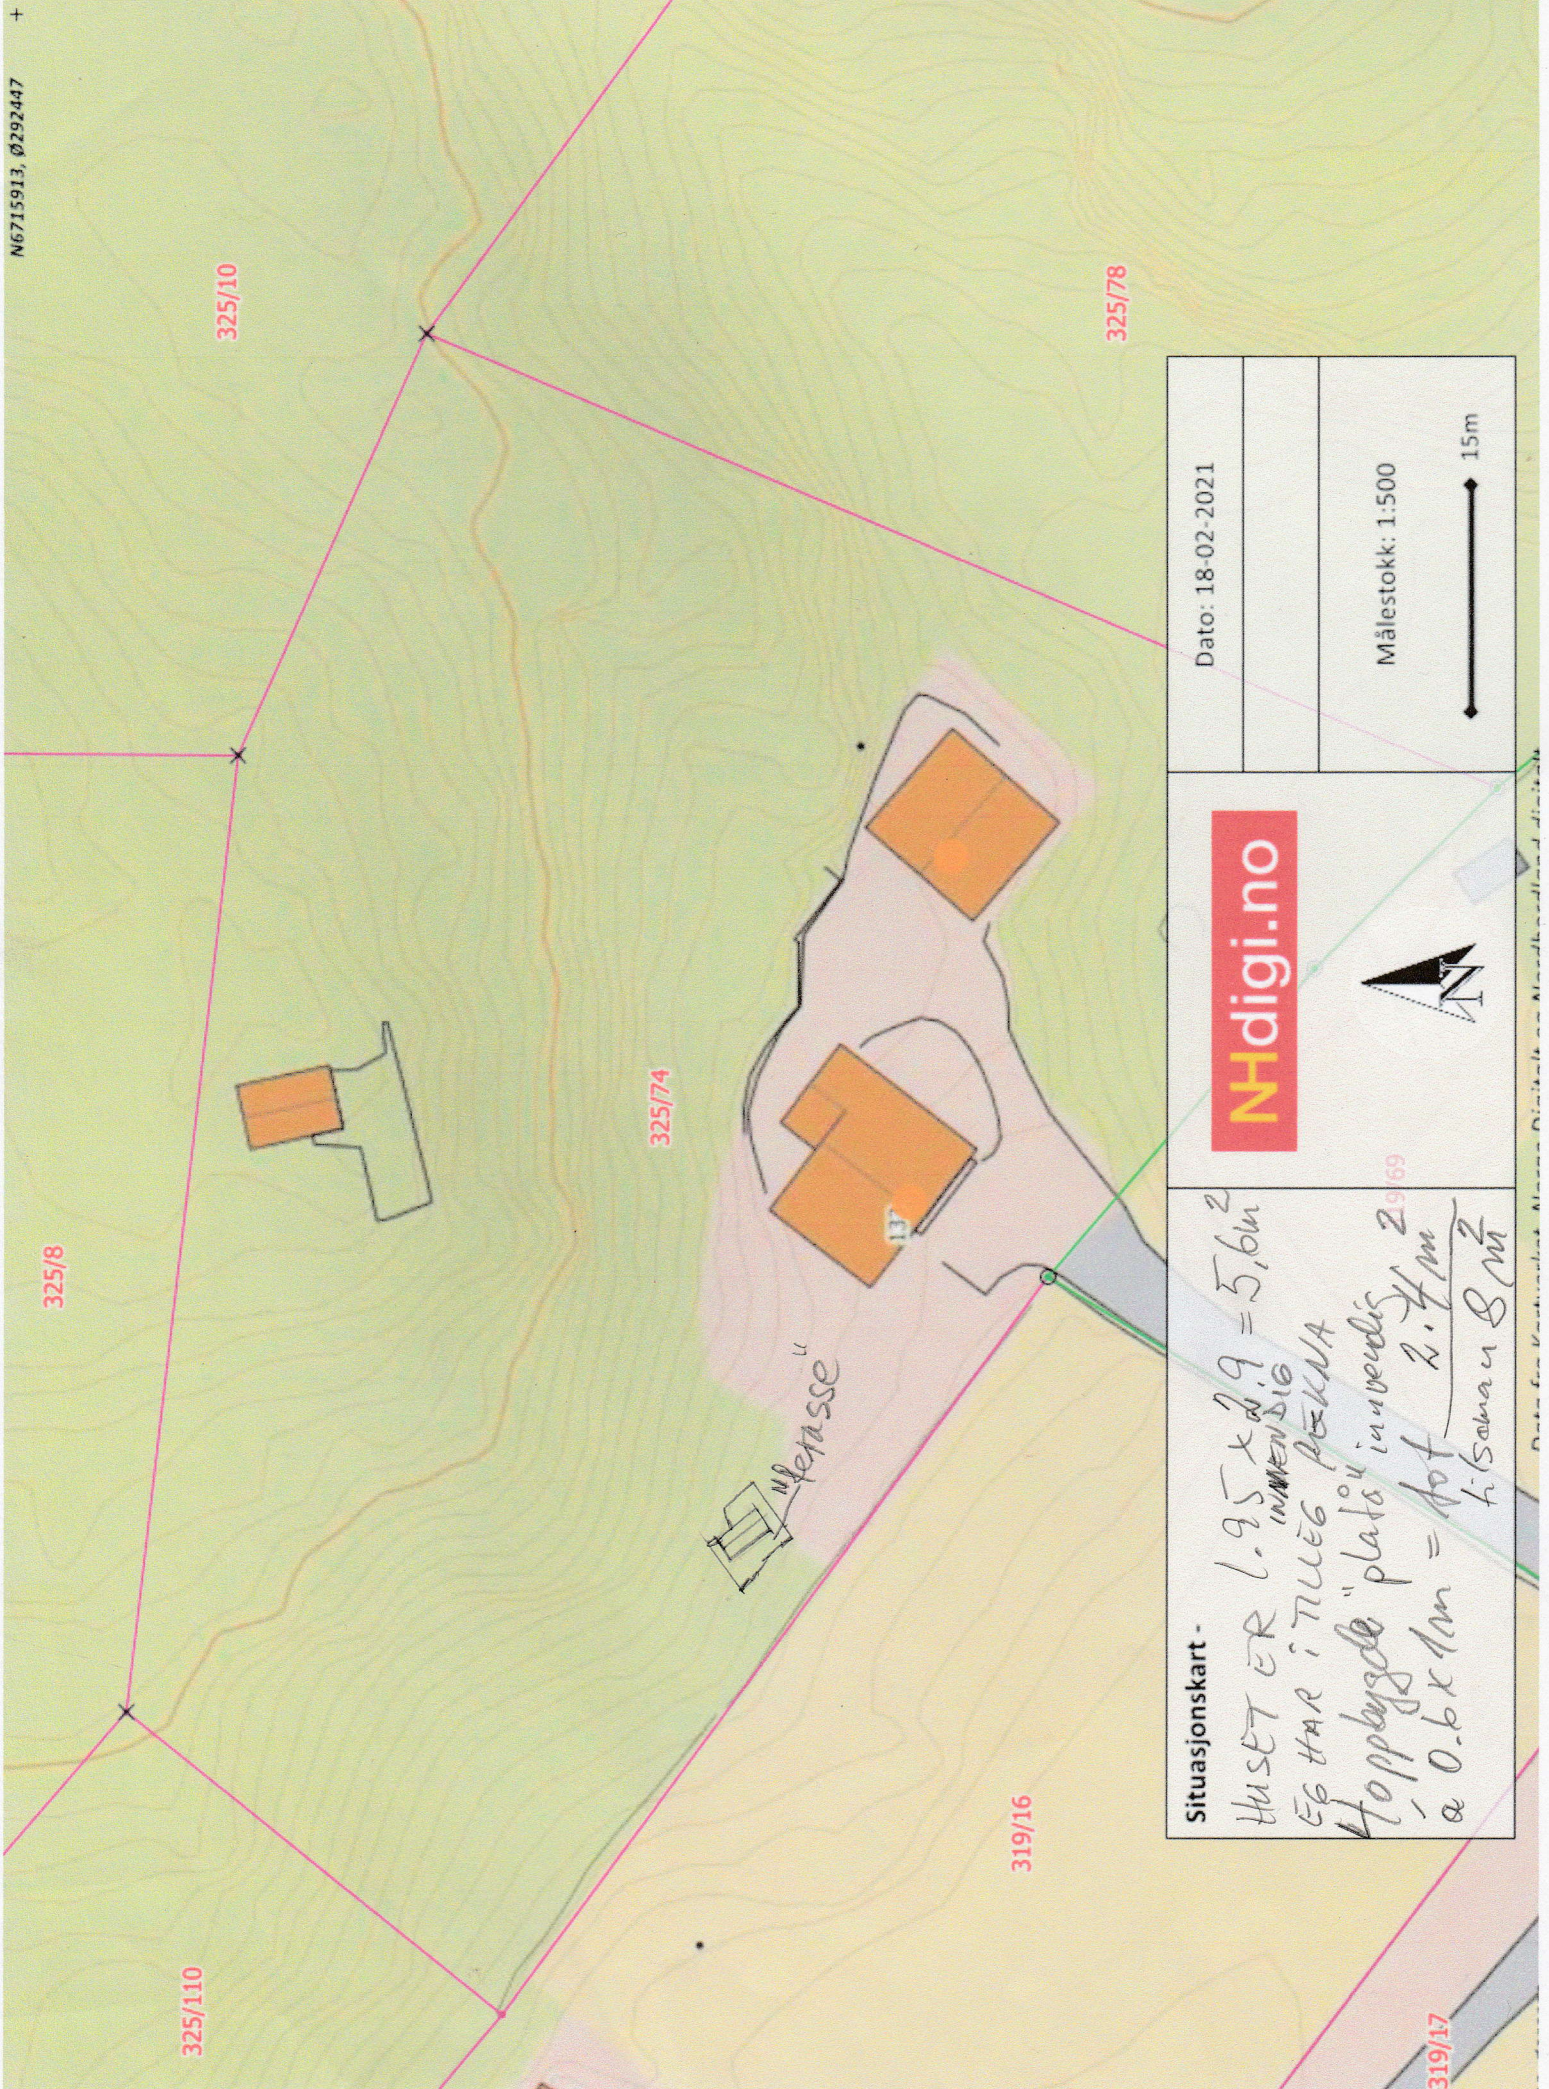

Situasjonskart -

Huset er $1.95 \times 2.9 = 5.6m^2$



Dato: 18-02-2021

Målestokk: 1:500

