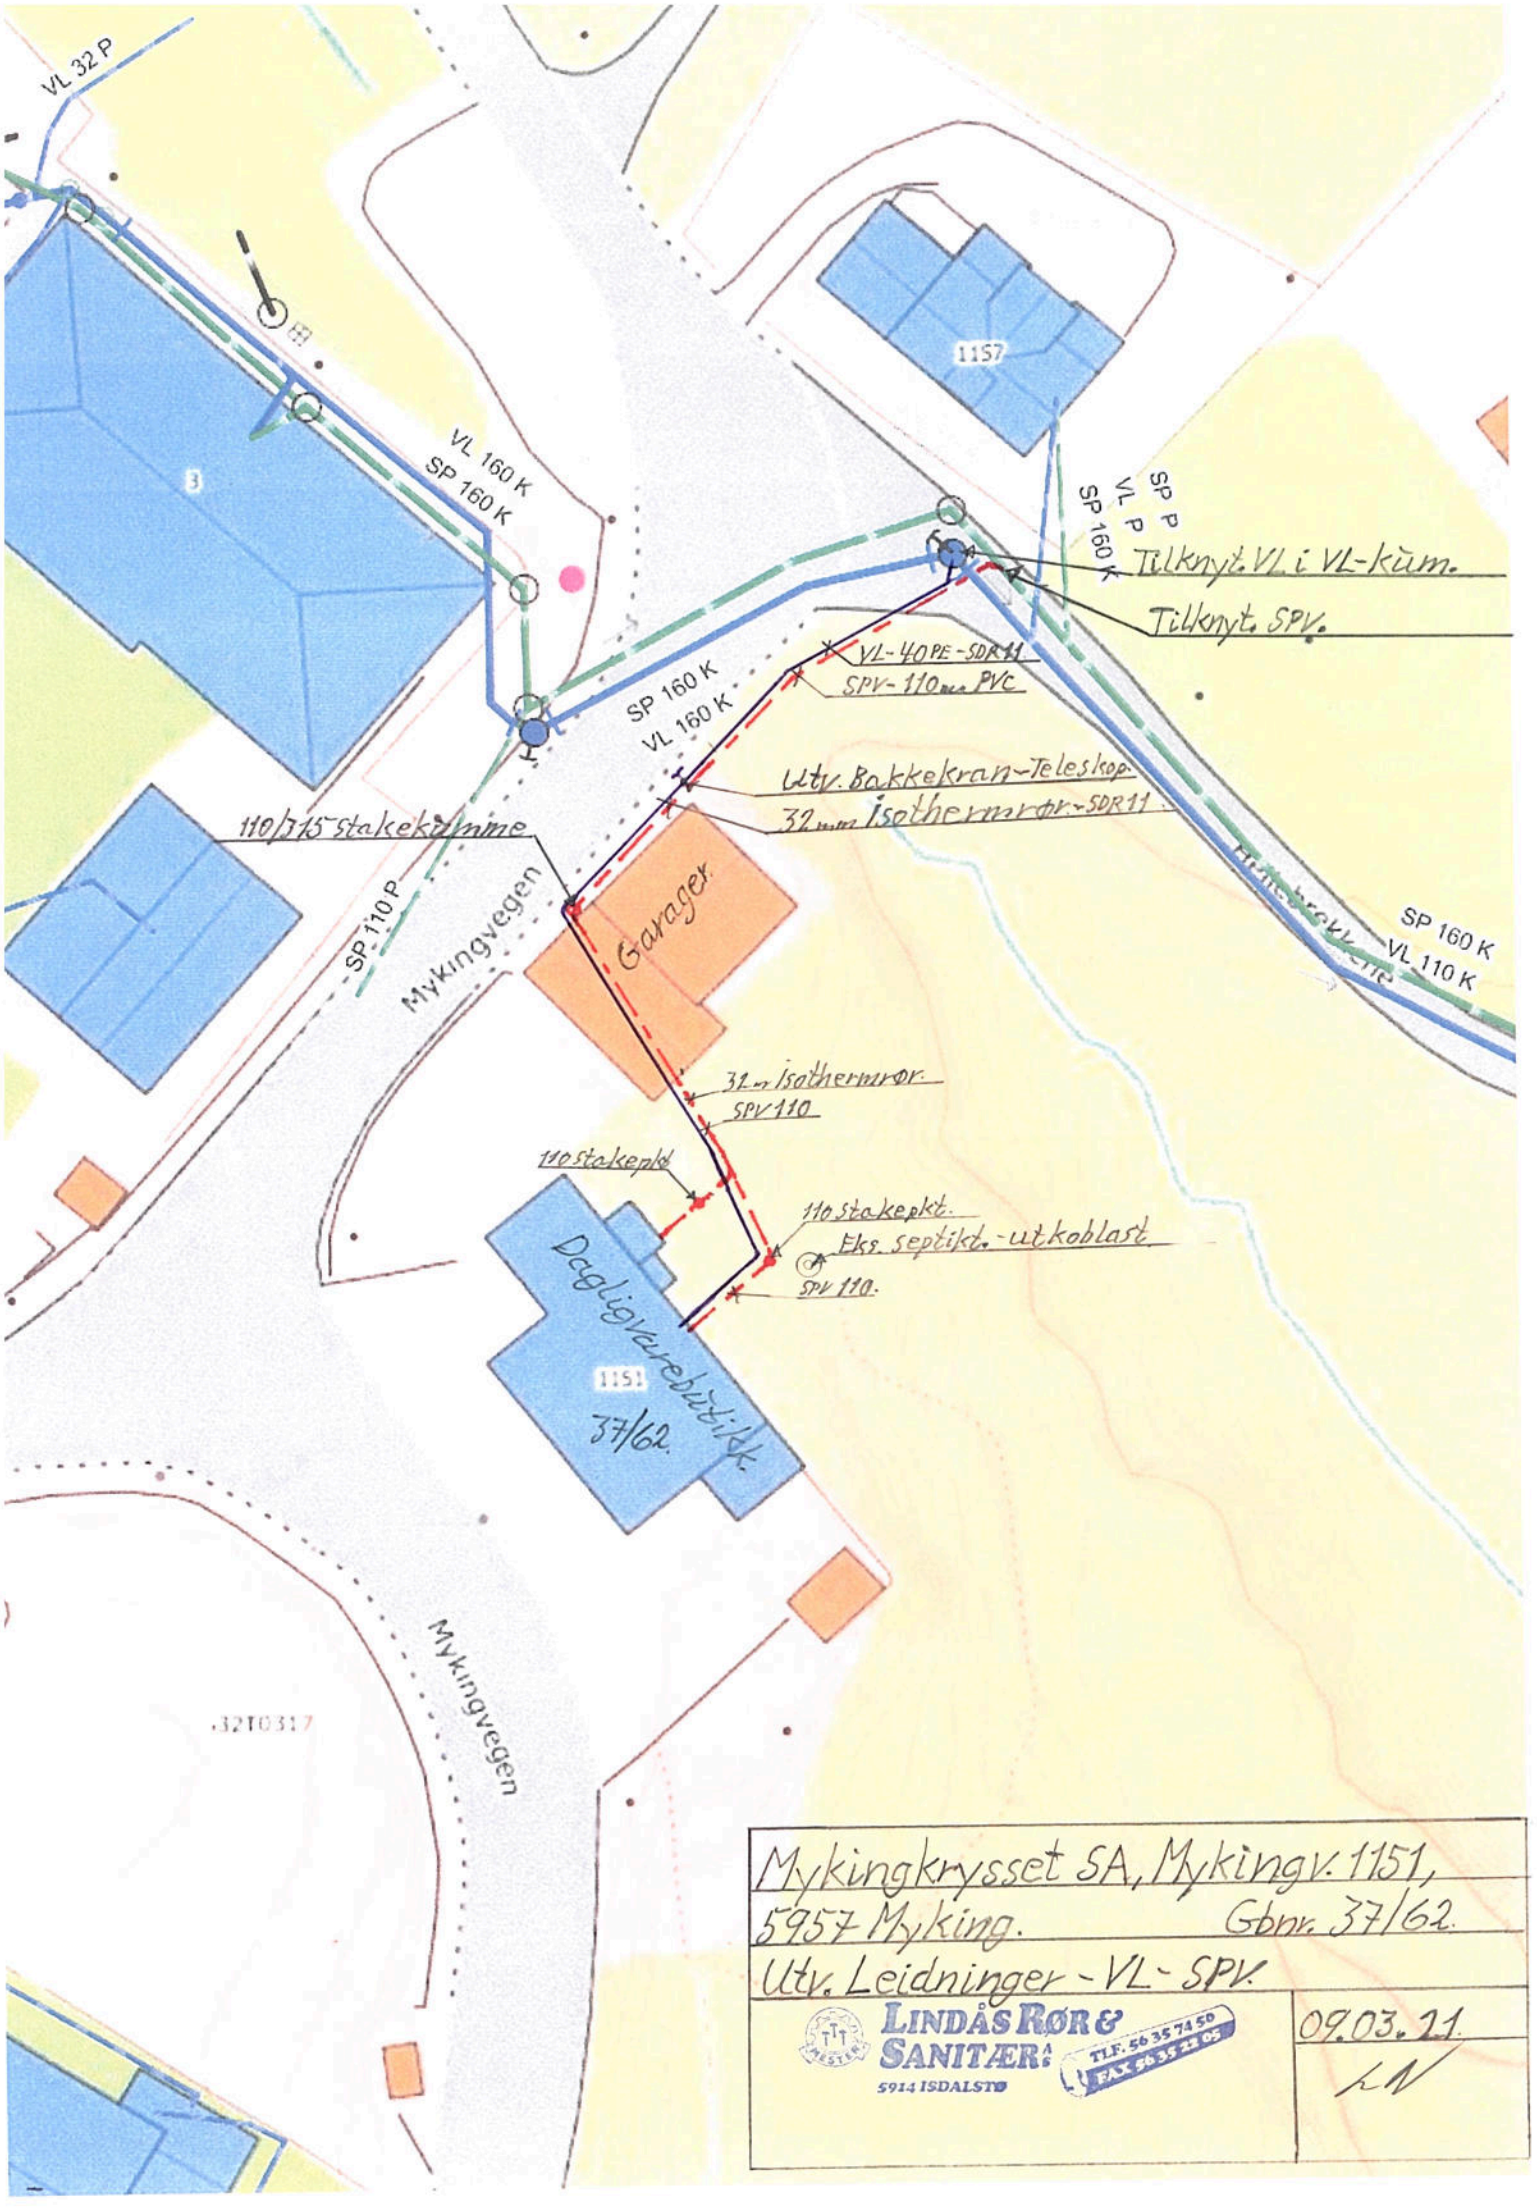
VL 32 P
VL 160 K
SP 160 K
3
1157
SP P
VL P
SP 160 K
Tilknyt. VL i VL-kum.
Tilknyt. SPV.
VL-40 PE-SDR11
SPV-110 mm PVC
SP 160 K
VL 160 K
Utv. Bakkekran-Teleskop.
32 mm Isolermrør-SDR11
110/315 Stakekumme
SP 110 P
Mykingvegen
Garager.
SP 160 K
VL 110 K
32 m Isolermrør
SPV 110
110 Stakepkt
110 Stakepkt.
Eks. Septikd. - utkoblast.
SPV 110.
Dagligvarebutikk.
1151
37/62.
Mykingvegen
3210317
Mykingkrysset SA, Mykingv. 1151,
5957 Myking. Gbnr. 37/62.
Utv. Leidninger - VL - SPV.
LINDÅS RØR & SANITÆR A/S
5914 ISDALSTØ
TLF: 56 35 74 50
FAX 56 35 21 05
LN