

# Nabovarsel

Naboer som blir varslet skal beholde et eksemplar av denne.  
Et eksemplar sendes også til kommunen sammen med byggesøknaden

## Jeg har planer om å:

- Bygge tilbygg
  Rive tilbygg
  Bruksendring  
 Bygge frittliggende bygning
  Rive frittliggende bygning
  Annet (kun etter avtale med kommunen)

Beskrivelse av hva som jeg skal gjøre:

Bygge ut terrasse i front på huset.

## Eiendommen jeg skal gjøre noe på:

Adresse: Kjødalen 20B	Gårdsnr: 310	Bruksnr: 185
Postnr/sted: 5918 Frelidhaug	Festenr:	Seksjonsnr:
Kommune: Alver kommune		

## Plan(er) som gjelder for eiendommen:

- Kommuneplanen
  Reguleringsplan
  Andre plan(er)

Navn/nummer på plan(e): Reguleringsplan for Holme feltet

- Jeg trenger ikke dispensasjon eller andre tillatelser  
 Jeg trenger dispensasjon eller andre tillatelser fra følgende regler/bestemmelser:

## Jeg har lagt ved:

- Snittegning før og etter
  Fasadetegninger før og etter
  Situasjonsskart som viser hvor jeg skal bygge/rive

Andre vedlegg (f. eks søknad om dispensasjon):

## Som nabo har du rett til å komme med merknader innen 14 dager

Om du ikke har merknader er det til stor hjelp om du gir meg beskjed, så slipper jeg å vente 14 dager.

Du kan kontakte meg på adressen under hvis du har spørsmål, merknader eller samtykker til byggeplanene

Navn: Tommy Knudsen	E-post: TKN3@ME.COM
Adresse: Kjødalen 20A	Postnr/sted: 5918 Frelidhaug

## Hilsen

Dato: 9/3

Underskrift: Tommy Knudsen

Vedlegg 5.

# Nabovarsel

Naboer som blir varslet skal beholde et eksemplar av denne.  
Et eksemplar sendes også til kommunen sammen med byggesøknaden

## Jeg har planer om å:

- Bygge tilbygg       Rive tilbygg       Bruksendring  
 Bygge frittliggende bygning       Rive frittliggende bygning       Annet (kun etter avtale med kommunen)

Beskrivelse av hva som jeg skal gjøre:

Bygge ut terrasse i front på huset

## Eiendommen jeg skal gjøre noe på:

Adresse: Kjødalen 20B	Gårdsnr: 310	Bruksnr: 185
Postnr/sted: 5918 Frelkhaug	Festenr:	Seksjonsnr:
Kommune: Alver kommune		

## Plan(er) som gjelder for eiendommen:

- Kommuneplanen       Reguleringsplan       Andre plan(er)

Navn/nummer på planen(e):

Reguleringsplan for Holmefeltet

- Jeg trenger ikke dispensasjon eller andre tillatelser  
 Jeg trenger dispensasjon eller andre tillatelser fra følgende regler/bestemmelser:

## Jeg har lagt ved:

- Snittegning før og etter       Fasadetegninger før og etter       Situasjonsskart som viser hvor jeg skal bygge/rive

Andre vedlegg (f. eks søknad om dispensasjon):

## Som nabo har du rett til å komme med merknader innen 14 dager

Om du ikke har merknader er det til stor hjelp om du gir meg beskjed, så slipper jeg å vente 14 dager.

Du kan kontakte meg på adressen under hvis du har spørsmål, merknader eller samtykker til byggeplanene

Navn: Øystein Vatnøy Holding	E-post: Vatnøy@live.com
Adresse: Kjødalen 22	Postnr/sted: 5918 Frelkhaug

## Hilsen

Dato: 9/3-2021      Underskrift:

Øystein Vatnøy





Situasjonskart -

Dato: 03-03-2021



Målestokk: 1:500






Nytt tilbygg

gnr: 310

bnr: 185




øst

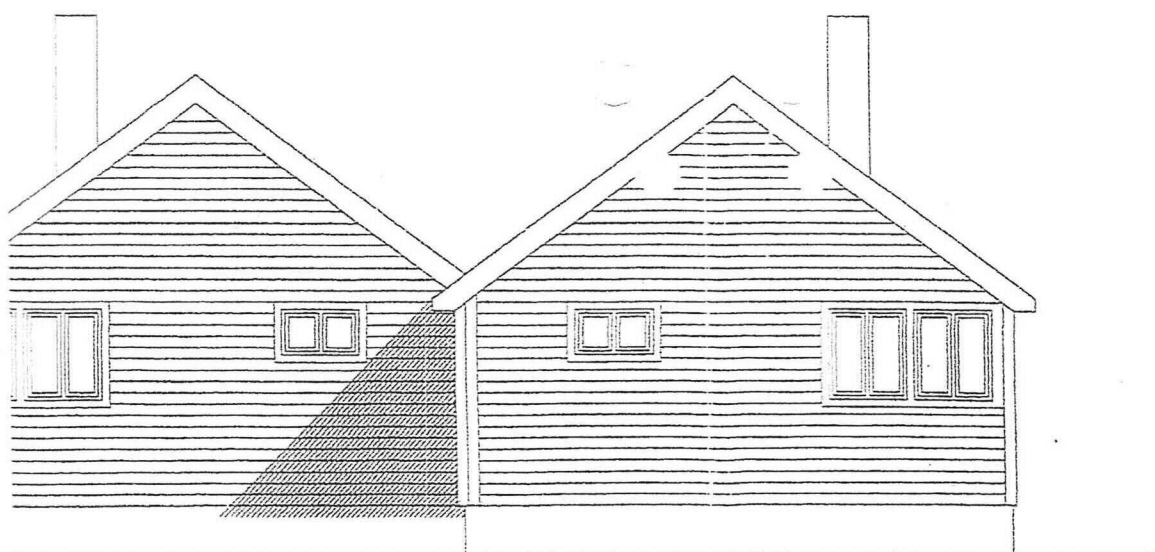

øst

Nabovarsel

# Nytt tilbygg

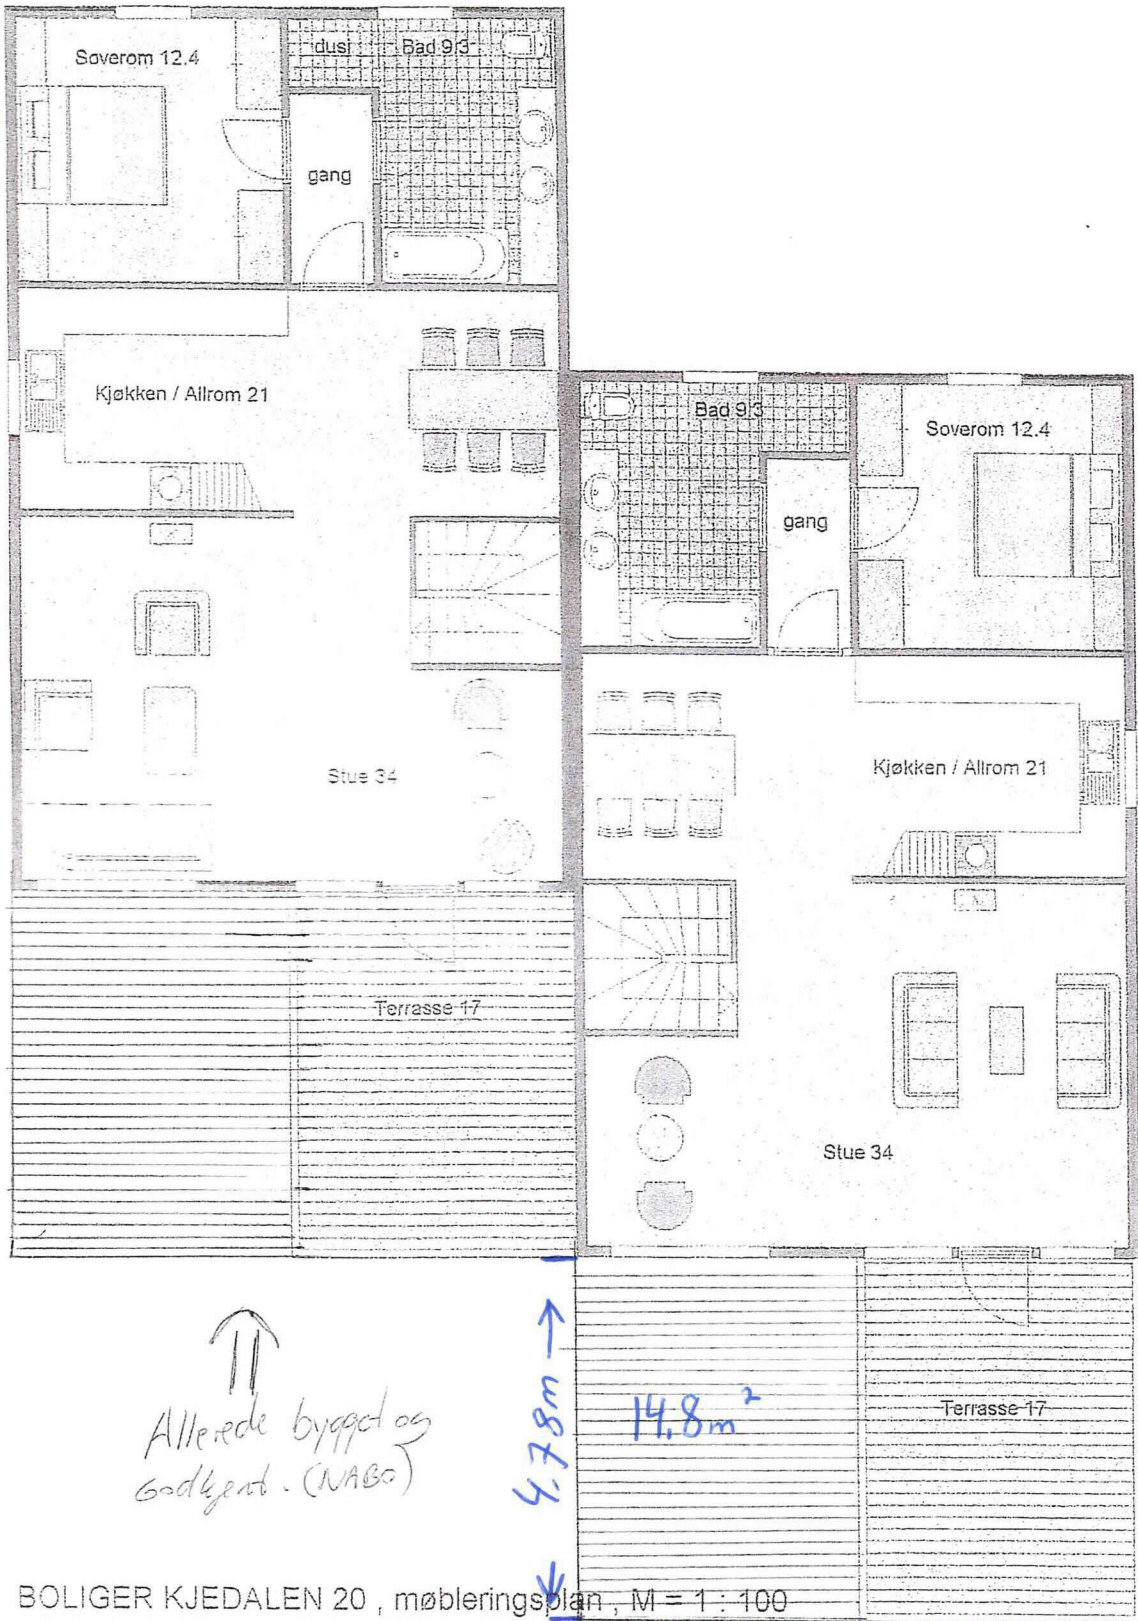

↑↑  
Allerede bygget og  
godkjent. (NABO)

BOLIGER KJEDALEN 20, møbleringsplan, M = 1 : 100

↑↑  
Nytt tilbygg