


Tegning slik def er pr. 9.3.21. | gnr: 310.
| bnr: 185

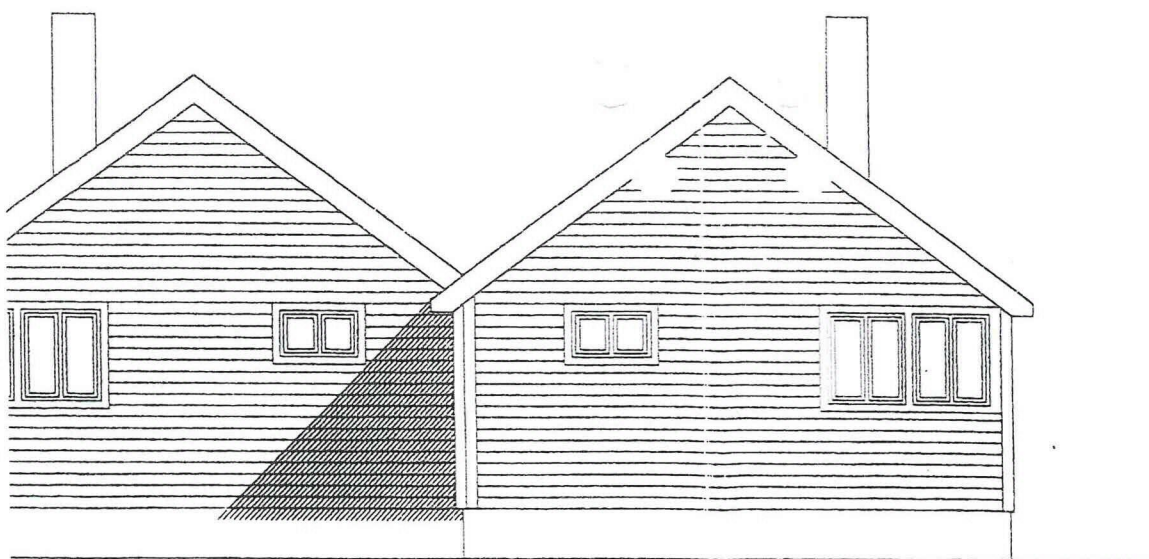

øst



est

Vedlegg 2.

ORIGINAL



BOLIGER KJEDALEN 20 , møbleringsplan , M = 1 : 100