


Nytt tilbygg

gnr: 310  
bnr: 185

11.3.2021




øst

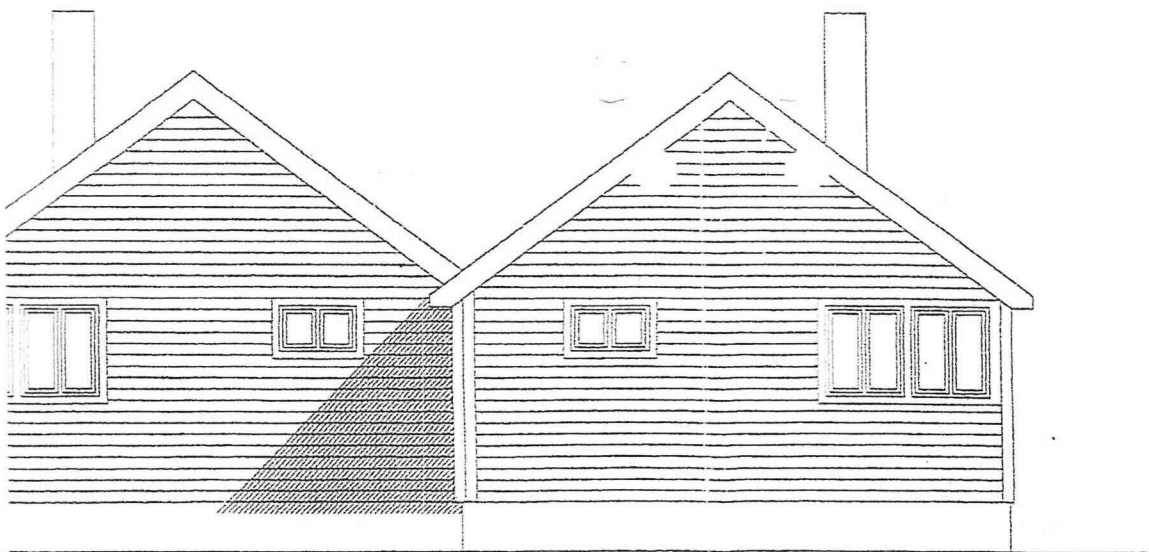

est

Vedlegg 3.

Nytt tilbygg

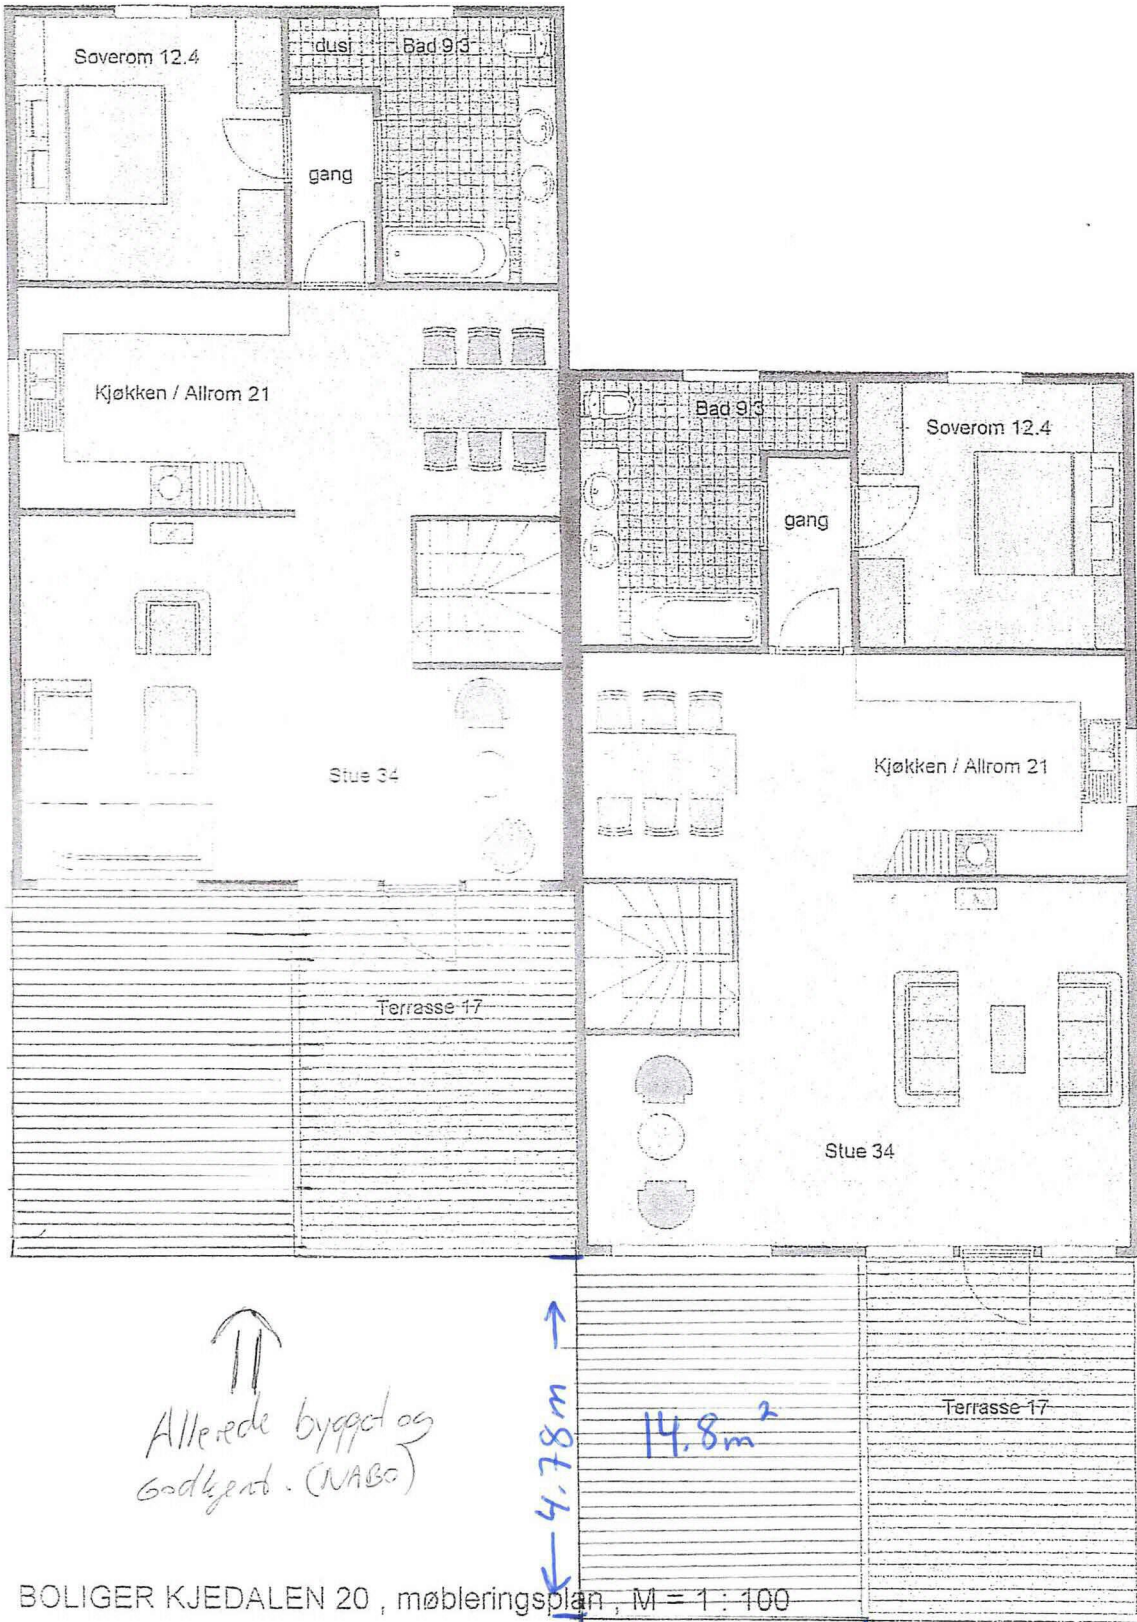

↑  
Allerede bygget og  
godkjent. (NABO)

BOLIGER KJEDALEN 20, møbleringsplan, M = 1 : 100

← 3.10m →

↑  
Nytt tilbygg