

ALTAN

VEDLEGG 1

ALVER  
KOMMUNE



### SITUASJONSKART

Gnr/Bnr: 11/100  
Adresse:  
Eigar/søkar: Lise H. Holsen  
Kvalitet :


Målestokk: 1:500  
Dato: 31.07.2020



Gjeldande plan : Kommunedelplan for Lindås  
Planformål : Byggeområde for bustadar  
Vår referanse:

- Gjerde
- Usikker eigdomsgrense
- Målt eigdomsgrense
- Bolighus
- Andre bygg

Sign. ....

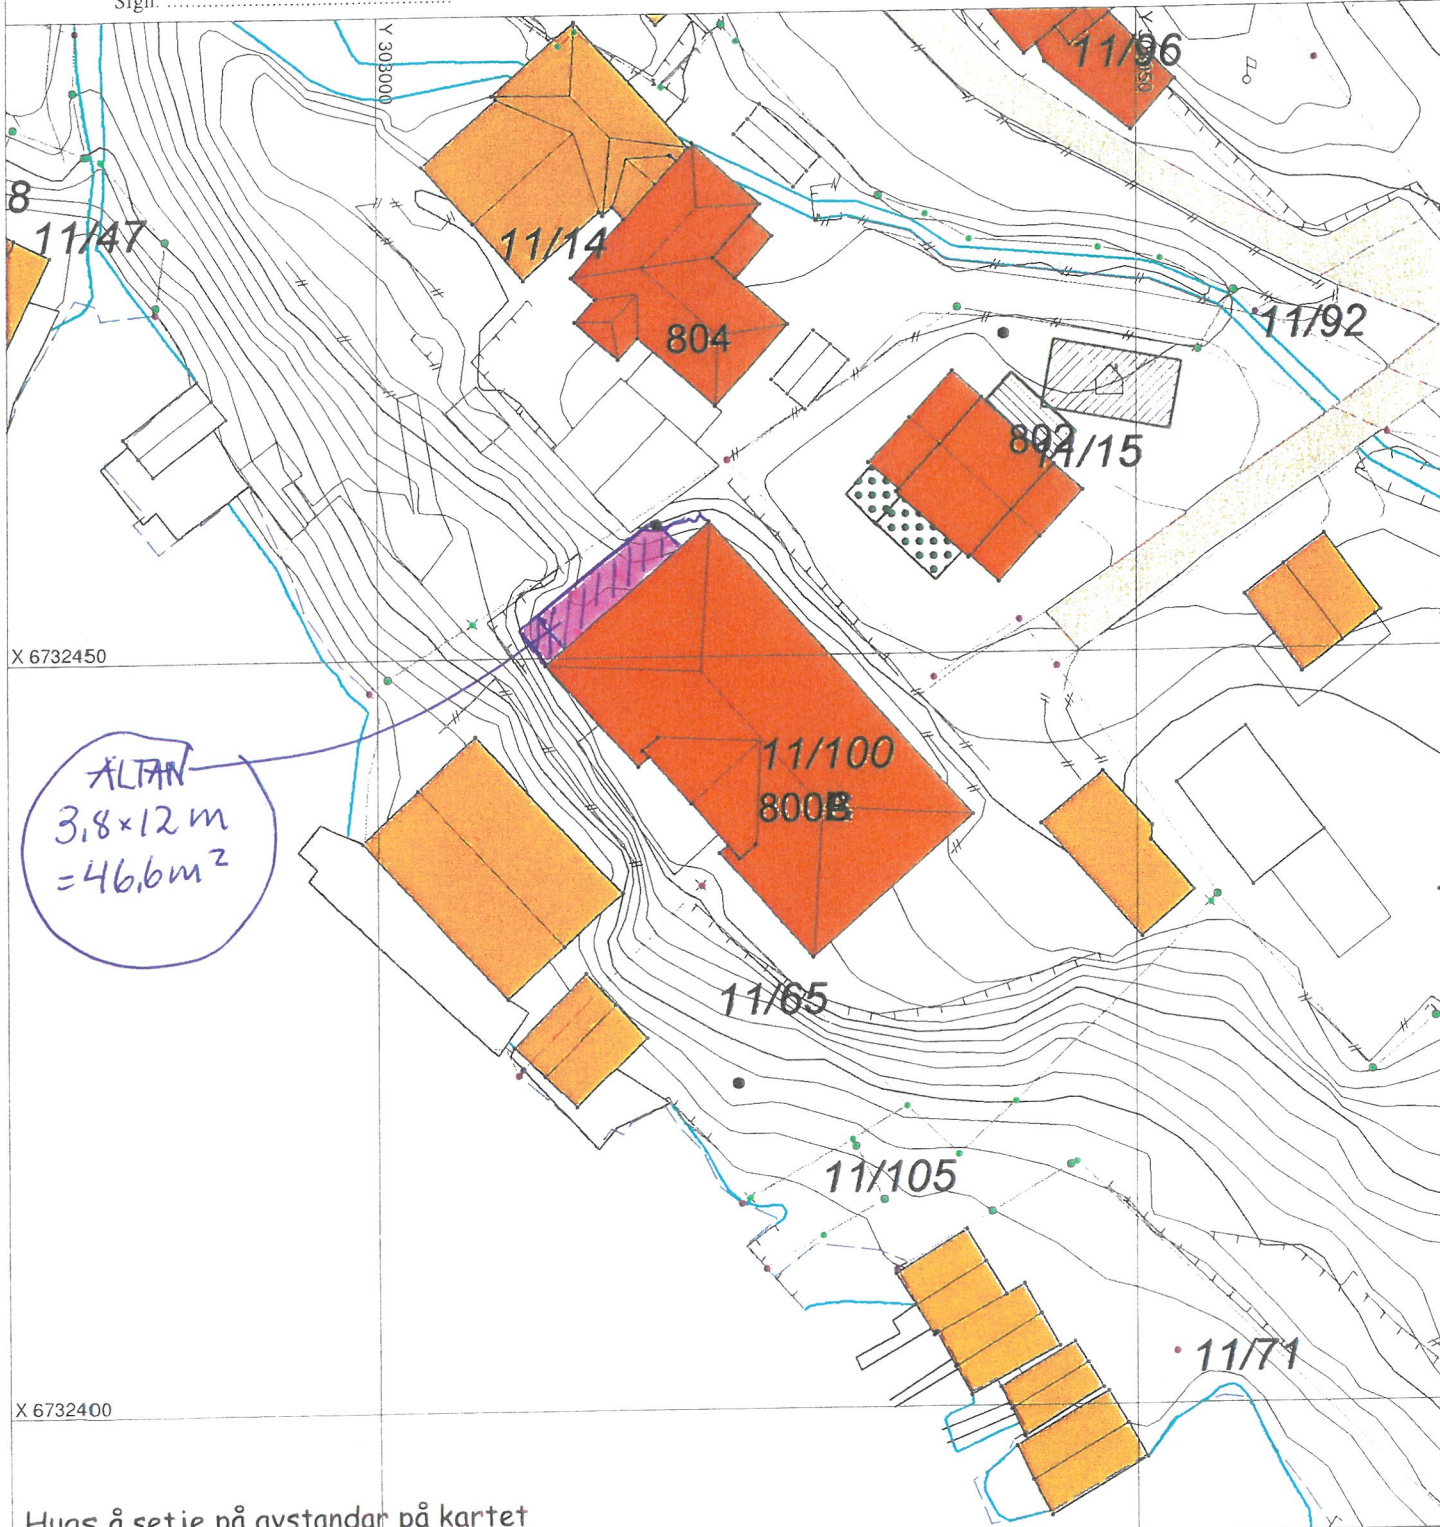

Hugs å setje på avstandar på kartet

### SITUASJONSPLAN

Tiltak

Underskrift Situasjonsplan

Dato