
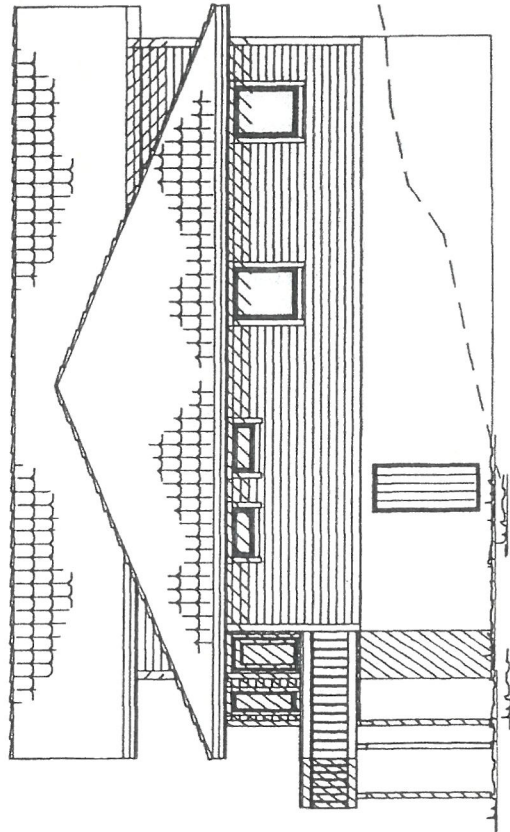


FASADE-ENDRING VEST VEDLEGG 3

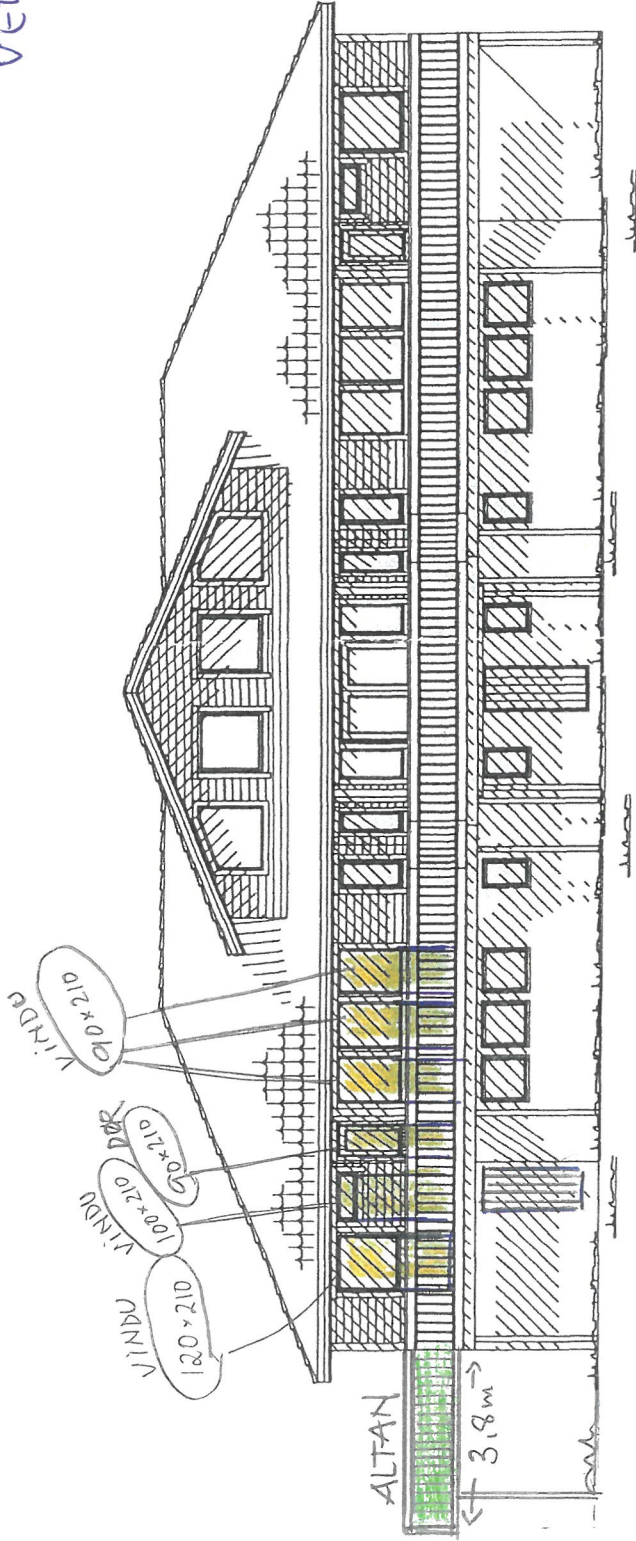

LINDÅS KOMMUNE
TEKNISK ETAT
12.07.89 001000
ARKIV NR. 11-22

REVIDERT
Prosjektert av M E S T E R H U S

LEILIGHETER	HOLSEN	TINNVAREFABRIKK		
FASADER 1 / 2	STRANDA			
800C		TEGN. Ings	TEGNINGS NR.	5
Lise Hanklau Holsen		SOBKJ.		
		MÅL 1:100	PROSJEKTNR.	0029
		DATO 12.04.89		

TEGNINGEN PÅ VERKEN JELT. ELLER DELVIS OPPRISSED ELLER BEKREFTET VED UTFRØSING AV ARBEIDET. SEH. ARBEIDET ER IKKE MEDVIRKET. L.