
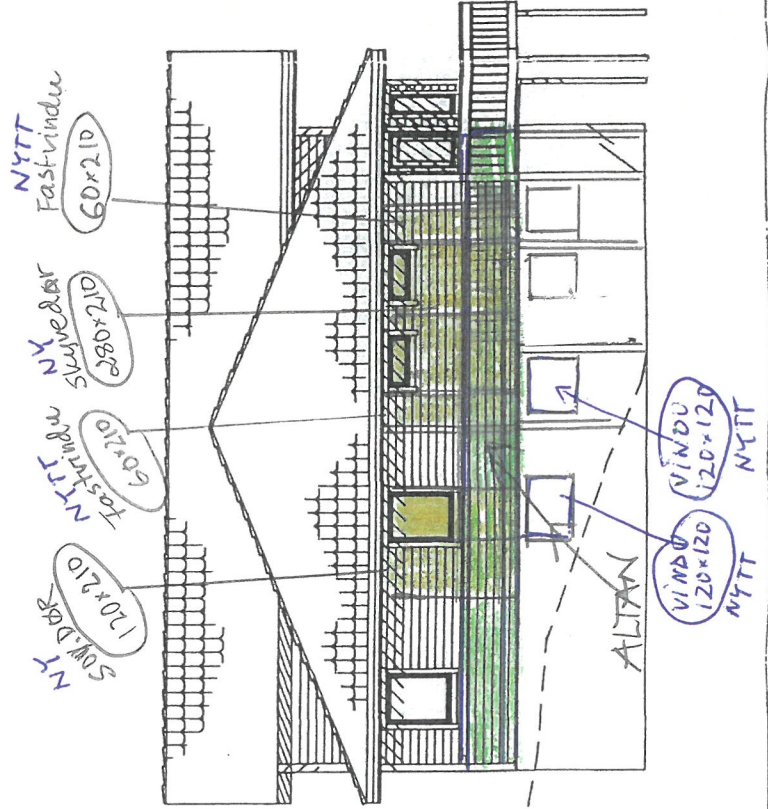


FASADE-ENDRING NORD  
VEDLEGG 4

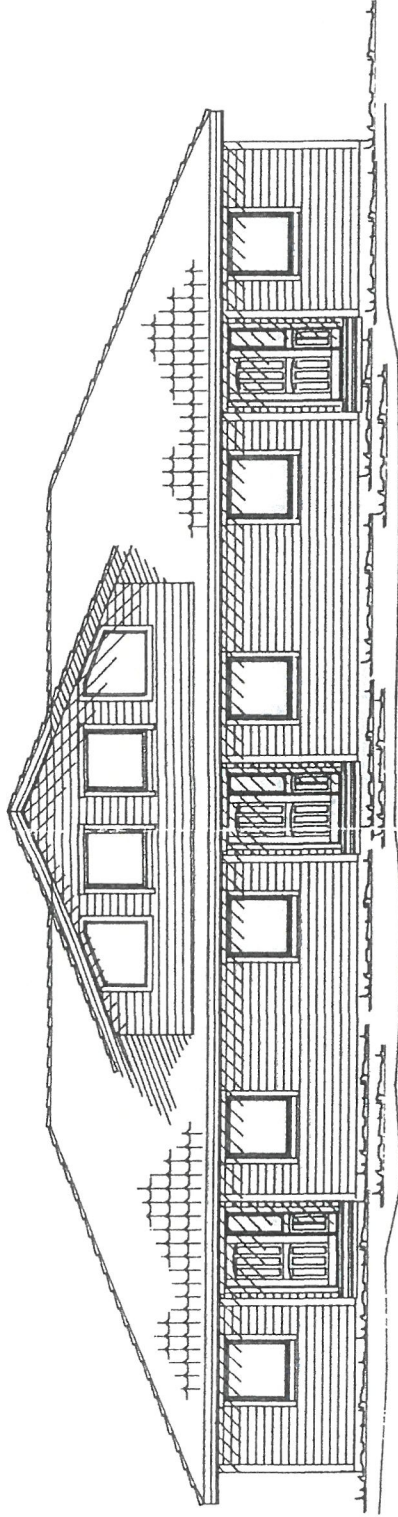

LINDÅS KOMMUNE  
TEKNISK ETAT  
17.07.89 001689  
ARKIV NR. 11-22

REVIDERT  
Prosjektert av M E S T E R H U S

LEILIGHETER	HOLSEN	TINNVAREFABRIKK
FASADER 3 / 4	STRANDA	
800C		
Lise Hårdlau, holsen		
TEKN. Inngs.	TEKNIKS NR.	6
GDOKJ.		
MÅL 1:100	PROSJEKTNR.	0029
DATE 12.04.89		
