
Vår referanse 2021/4181-3
Dato 11.03.2021

ALVER KOMMUNE
Postboks 4
5906 FREKHAUG


Supplering til søknad om tiltak etter pbl § 20-1, rekv. av oppmålingsforretning og dispensasjonssøknad - Holme, gnr. 310 bnr. 5

Dispensasjonssøknad – Arealoverføring fra gnr. 310, bnr. 5 til offentlig veg fv.564 gnr. 310 bnr. 93 Rosslandsvegen, prosjekt Holme – Alver kommune.

Viser til deira mangelbrev datert 26.02.2021 og sendar supplering og korrigering av tidlegare innsendt søknad om arealoverføring og dispensasjon med saksnummer 21/1404 - 21/13368

Vi ber om at vår søknad om dispensasjon utvidast til også å gjelda areal i gjeldande reguleringsplan deler av Holme -Holmeknappen, planid 125619940907, slik at oppsatt gjerde på toppen av skjeringa blir en del av fylkesvegen som vist på kartutsnitt under.

Her ønskes det at den nye grensa skal gå i gjerdet som vart satt opp på toppen av skjeringa.

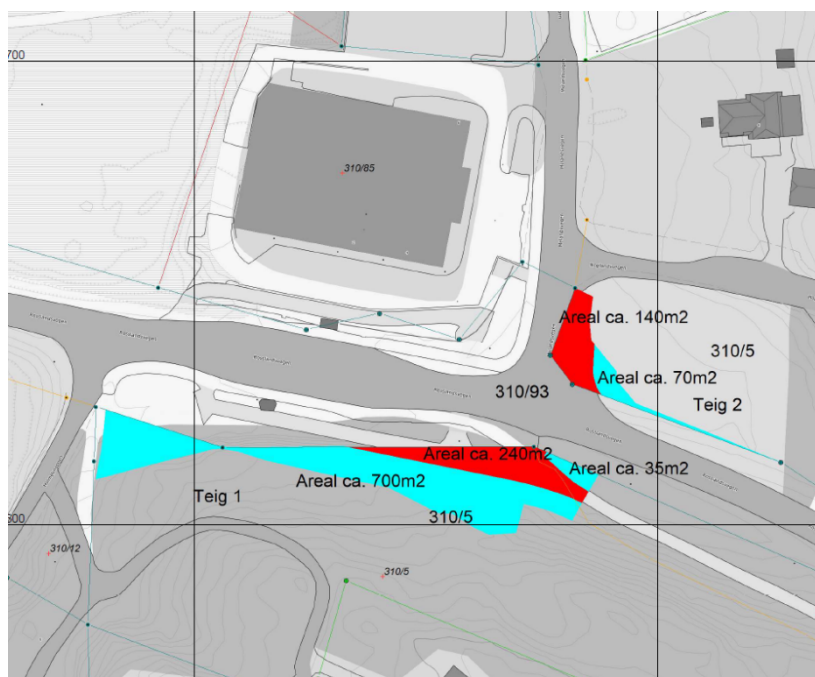

Gnr/bnr	Ca. areal det søkes om dispensasjon for
310/5 (teig 1)	735m ²
310/5 (teig 2)	70m ²

På teig 2 er det ønskeleg at den nye grensa går i fot fylling og ber dermed om at det kan takast høgde for stadlege tilpassingar under forretninga.

Med helsing

Therese Elin Strømsnæs
avd. ingeniør

Brevet er elektronisk godkjent og har difor inga handskriven underskrift

Vedlegg

- 1 Oversiktskart
- 2 Reguleringsplan søkn. dispensasjon