



Sigurd Morken
Sagstadvegen 133
5919 FREKHAUG

Referanser:
Dykkar:
Vår: 21/2294 - 21/18661

Saksbehandlar:
Anngunn Marie Gullbrå
anngunn.gullbra@alver.kommune.no

Dato:
17.03.2021

Melding om registrert bygning som er unntatt søknadsplikt - gbnr 325/74 Fosse

Kommunen har registrert ferdig oppsatt bygg i matrikkelen etter opplysningar i innsendt melding frå deg.

Du har meldt inn eit lite geithus som er mindre enn det me er pliktige til å registrera i matrikkelen. (15 m²).

Bygget er likevel registrert, men då som bygningstype garasje/uthus/anneks til bustadhus, då det er denne bygningstypen me kan registrera utan søknad på bustadeigedom.




Ved slik registreringa av bygg/tilbygg utan søknadsplikt etter Pbl §20-5 i kart og matrikkel, er det ikkje vurdert om oppsett bygg/ tilbygg oppfyller vilkåra til fritak frå søknadsplikt.

Til orientering:

Det er anna bygg lengst nord på denne eigedommen – som ikkje er registrert i matrikkelen. Dette vert difor teikna kvitt i kartet. (anna bygg utan registrering av bygningstype) Det ville kanskje vore naturleg at dette bygget vart registrert i matrikkelen, framfor geithuset. Her er takflata nesten 27 m2.

Opplysningar om dette bygget kan du senda inn for registrering.

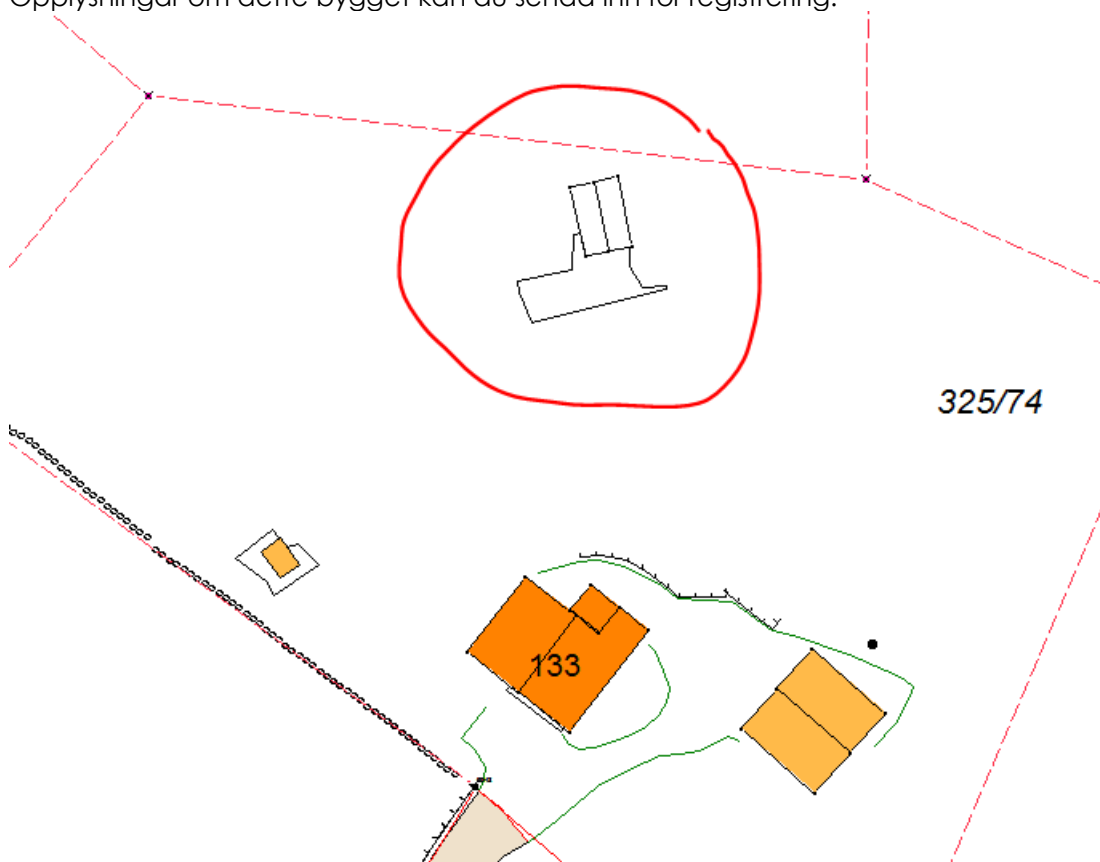

Med vennleg helsing
Alver kommune, Kart og oppmåling

Anngunn Marie Gullbrå
avdelingsingeniør

Dette dokumentet er elektronisk godkjent og har difor ingen signatur.

Mottakarar:
Sigurd Morken

Sagstadvegen 133

5919 FREKHAUG