
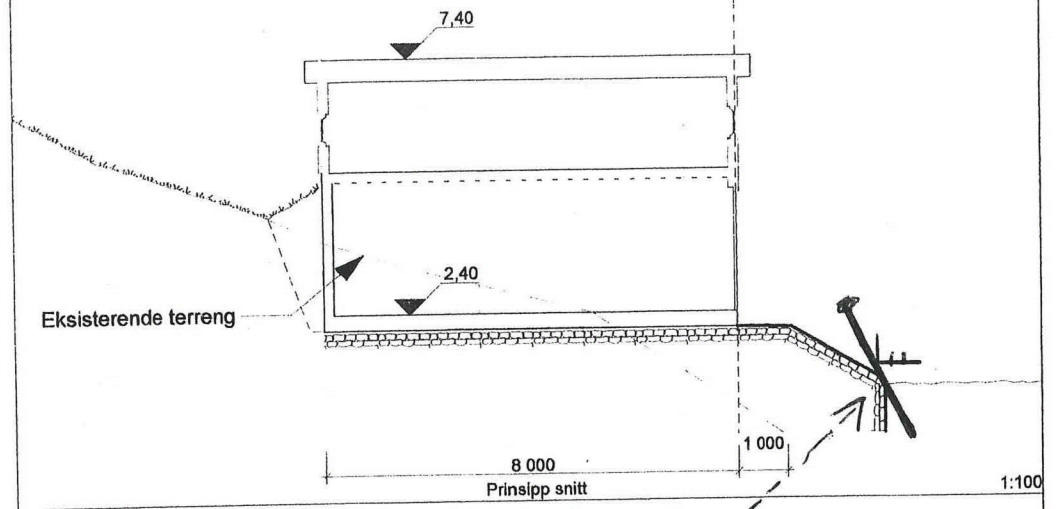



Grense →

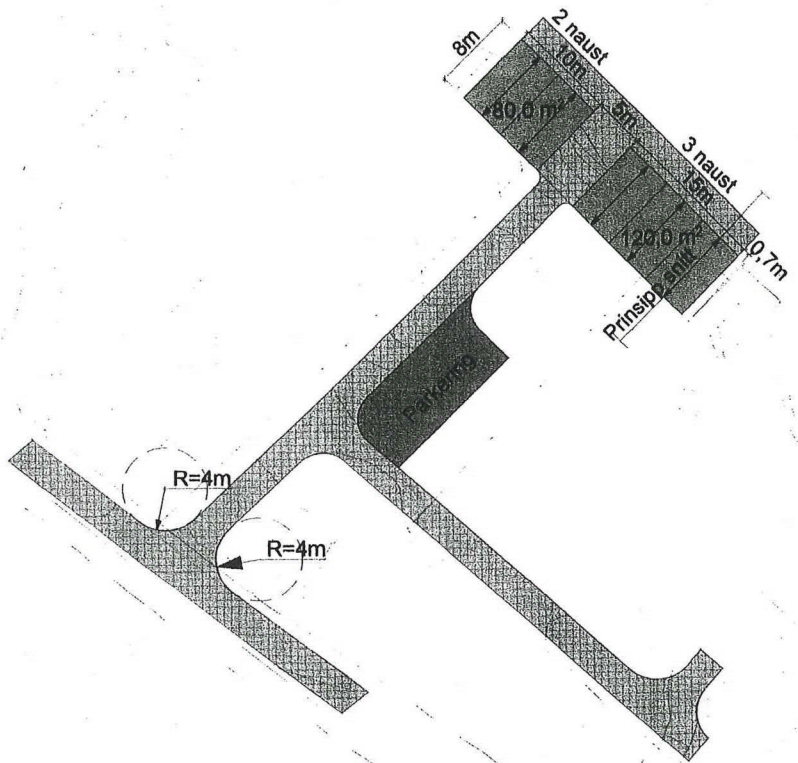

BÅTHEIS

BYA = 40 m² pr. naust
 BRA = 37 m² pr. naust
 Garnloft ikke målbart

Prosjekt: Naust - Bersåsstranda		Kontroll prosjekt: Sign: Kontroll:	
Tiltelevner: Jarle Bergås Lurevegen 556 5912 Balm		Grø./Dr./Festerr.: 63/38	
 Prosjekterende: ADU as Fønnes Benter, pb. 76 8953 Fønnes		Prosjektrv.: 2014096	
© Alle rettigheter tilhører utførende for prosjektering, kopiering eller bruk av disse tegningene er forbudt uten skriftlig samtykke			
Tegning: Situasjonsplan m/ terrengprofil		Dato: 06.03.2017	
Målestokk: 1:500, 1:100		Tegningsnr.: Rev.:	
A10-01		.	