


E-3

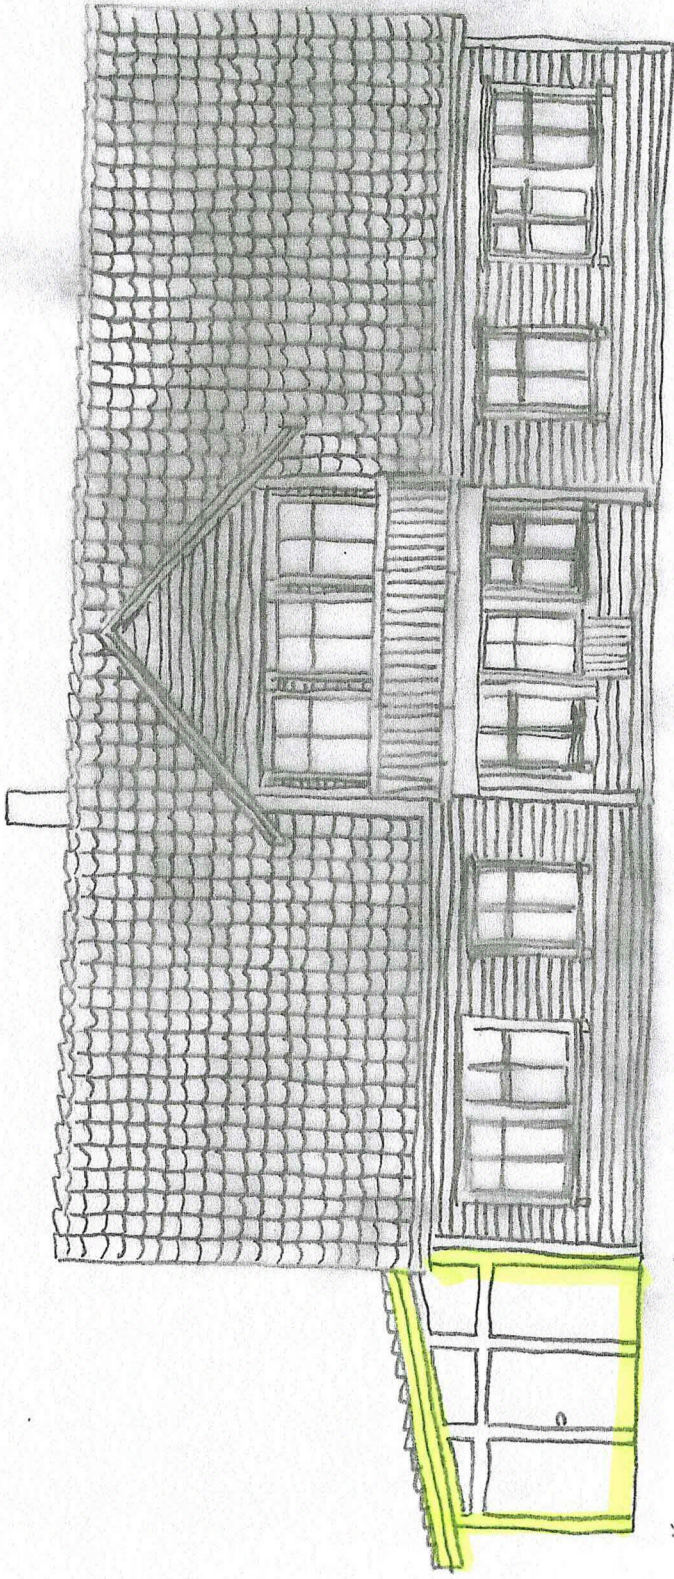


Tilbygg

FASADE MOT SØR

Mål = 1 : 100

E-2

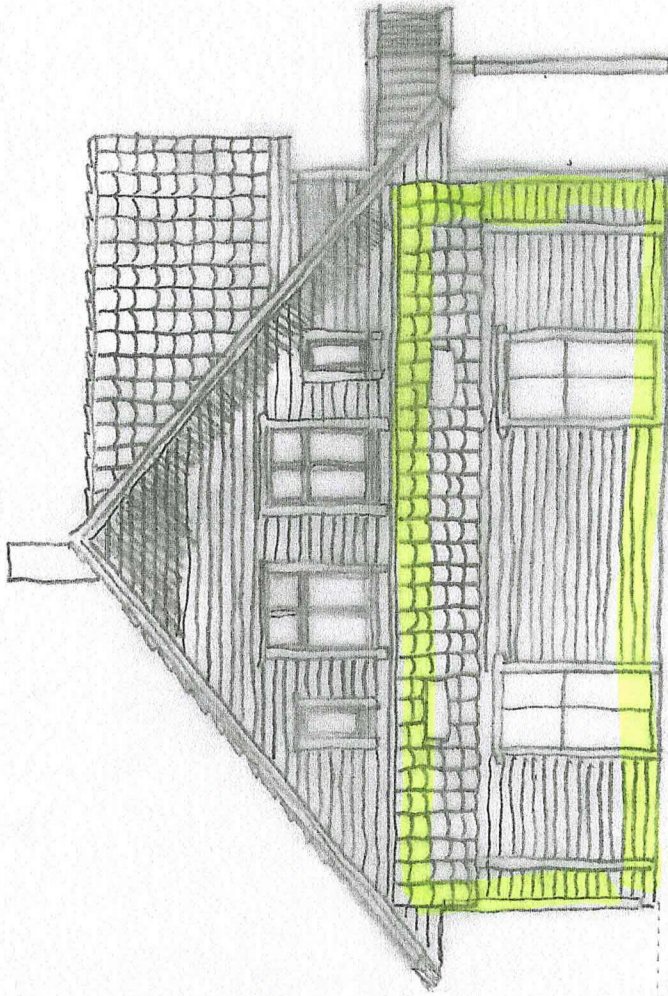


Tilbygning

FASADE MOT VEST

Mål = 1:100

E-4

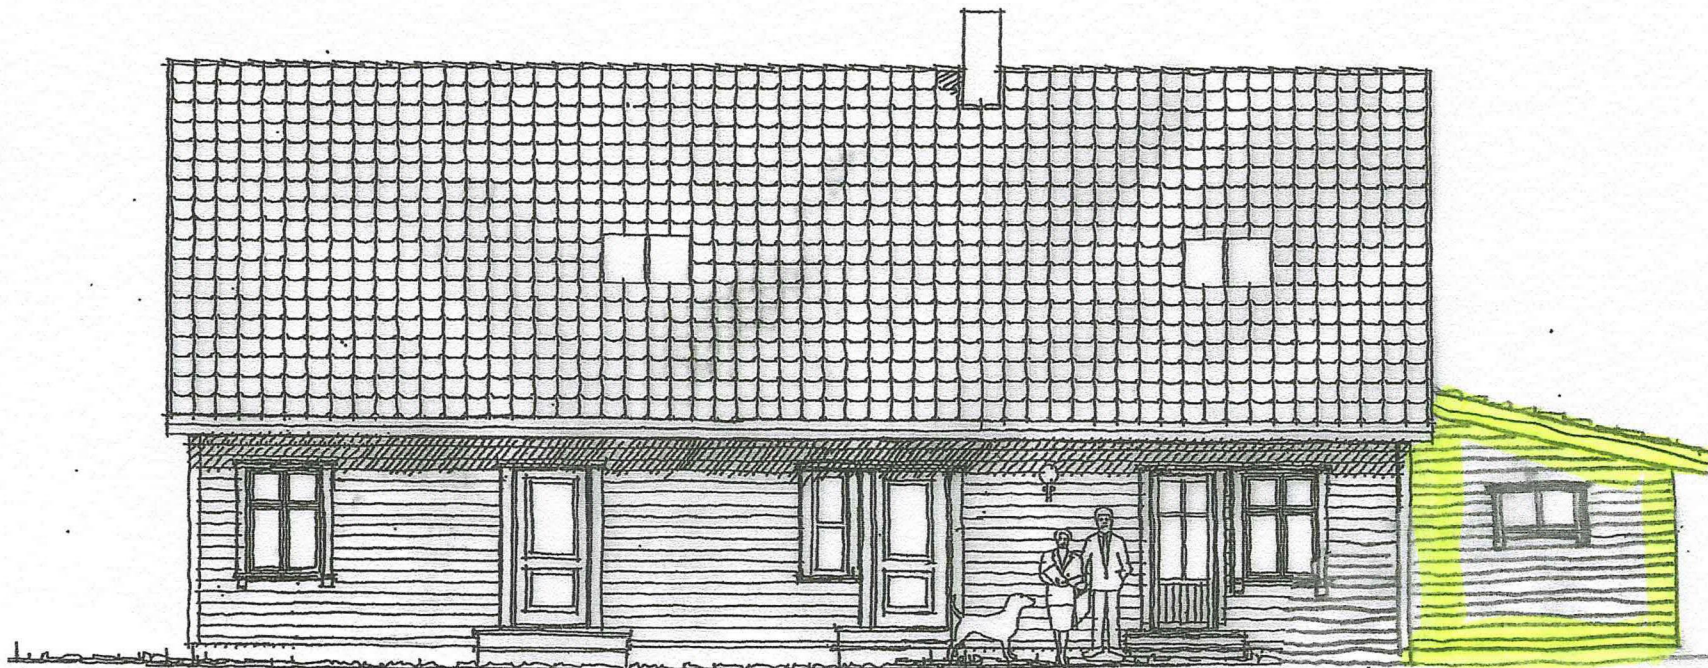

FASADE MOT NORD

Tilb759

Jeanette Dale & Petter Langhelle
Prosj. enebolig på G.nr. 9, B.nr. 17
Mongsedalen 30, Tomt B9

Mål = 1:100
Seim, 2000

4. 000.