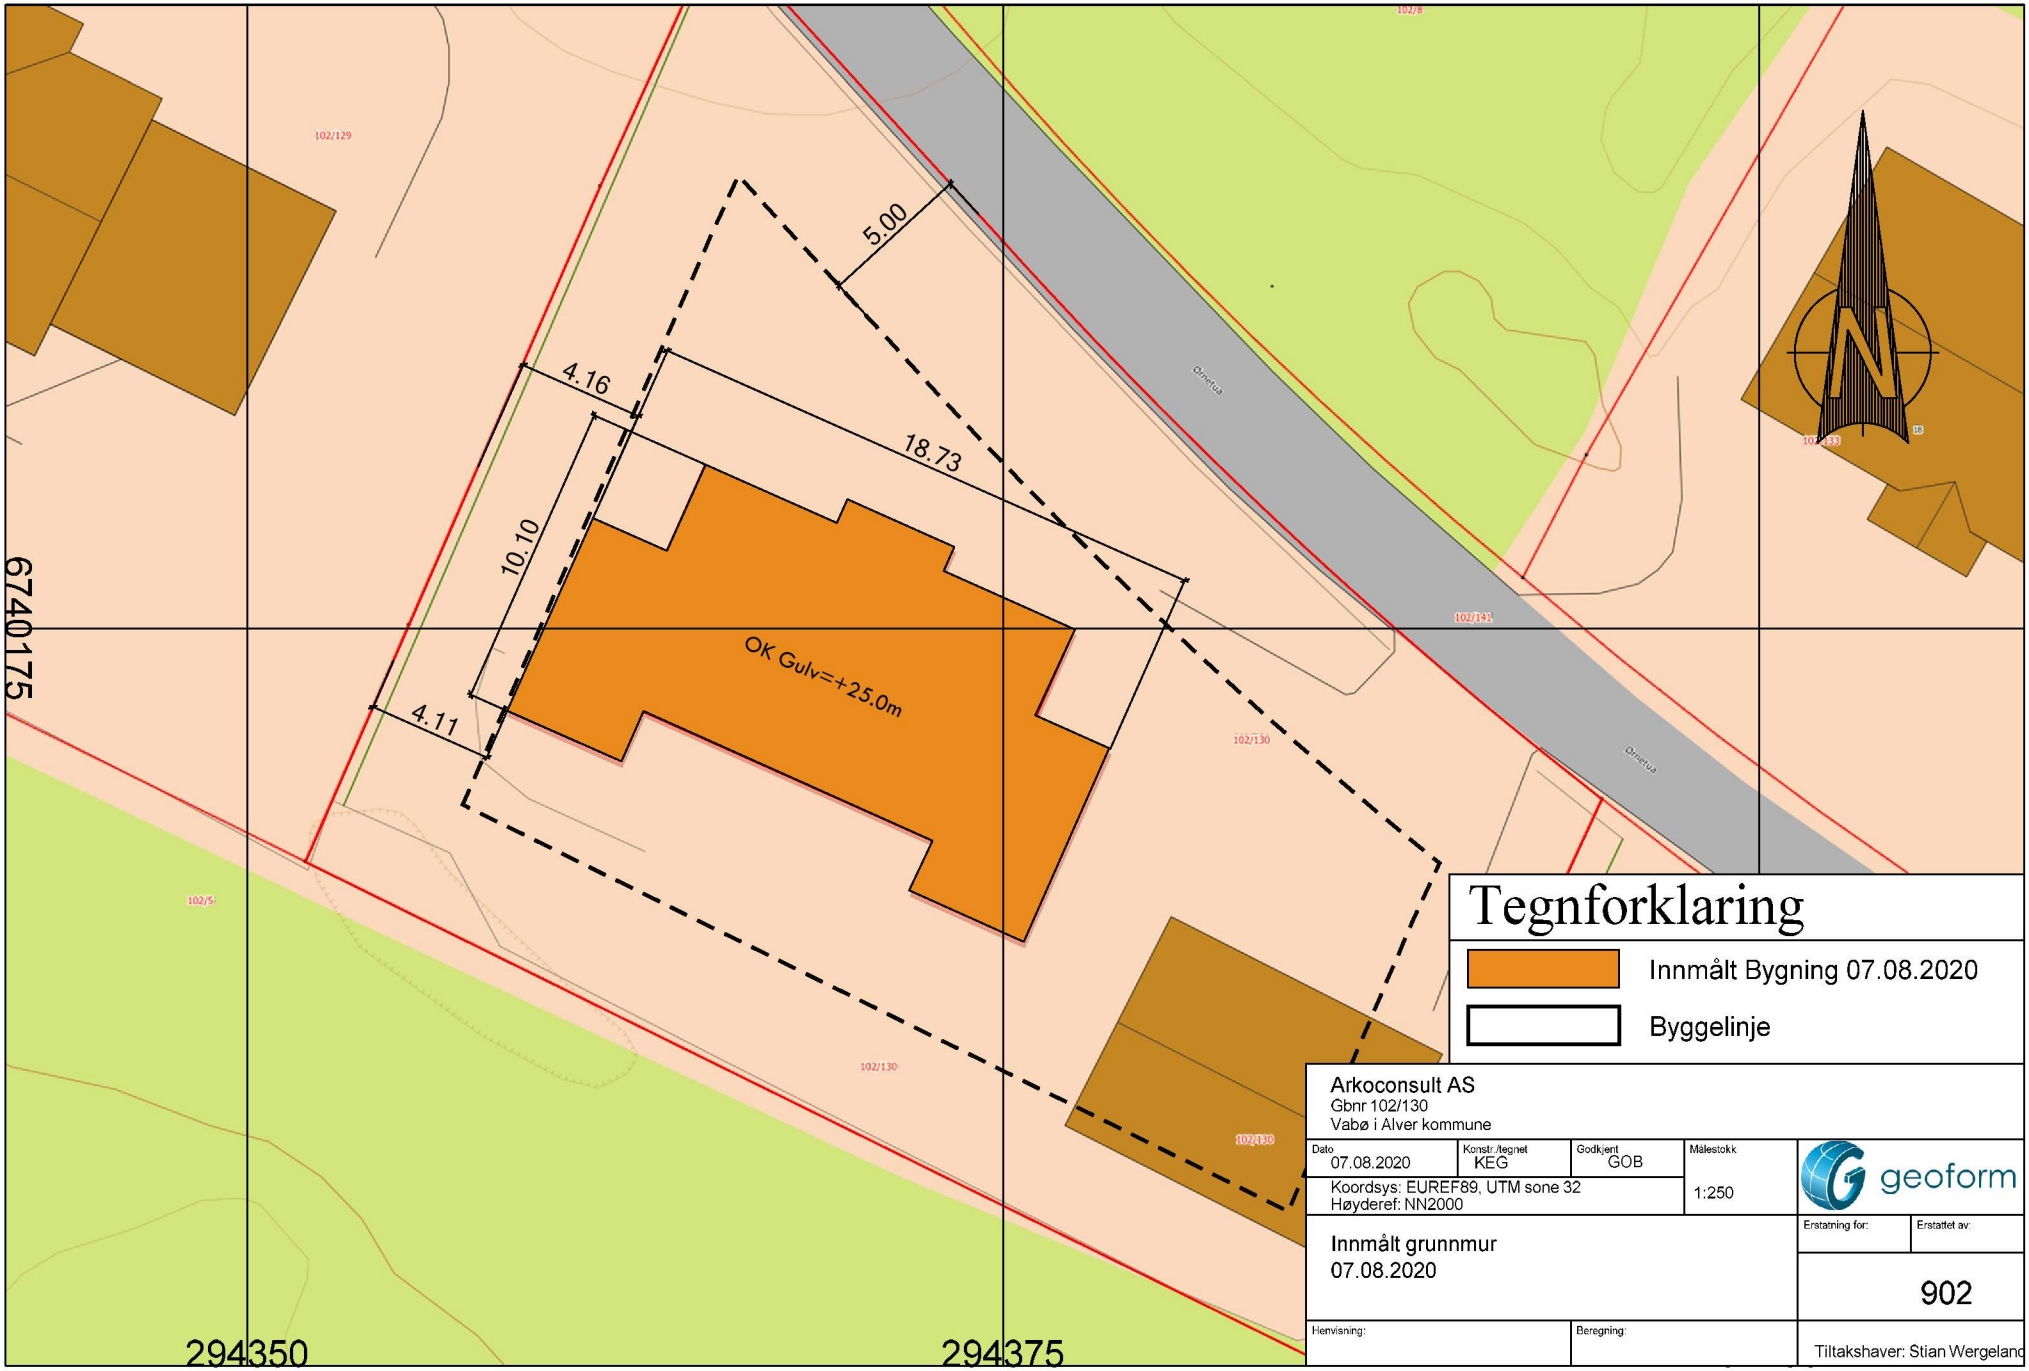

Tegnforklaring

Innmålt Bygning 07.08.2020

Byggelinje

Arkoconsult AS
Gbnr 102/130
Vabø i Alver kommune

Dato	Konstr./tegnet	Godkjent	Målestokk
07.08.2020	KEG	GOB	1:250

Koordsys: EUREF89, UTM sone 32
Høyderef: NN2000

geoform

Innmålt grunnmur
07.08.2020

Erstatning for:

Erstattet av:

902

Henvisning:

Beregning:

Tiltakshaver: Stian Wergeland