


D-1

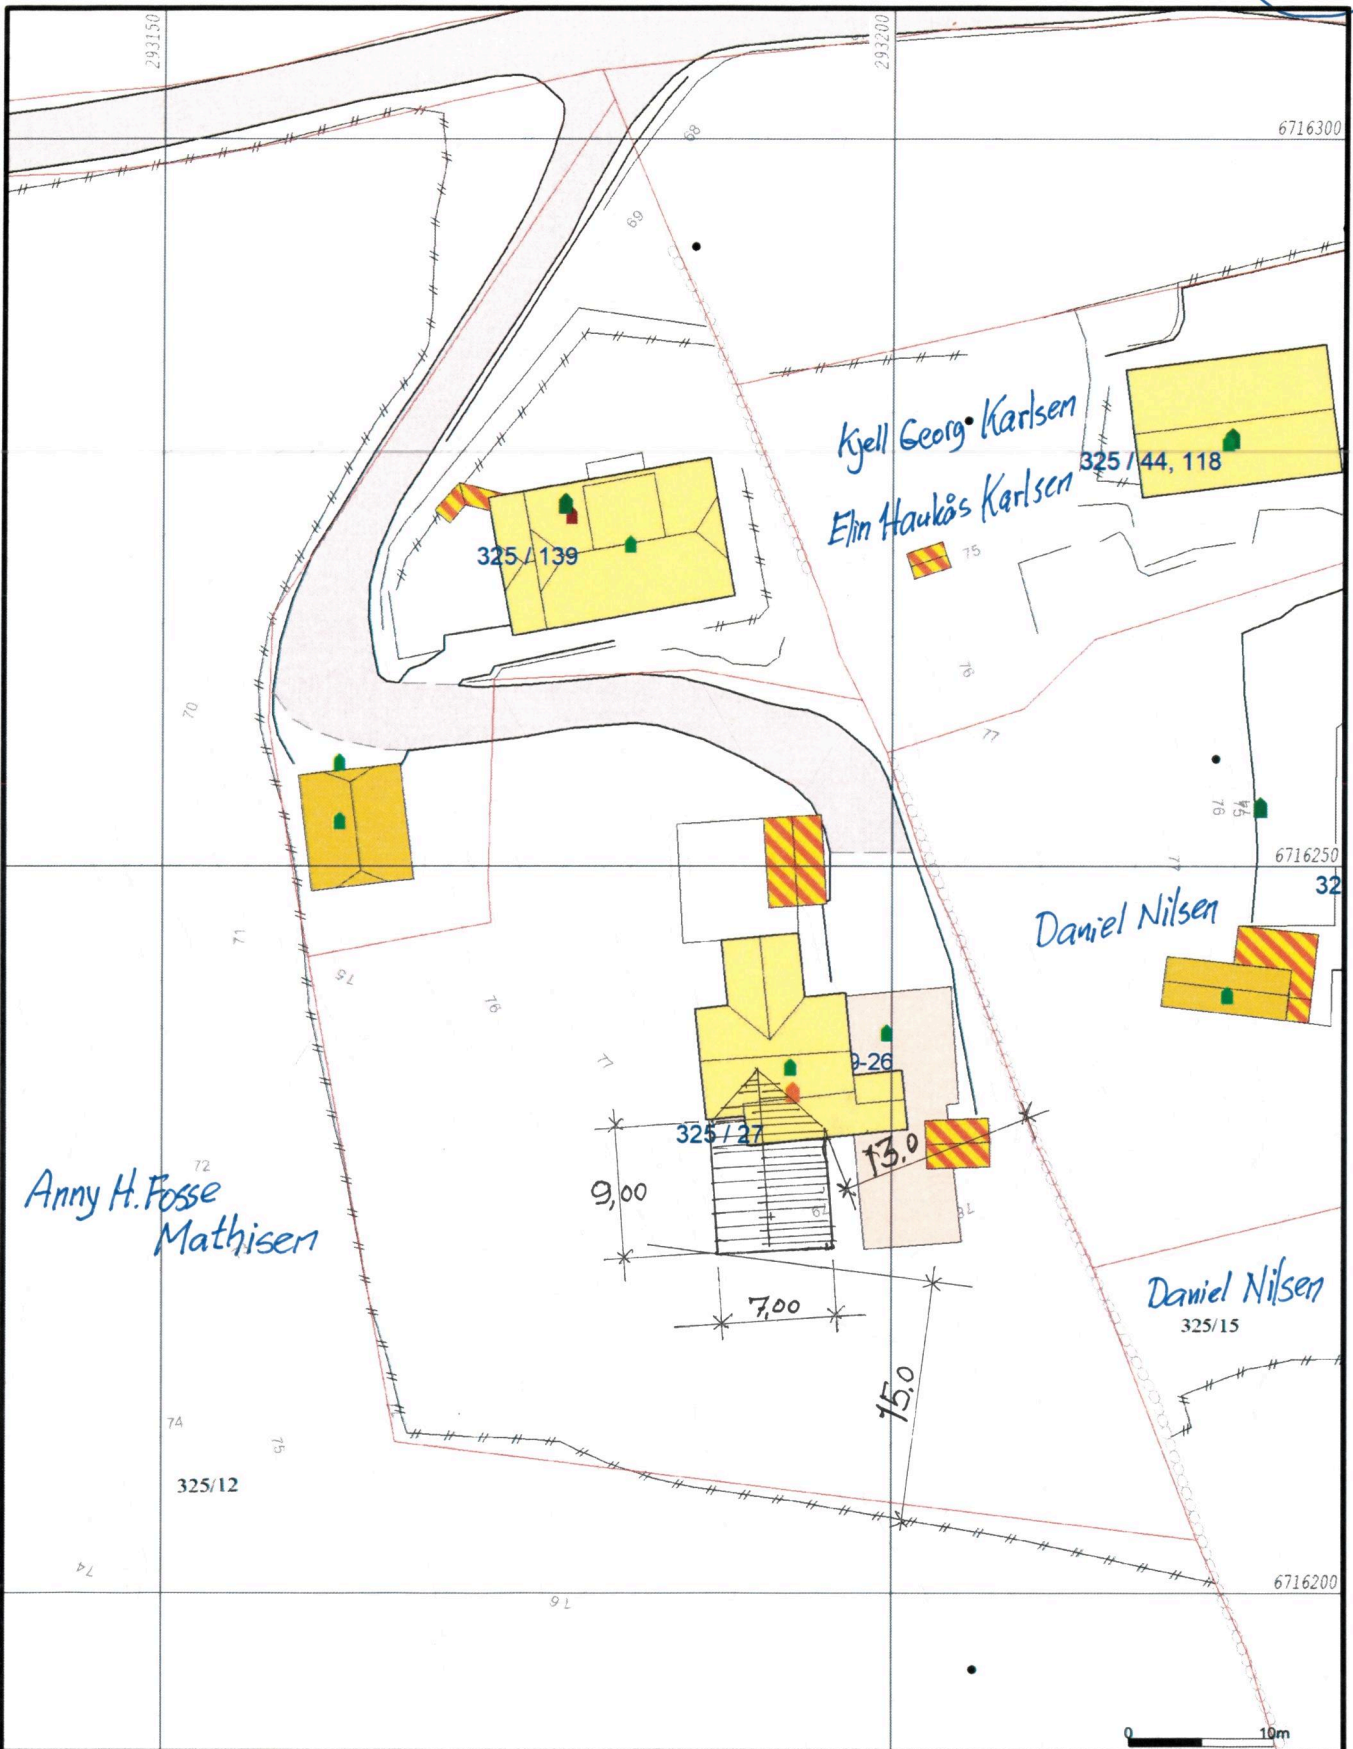

— Målte Grenser
 - Registrerte Grenser
 - Udefinert grenser
 - Terrengmåte grense
 - Konstruert grensepunkt
 Bolig
 Bustad m/leilighet

Våningshus
 Større bustader
 Hytte/feriehus
 Garasje/uthus
 Industrilager
 Andre bygg

Beliggenhet og høyder må oppfattes som orienterende.
 Koordinatsystem: UTM(EUREF89) - SONE 32 (EPSG:32632)
 Høydesystem: (EPSG:)



Alver kommune
 Kart og Oppmåling
 Grunnkart.



Dato: 2021.03.08
 Sign: SSO

G.nr. 325, b.nr. 27.

Målestokk
 1:500