

**SITUASJONSKART**

Gnr/Bnr: Gbnr 427/60,71

Adresse:

Eigar/søkar:

Kvalitet :

Målestokk: 1:500

Dato: 22.02.2021

Gjeldande plan : KDP Radøy

Planformål : Naust

Vår referanse: km

Sign. ....

**ALVER  
KOMMUNE**

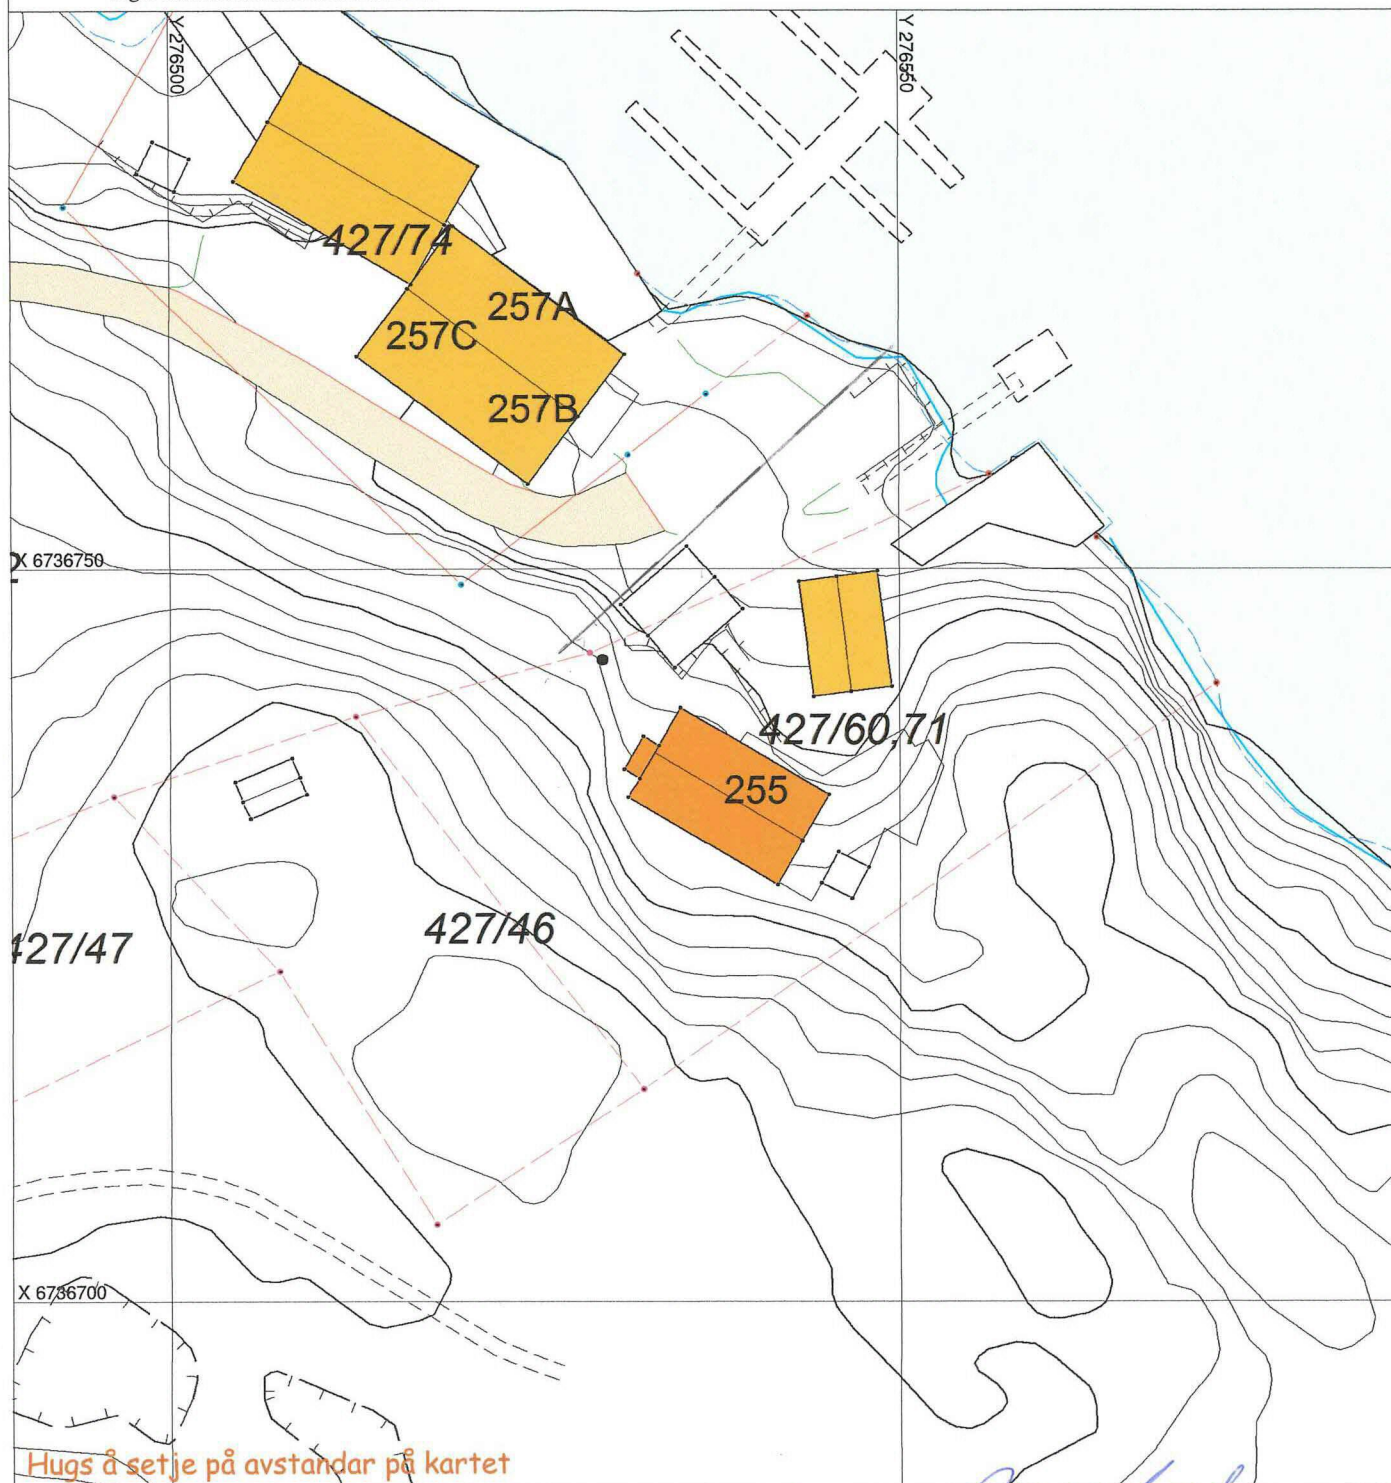
Gjerde

Usikker eigedomsgrense

Målt eigedomsgrense

Bolighus

Andre bygg

**SITUASJONSPLAN**

Tiltak

  
 Underskrift Situasjonsplan

Dato 15/3-21.