


Marina og nedre parkering

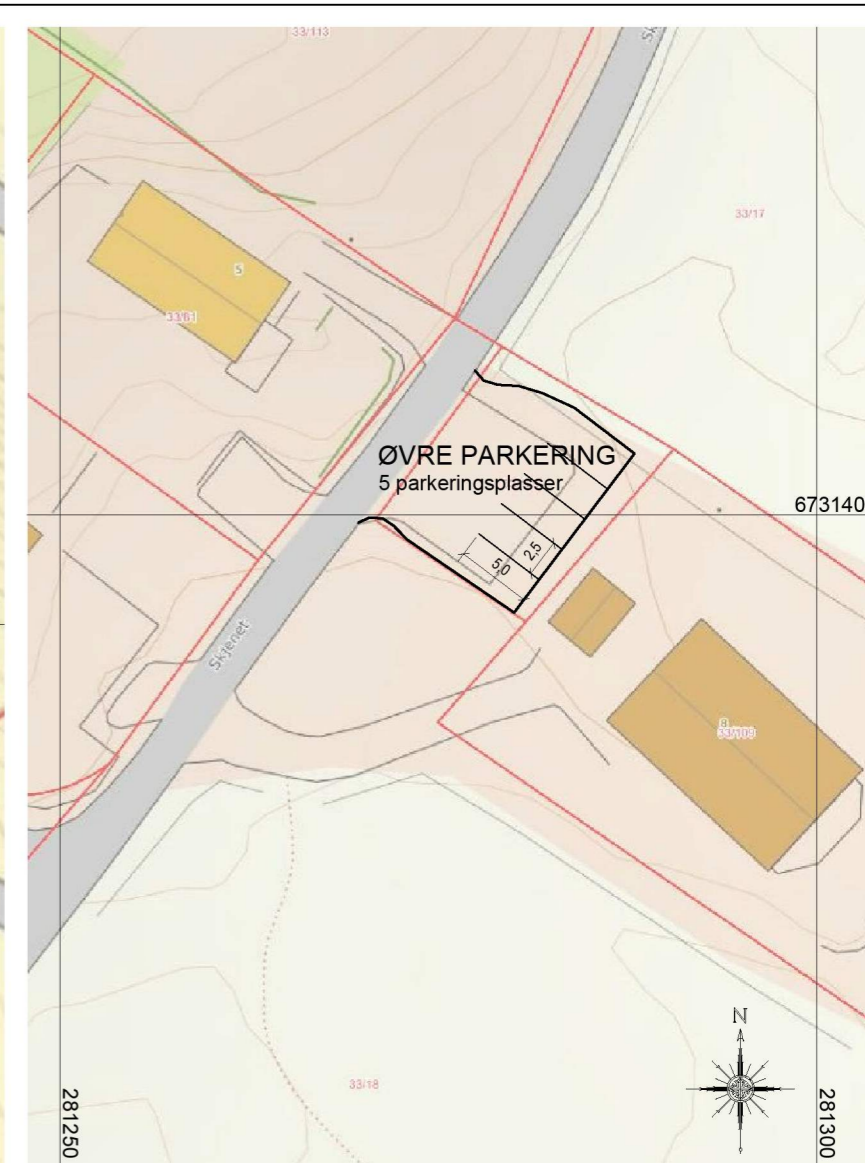

Øvre parkering

Bakgrunnskart er ment som illustrasjon og avvik kan forekomme.  
 Uttaksdato for bakgrunnskart: 24.09.2019

Marina innmålt 16.09.2019.  
 Leica GPS CS10.  
 Leica Smartnet RTK nettverk, MAX.  
 Euref 89 UTM Sone 32.

Dato	27.09.2019	DAK	R.Sætre	Måleenhet	m	Målestokk	A3	SKUTHAMNA FELLES MARINA
Godkjent		Underlag:		Godkjent		1:500		

**Skuthamna**  
 Radøy kommune  
 Situasjonsskart marina og parkering

**01660-200**