

SKUTEHAMNA

på

gnr. 33,

HELLA INDRE

1

RADØY HERAD

HORDALAND FYLKE

. 33, bnr. 17.

Oppmålt, konstruert og teikna 1977-78

av


Arvid Løkken
jordskifteleknikar

Lagt fram i jordskifterett den 2/10 1978.

Bjervikfarbek
jordskiftedommar.

Parkeringsplass på gnr. 33 b. 17

12.1.1988.

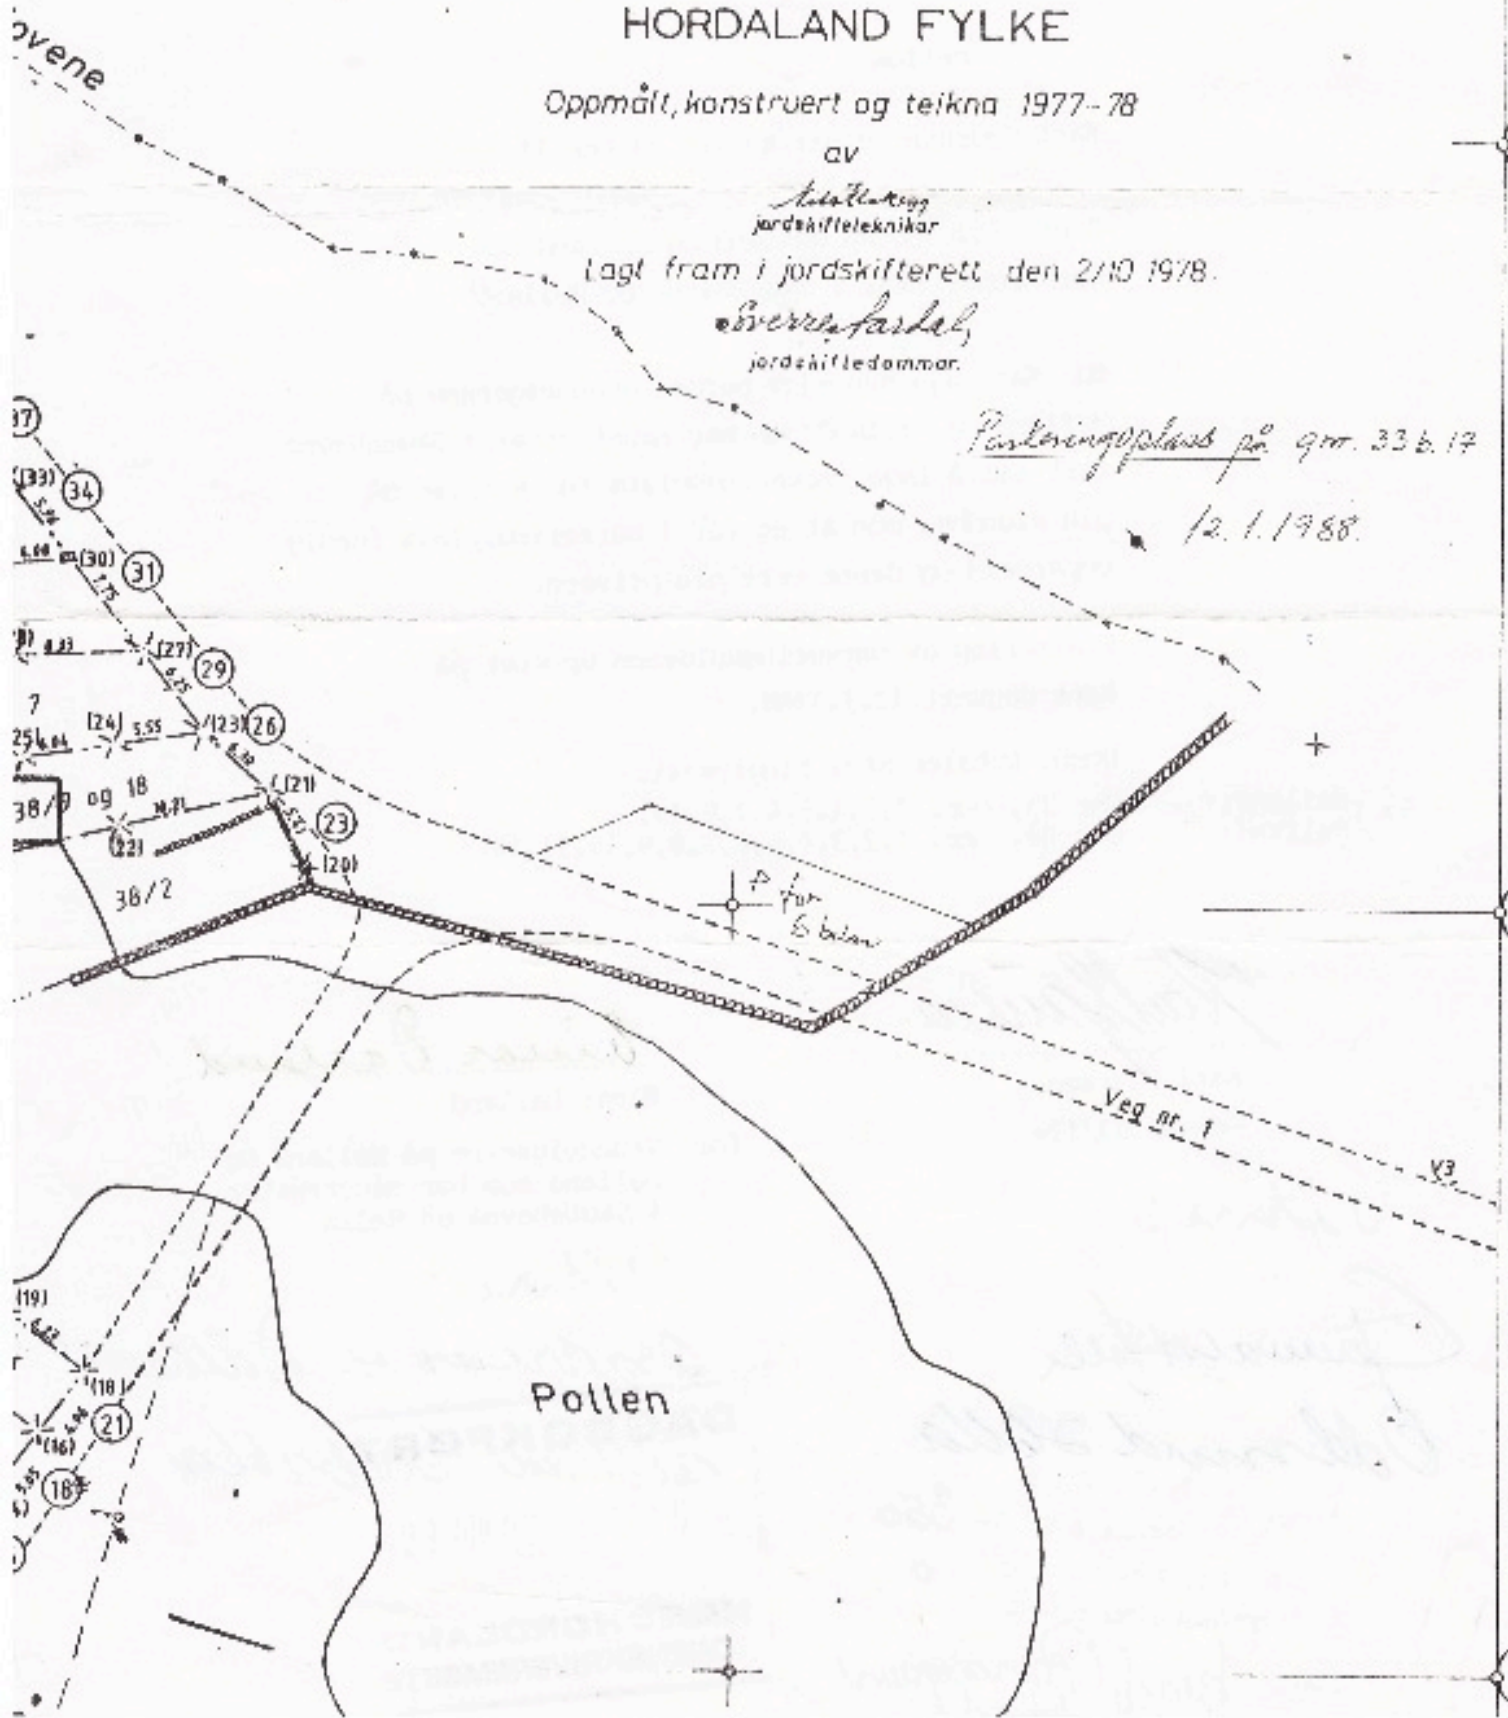

196
556

196
556

196
556