

**For matrikkeleining:**

Kommune: 4631 - ALVER
Gardsnummer: 60
Bruksnummer: 52

Utskriftsdato/klokkeslett: 22.03.2021 kl. 13:03
Produsert av: Kjartan Medaas
Attestert av: Alver kommune

Orientering om matrikkelbrev

Matrikkelbrevet er heimla i «Lov om eigedomsregistrering» (matrikkellova) av 17. juni 2005. Etter definisjonen i matrikkellova § 3 d) er matrikkelbrevet ei attestert utskrift av matrikkelen som viser alle registrerte opplysningar om ei matrikkeleining ved oppgjeven dato.

Om heilskap og nøyaktigheit i matrikkelbrevet

Matrikkelen vart etablert ved konvertering av data frå tidlegare register. Det kan variere kor gode slike data er med omsyn til heilskap og nøyaktigheit. I enkelte tilfelle kan grensepunkt og grenselinjer mangle heilt eller delvis, eller vere feil registrerte. Det kan også vere feil og manglar ved registrert bygnings- og adresseinformasjon. Heilskap og kartfestingsnøyaktigheit er oftast betre innanfor enn utanfor tettbygde strøk. Ver merksam på at oppgjeve areal for mange matrikkeleiningar og bygg er usikre.

For utfyllande informasjon: www.kartverket.no/matrikkelbrev

Matrikkeleining

Matrikkeleiningstype: Grunneigedom
Bruksnamn:
Etableringsdato: 16.03.2021
Skyld: 0
Er tinglyst: Ja
Har festegrunnar: Nei
Er seksjonert: Nei

Det er ikkje registrert bygg på matrikkeleininga.

Arealrapport

Tekst	Areal	Kommentar
Utrekna areal for 60 / 52	1 192,5 m2	

Eigarforhold

Tinglyste eigarforhold

Rolle	Status	Føds.d./org.nr	Namn	Brukseining	Adresse	Andel
Heimelshavar		140666	LANGENES MONA		LANGENESET 10 5912 SEIM	1 / 1

Oversikt over teigar

(EUREF89 UTM Sone 32)


Løpenr	Type	Hovudteig	Nord	Aust	Høgde	Areal	Merknader
1	Teig	Ja	6732981	288237		1 192,5 m2	

Forretningar der matrikkeleininga er involvert

Forretning	Forretningstype	Årsak til feilretting	Forretningsdokumentdato	Kommunal saksreferanse	Annar referanse	Status	Tinglysing	Endra dato	Matrikkelføring	Signatur	Dato
Opprett ny grunneigedom ved frådeling			02.03.2021			Tinglyst		18.03.2021	medakjar		12.03.2021
Oppmålingsforretning			21/523			Rolle	Matrikkeleining		Arealendring		
						Avgjevar	4631 - 60/2		-1 192,5		
						Mottakar	4631 - 60/52		1 192,5		
						Berørt	4631 - 60/40		0		


Oversiktskart for 60 / 52

Målestokk 1:1 000
EUREF89 UTM Sone 32

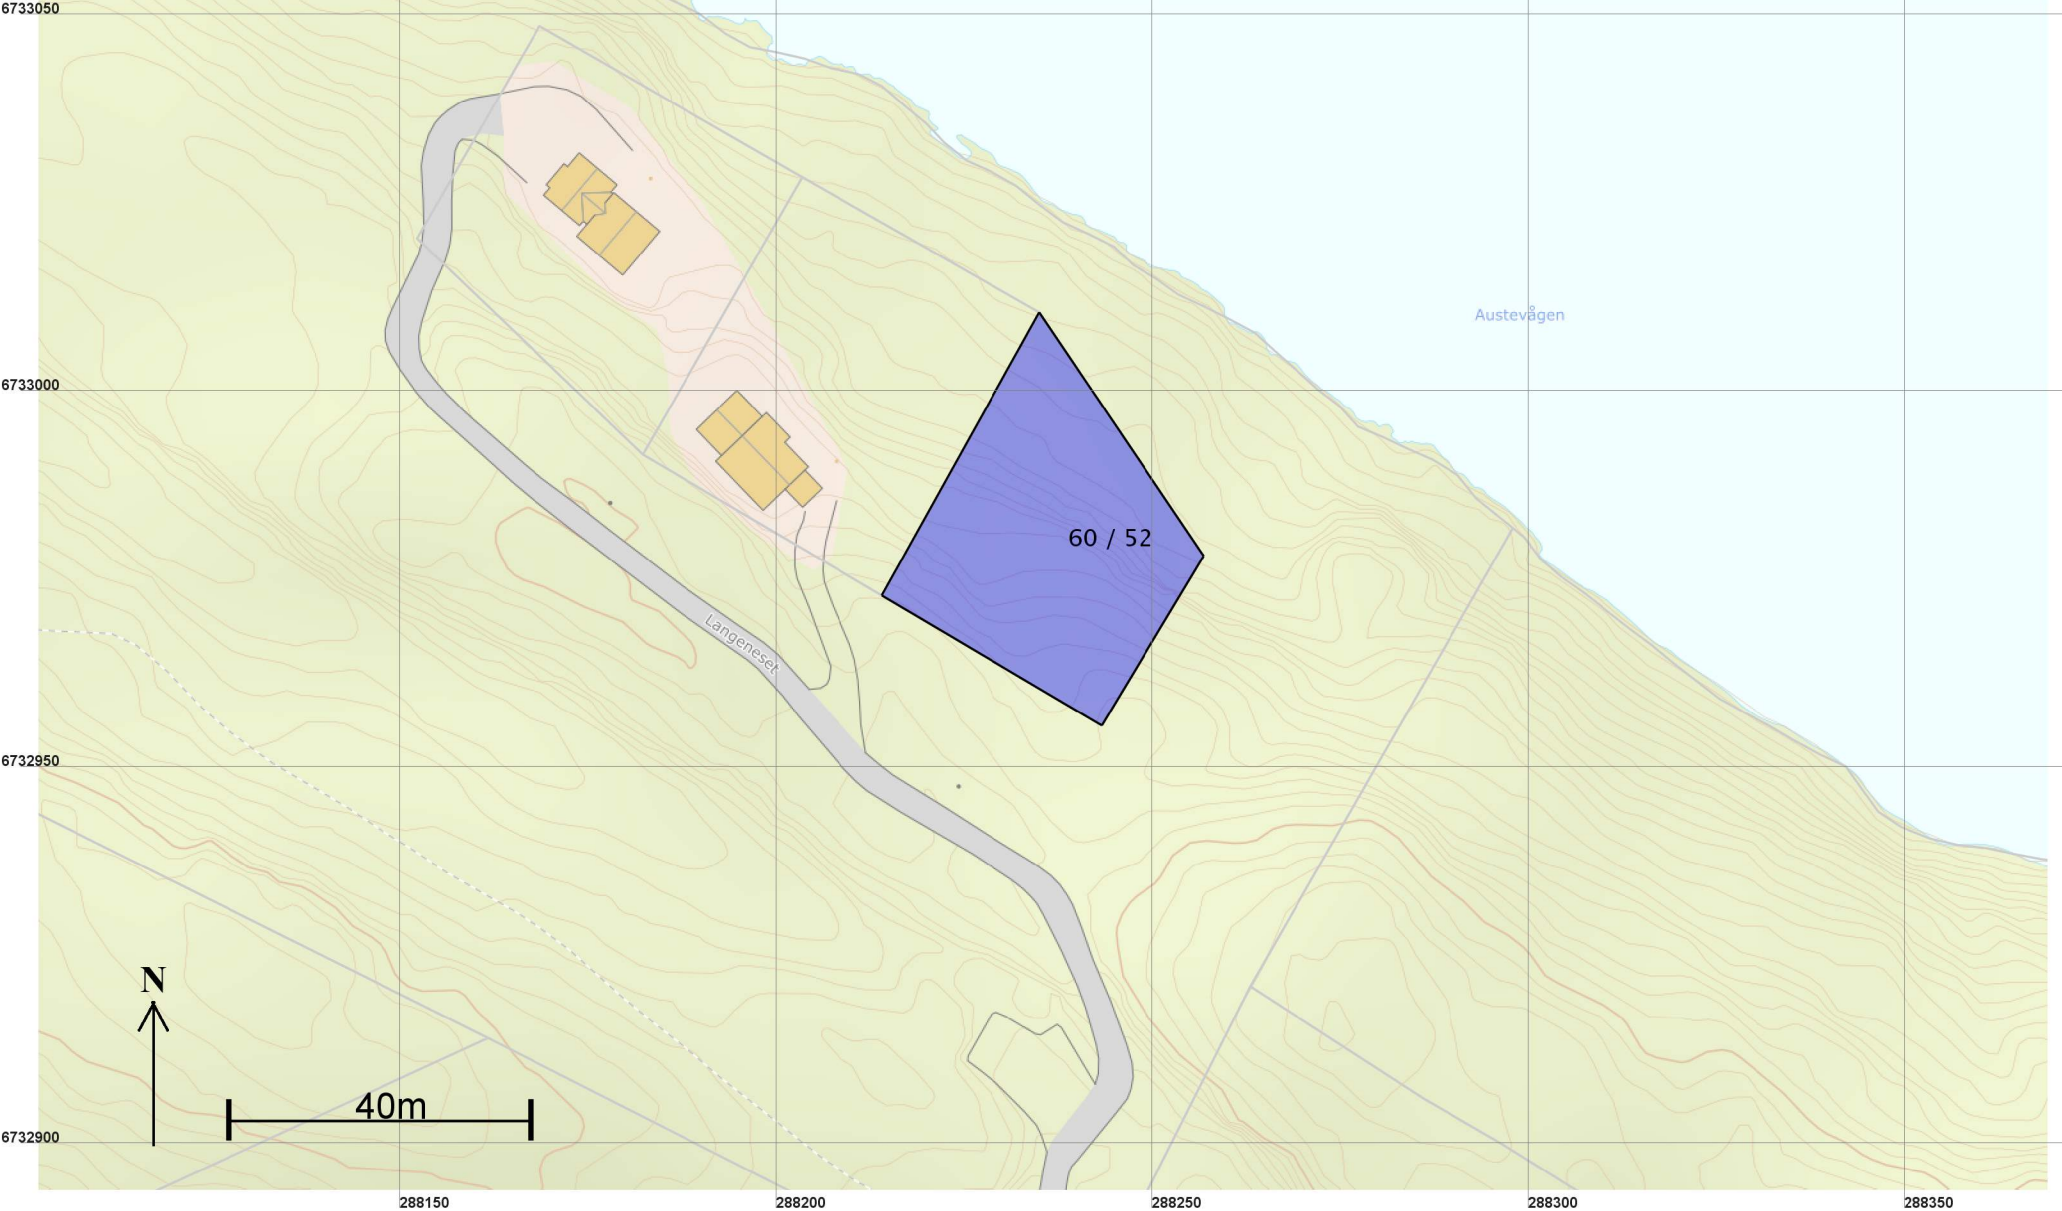

Teig 1 (Hovudteig)
60 / 52

Målestokk 1:500
EUREF89 UTM Sone 32

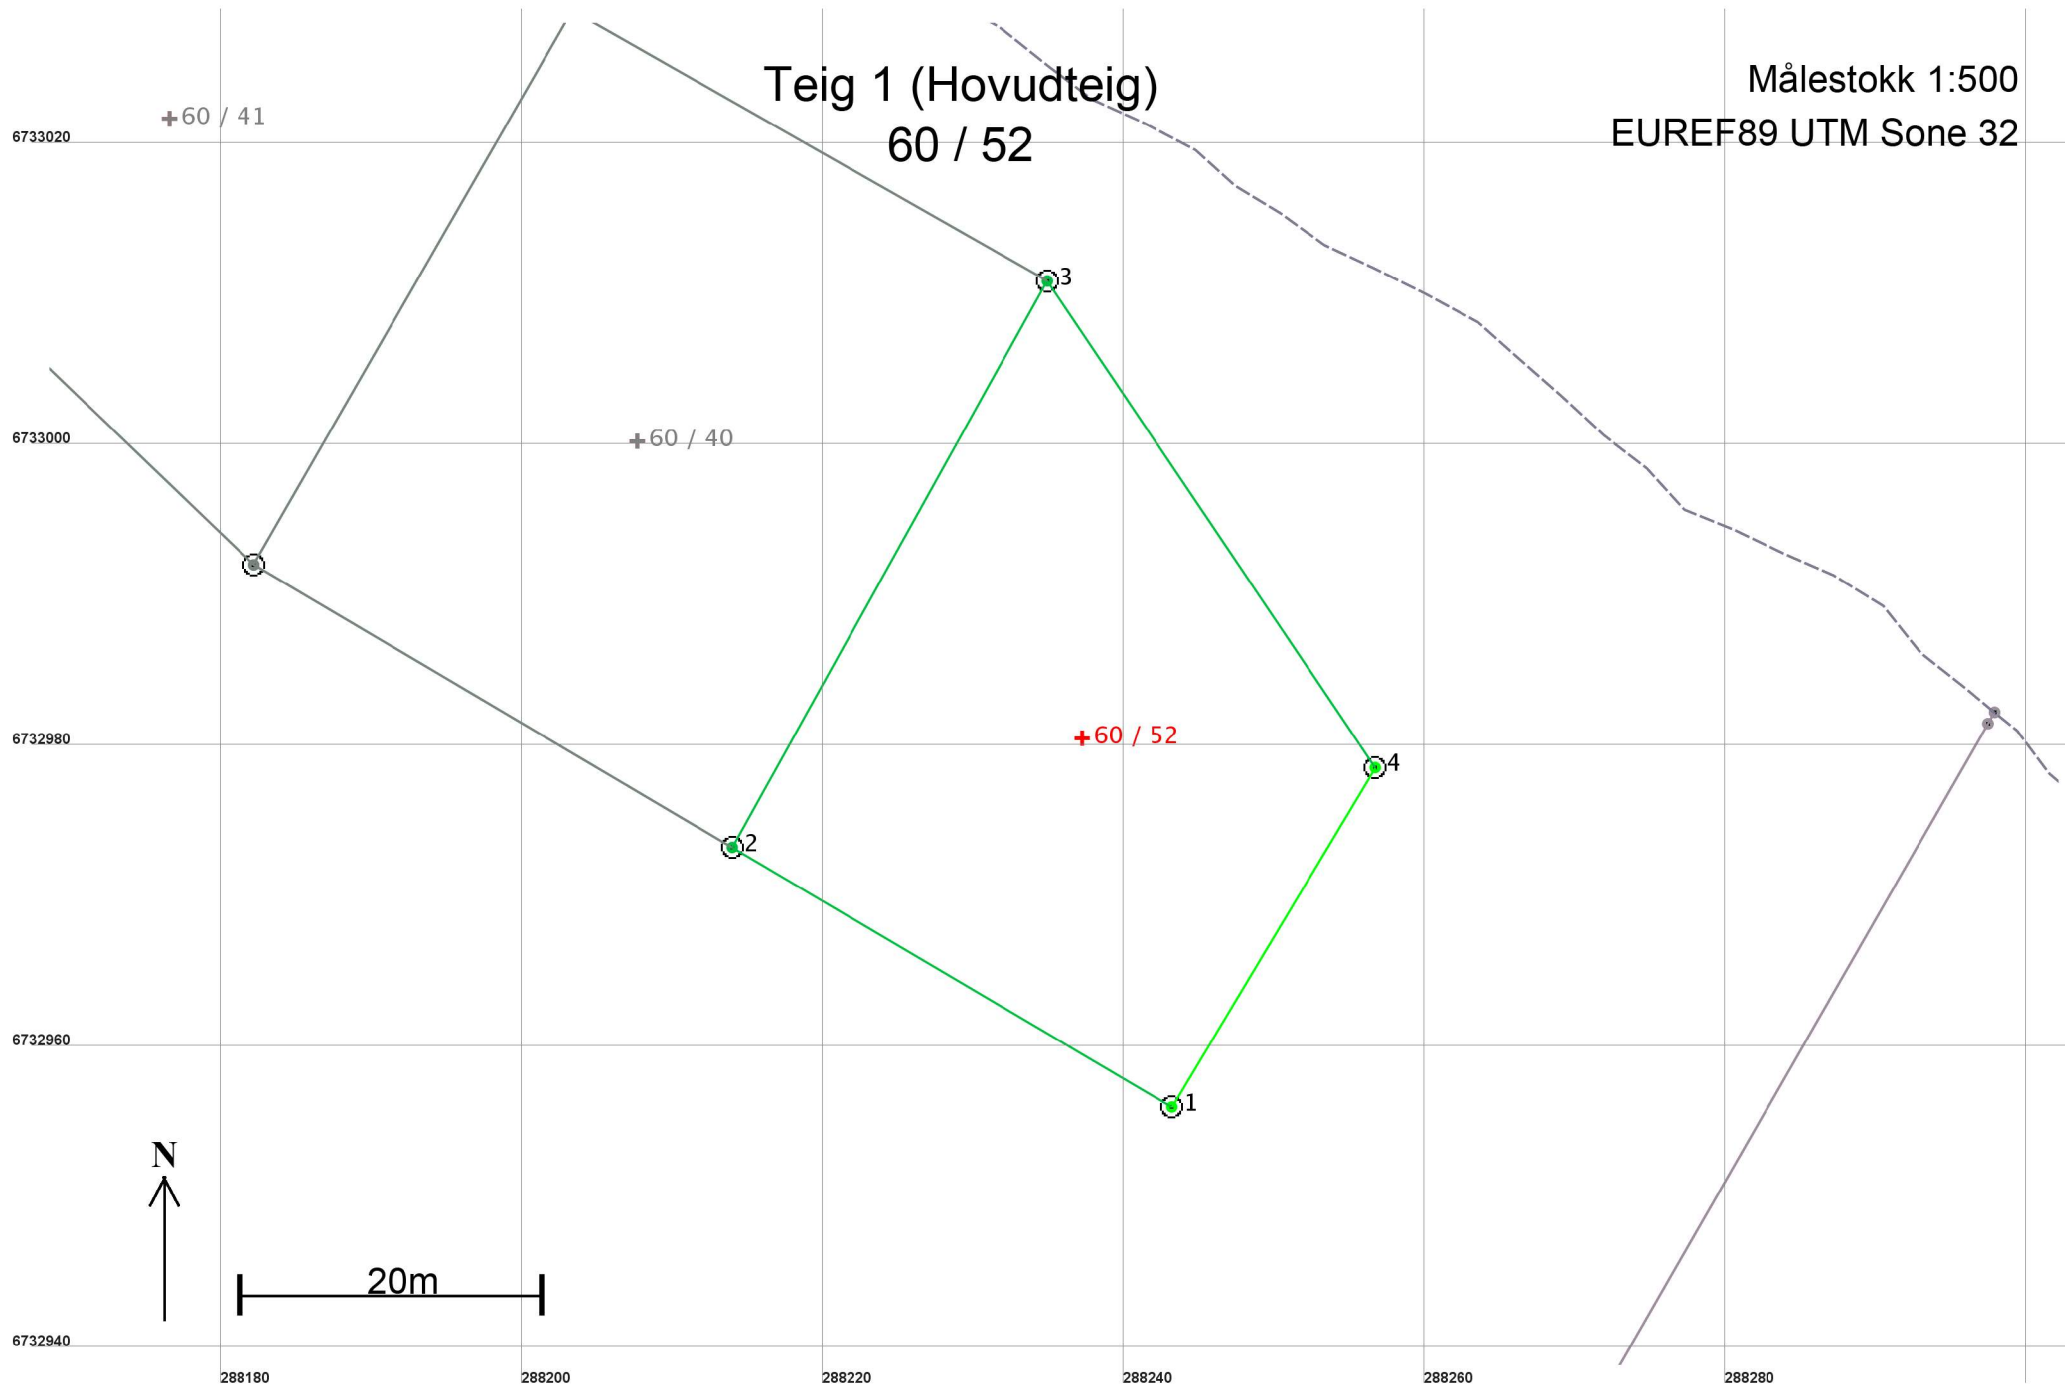

Areal og koordinatar

Areal: 1 192,5

Arealmerknad:

Representasjonspunkt: Koordinatsystem: EUREF89 UTM Sone 32

Nord: 6732981

Aust: 288237

Grensepunkt / Grenselinje

Ytre avgrensing

Løpenr	Nord	Aust	Grensemerke nedsett i / Lengde	Grensepunkttype / Hjelpelinjetype	Målemetode	Nøyaktigheit	Radius
1	6732956,35	288243,19	33,90	Fjell Offentleg godkjent grensemerke Ikkje hjelpelinje	96 GPS kinematisk (Real time kinematic)	10	
2	6732973,58	288214,00	43,03	Jordfast stein Offentleg godkjent grensemerke Ikkje hjelpelinje	12 Terrengmålt: Teodolitt med elektronisk avstandsmålar	13 14	
3	6733011,18	288234,92	38,96	Fjell Offentleg godkjent grensemerke Ikkje hjelpelinje	12 Terrengmålt: Teodolitt med elektronisk avstandsmålar	13	
4	6732978,87	288256,70	26,26	Jord Offentleg godkjent grensemerke Ikkje hjelpelinje	11 Terrengmålt: Totalstasjon	10	