

Fra: Per Søfteland <per.softeland@bodoni.no>
Sendt: fredag 19. februar 2021 13:21
Til: Postmottak Alver
Kopi: Monsen Ole Bjørn (Bravida); Larissa Dahl
Emne: SV: søknad om dispensasjon frå byggegrense_ Byggesak 20/19367 - 21/828 til byggesak og Samferdsel, veg-, vatn- og avløp forvaltning
Vedlegg: Dokument Post fra 4631_Alver svar på nabovarsel.PDF; 20.19367 - 21.828_situasjonsplan.tif; Skisse støping båtopptrekk.pdf; Illustrasjon platning og slipp..pdf

Hei.

søknad om dispensasjon frå byggegrense_ Byggesak 20/19367 - 21/828

Viser til vedlagte brev fra dere og legger ved situasjonsplan som viser avstand fra byggestart til midt vei.

Legger også ved illustrasjon på hvordan tiltaket er tenkt.

Hilsen Per L Søfteland og Ole B Monsen.



Per Leonhard Søfteland
Dalstøvegen 54
5918 FREKHAUG

Referanser:
Dykkar:
Vår: 20/214 - 21/1092

Saksbehandlar:
Linda Hammersvik Folkestad
linda.folkestad@alver.kommune.no

Dato:
07.01.2021

Vedkommande nabovarsel - gbnr 319/66 og 319/68 Sagstad nedre

Samferdsel, veg-, vatn- og avløp forvaltning har 06.01.2020 motteke nabovarsel på gbnr 319/66 og 68 Sagstad nedre. Innsender har bede kommunen om å skrive under på nabovarsel.

Samferdsel, veg-, vatn- og avløp forvaltning stadfester å ha motteke nabovarsel for tiltak på eigedom som grenser opp mot kommunal veg (gbnr 319/64).

Samferdsel, veg-, vatn og avløp forvaltning ser at tiltak er tenkt plassert innanfor byggegrense mot kommunal veg. Byggegrense mot veg, er i Veglova § 29, sett til 15 meter frå vegmidt. Før vegmynde kan ta stilling til sjølve tiltak må det sendast inn søknad om dispensasjon frå byggegrense mot veg. I søknad må minste avstand mellom tiltak og midt kommunal veg oppgis. Med søknad skal det leggest ved målsatt situasjonsplan som viser tiltak og avstand frå midt kommunal veg.

Med helsing

Alver kommune Samferdsel, veg-, vatn-
avløp-forvaltning

Arne Helgesen
Avdelingsleiar

Linda Hammersvik Folkestad
Ingeniør

Dette dokumentet er elektronisk godkjent og har difor ingen signatur.

Kopi til:

Larissa Dahl

Mottakarar:

Per Leonhard Søfteland

Dalstøvegen 54 5918

FREKHAUG

Alver kommune

Postboks 4, 5906 Frekhaug post@alver.kommune.no Kontonummer: 3207 29 30559
Innbyggjarservice: +47 56 37 50 www.alver.kommune.no Organisasjonsnummer: 920 290 922
00

**Kartvedlegg til protokoll
for oppmålingsforretning**

Meland kommune

N

Elgedom
19/66, 19/66

Saks nr
2017971


Oppdragnr
2017029

Rekvirent
Monsen Ole Bjørn, Søfteland Per Leonhard

Forretningsdato
18/8/2017


Landmålar
Per Alle Sæle

Målestokk 1:500

 

Beskriving/avtaler:

19/65 og 19/66 er tegnet feil inn på kart.
Det er et mindre landområde mellom disse og 18/28.
Vi ønsker å støpe plattform på dette stykket samt i bakkekant navist.
I front på navstene ønsker vi å støpe slipp
slipp blir ca 9 x 3 meter.
bakk navist ca 9 x 1 meter. Område mot sør: 13 x 3 meter.

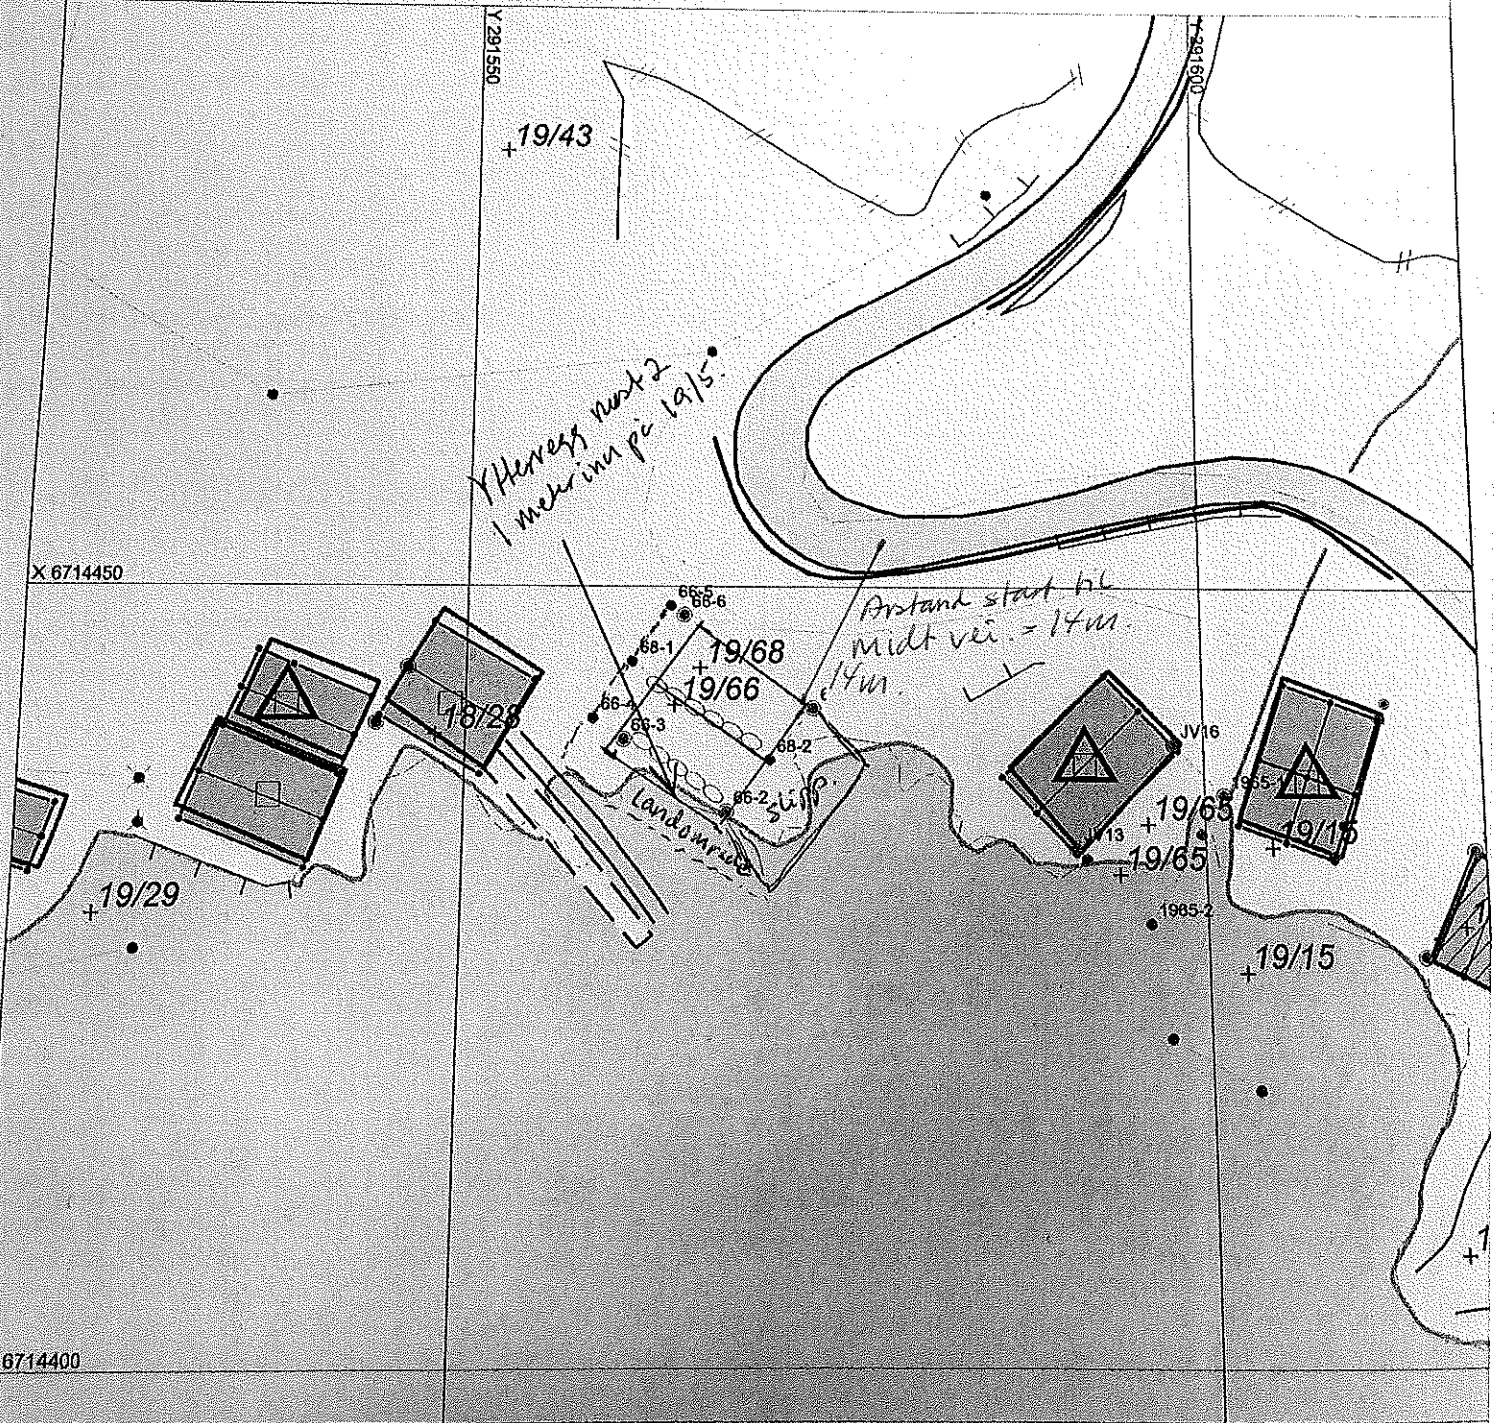



Nøst Dalstø gnr/bnr 19/66 og gnr/bnr 19/68

Per L Søfteland
Ole-Bjørn Monsen



