

SITUASJONSKART

Gnr/Bnr: 336/60
Adresse: Ådlandsvågen 10,11
Eigar/søkar: Helge Pedersen

Kvalitet :

Målestokk: 1:1000
Dato: 12.11.2020

Gjeldande plan : Kommuneplan for Meland
Planformål : LNF
Vår referanse: rahoas


// — // Gjerde
- - - - Usikker eigedomsgranse
— — — — Målt eigedomsgranse

 Bolighus
 Andre bygg

ALVER
KOMMUNE



Sign.

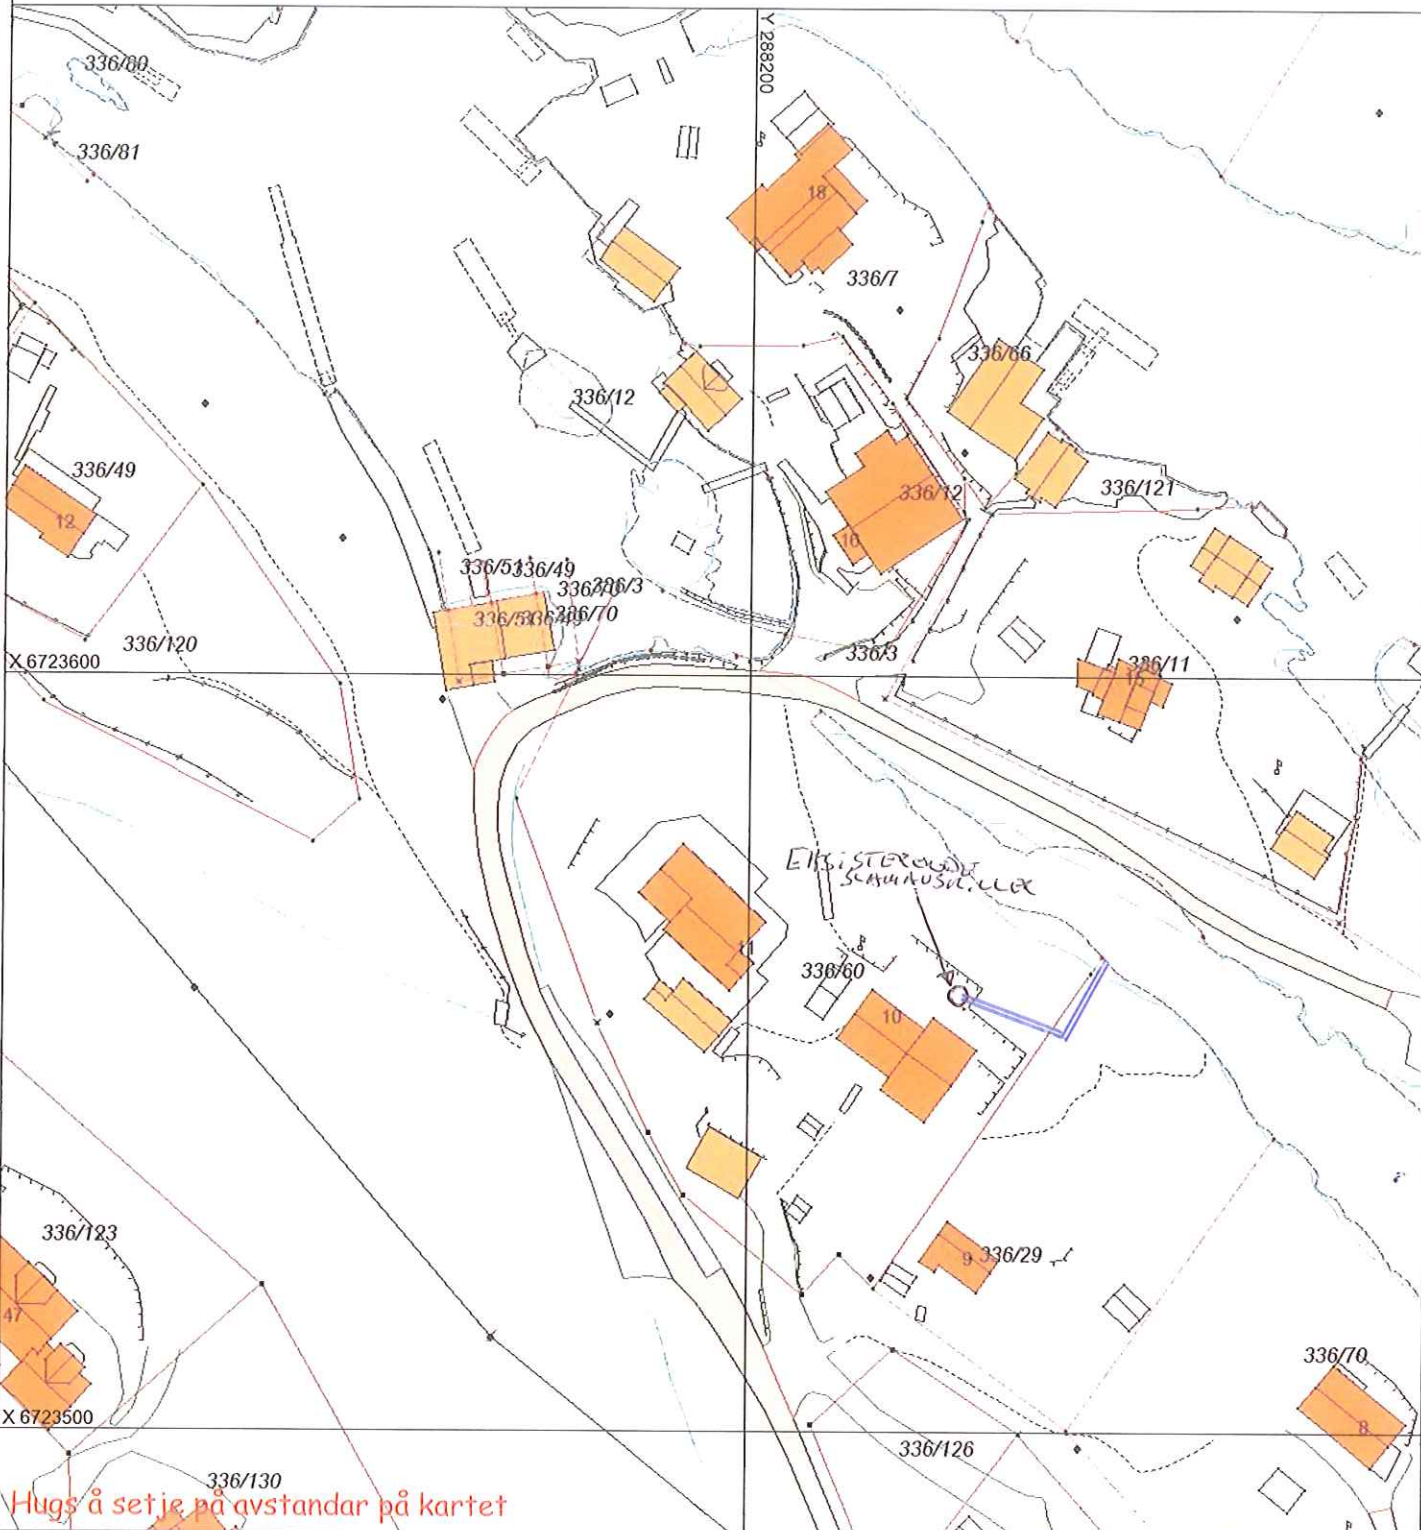

Hugs å setje på avstandar på kartet

SITUASJONSPLAN

 Tiltak

 22.03.21
Underskrift Situasjonsplan Dato



Sephik

Denne ejendommen fækk udslopp
Ca 2012