



Fasade mot aust/tomt

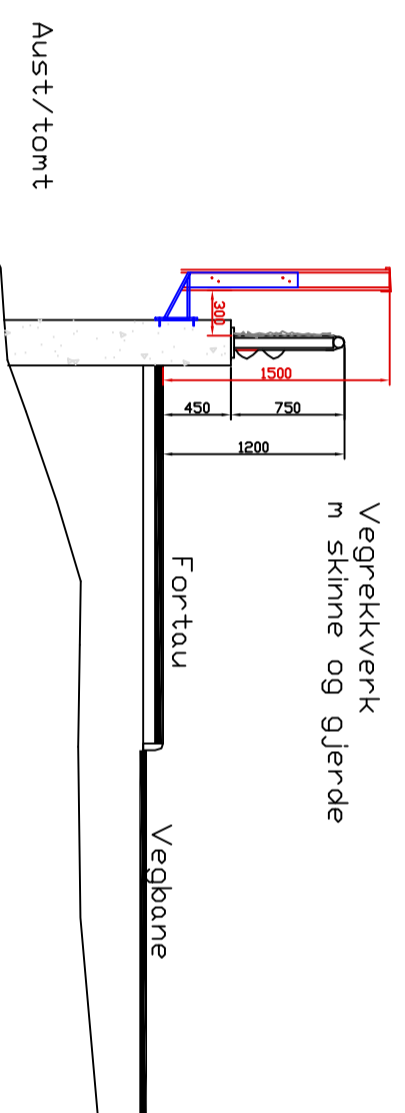

Støy og innsynsvegg
Møre Royal brun

Vegrekkerk
m skinne og gjerde

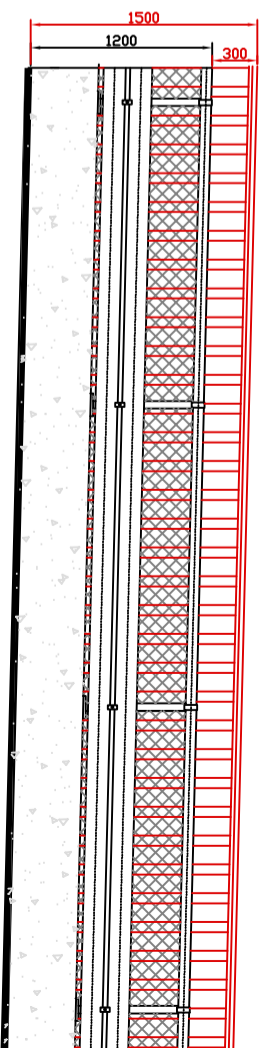

Fasade mot vest/veg

NY SITUASJON
VEGREKKVERK OG
STØYGJERDE
M= 1:50 A3
16022021