



For matrikkeleining:

Kommune: **4631 - ALVER** Utskriftsdato/klokkeslett: 18.03.2021 kl. 08:25
Gardsnummer: **471** Produsert av: Liv Berit Ones
Bruksnummer: **17** Attestert av: Alver kommune

Orientering om matrikkelbrev

Matrikkelbrevet er heimla i «Lov om eigedomsregistrering» (matrikkelova) av 17. juni 2005. Etter definisjonen i matrikkelova § 3 d) er matrikkelbrevet ei attestert utskrift av matrikkelen som viser alle registrerte opplysningar om ei matrikkeleining ved oppgjeven dato.

Om heilskap og nøyaktigheit i matrikkelbrevet

Matrikkelen vart etablert ved konvertering av data frå tidlegare register. Det kan variere kor gode slike data er med omsyn til heilskap og nøyaktigheit. I enkelte tilfelle kan grensepunkt og grenselinjer mangle heilt eller delvis, eller vere feil registrerte. Det kan også vere feil og manglar ved registrert bygnings- og adresseinformasjon. Heilskap og kartfestingsnøyaktigheit er oftest betre innanfor enn utanfor tettbygde strøk. Ver merksam på at oppgjeve areal for mange matrikkeleiningar og bygg er usikre.

For utfyllande informasjon: **www.kartverket.no/matrikkelbrev**

Matrikkeleining

Matrikkeleiningstype: Grunneigedom
Bruksnamn: **SOLBERG**
Etableringsdato: 10.09.1965
Skylid: 0,01
Er tinglyst: Ja
Har festegrunnar: Nei
Er seksjonert: Nei

Arealrapport

Tekst Areal Kommentar
Utrekna areal for 471 / 17 1 373,6 m2

Eigarforhold

Tinglyste eigarforhold

Rolle	Status	Føds.d./org.nr	Namn	Brukseining	Adresse	Andel
Heimelshavar		050562	VÅGENES LAILA	H0202	HERMAN GRANS VEI 53 A 5162 LAKSEVÅG	1 / 1

Oversikt over teigar

(EUREF89 UTM Sone 32)

Løpnr	Type	Hovudteig	Nord	Aust	Høgde	Areal	Merknader
1	Teig	Ja	6727671	288386		1 373,6 m2	

Forretningar der matrikkeleininga er involvert

Forretning	Forretningsdokumentdato	Tinglysing	Matrikkelføring
Forretningstype	Kommunal saksreferanse	Status	Signatur
Årsak til feilretting	Annan referanse	Endra dato	Dato

Endre eigenskap	18.02.2021		onesliv 18.03.2021
Annan forretningstype	21/718	Avgjevar	Arealending 0

Arealoverføring	18.02.2021	Tinglyst	onesliv 02.03.2021
Oppmålingsforretning/arealoverføring	21/718	Rolle	Arealending
		Avgjevar	-679,9
		Mottakar	679,9

Forretning
Forretningstype
Årsak til feilretting

Omnummerering v/kommuneendring
Omnummerering

Skylddeling
Skylddeling

Rolle
Avgjevar
Mottakar

Matrikkeleining
1260 - 71/5
1260 - 71/17

Arealendring
0
0

Forretningar der matrikkeleininga er berørt

Forretning
Forretningstype
Årsak til feilretting

Kvalitetshaving for eksisterande matrikkeleining
Oppmålingsforretning

Rolle
Berørt
Berørt

Matrikkeleining
4631 - 471/5
4631 - 471/17

Arealendring
0
0

Adresser

Adressetype
Vegadresse

Adressenamn
Adressetilleggsnamn
Sæbbøvegen

Adressekode
Kjeldekode
6005

Adressenr
Koord.syst. Nord
534

Krinsar

Aust
Grunnkriens:
Røystekriens:
Kyrkjesokn:
Postnr.område:
Tettstad:

Atkomstpunkt
Nei

0808 ASKELAND/TAULE
18 SÆBØ
07070701 Radøy
5938 SÆBØVÅGEN

Aktive bygg som er registrerte på matrikkeleininga

Bygningsnr: 176 136 324

Løpenr:

Repr.punkt: Koordinatsystem: EUREF89 UTM Sone 32
Nord: 6727673 Aust: 288392

Bygningsendringkode:

Bygningstype: Fritidsbygg (hytter/sommarh. ol)

Næringsgruppe: Anna som ikkje er næring

Bygningsstatus: Teke(n) i bruk

Energikjelder:

Oppvarming:

Etasjar

Etasje	Tal på bueningar	BRA bustad	BRA anna	BRA totalt	BTA bustad	BTA anna	BTA totalt	Alt. areal	Alt. areal 2
H01	0	0	37	37	0	0	0	0	0
K01	0	0	17	17	0	0	0	0	0

Brukseiningar

Adresse

6005 Sæbøvegen 534

Brukseiningnummer

H0101

Brukseiningstype

Fritidsbustad

Bruksareal

54

Tal rom

0

Kjøkkentilgang

0

Bad

0

WC

0

Matrikkeleining

471/17

Datoar

0

Tal bustader:

0

Utbygd areal:

0

Bruksareal bustad:

0

Tal etasjar:

2

Rammeløyve:

0

Igangsetjingsløyve:

54

Vassforsyning:

54

Avløp:

0

Har heis:

Nei

Mellombels bruksløyve:

0


Teke(n) i bruk:

0

Ferdigattest:

0

24.03.1968

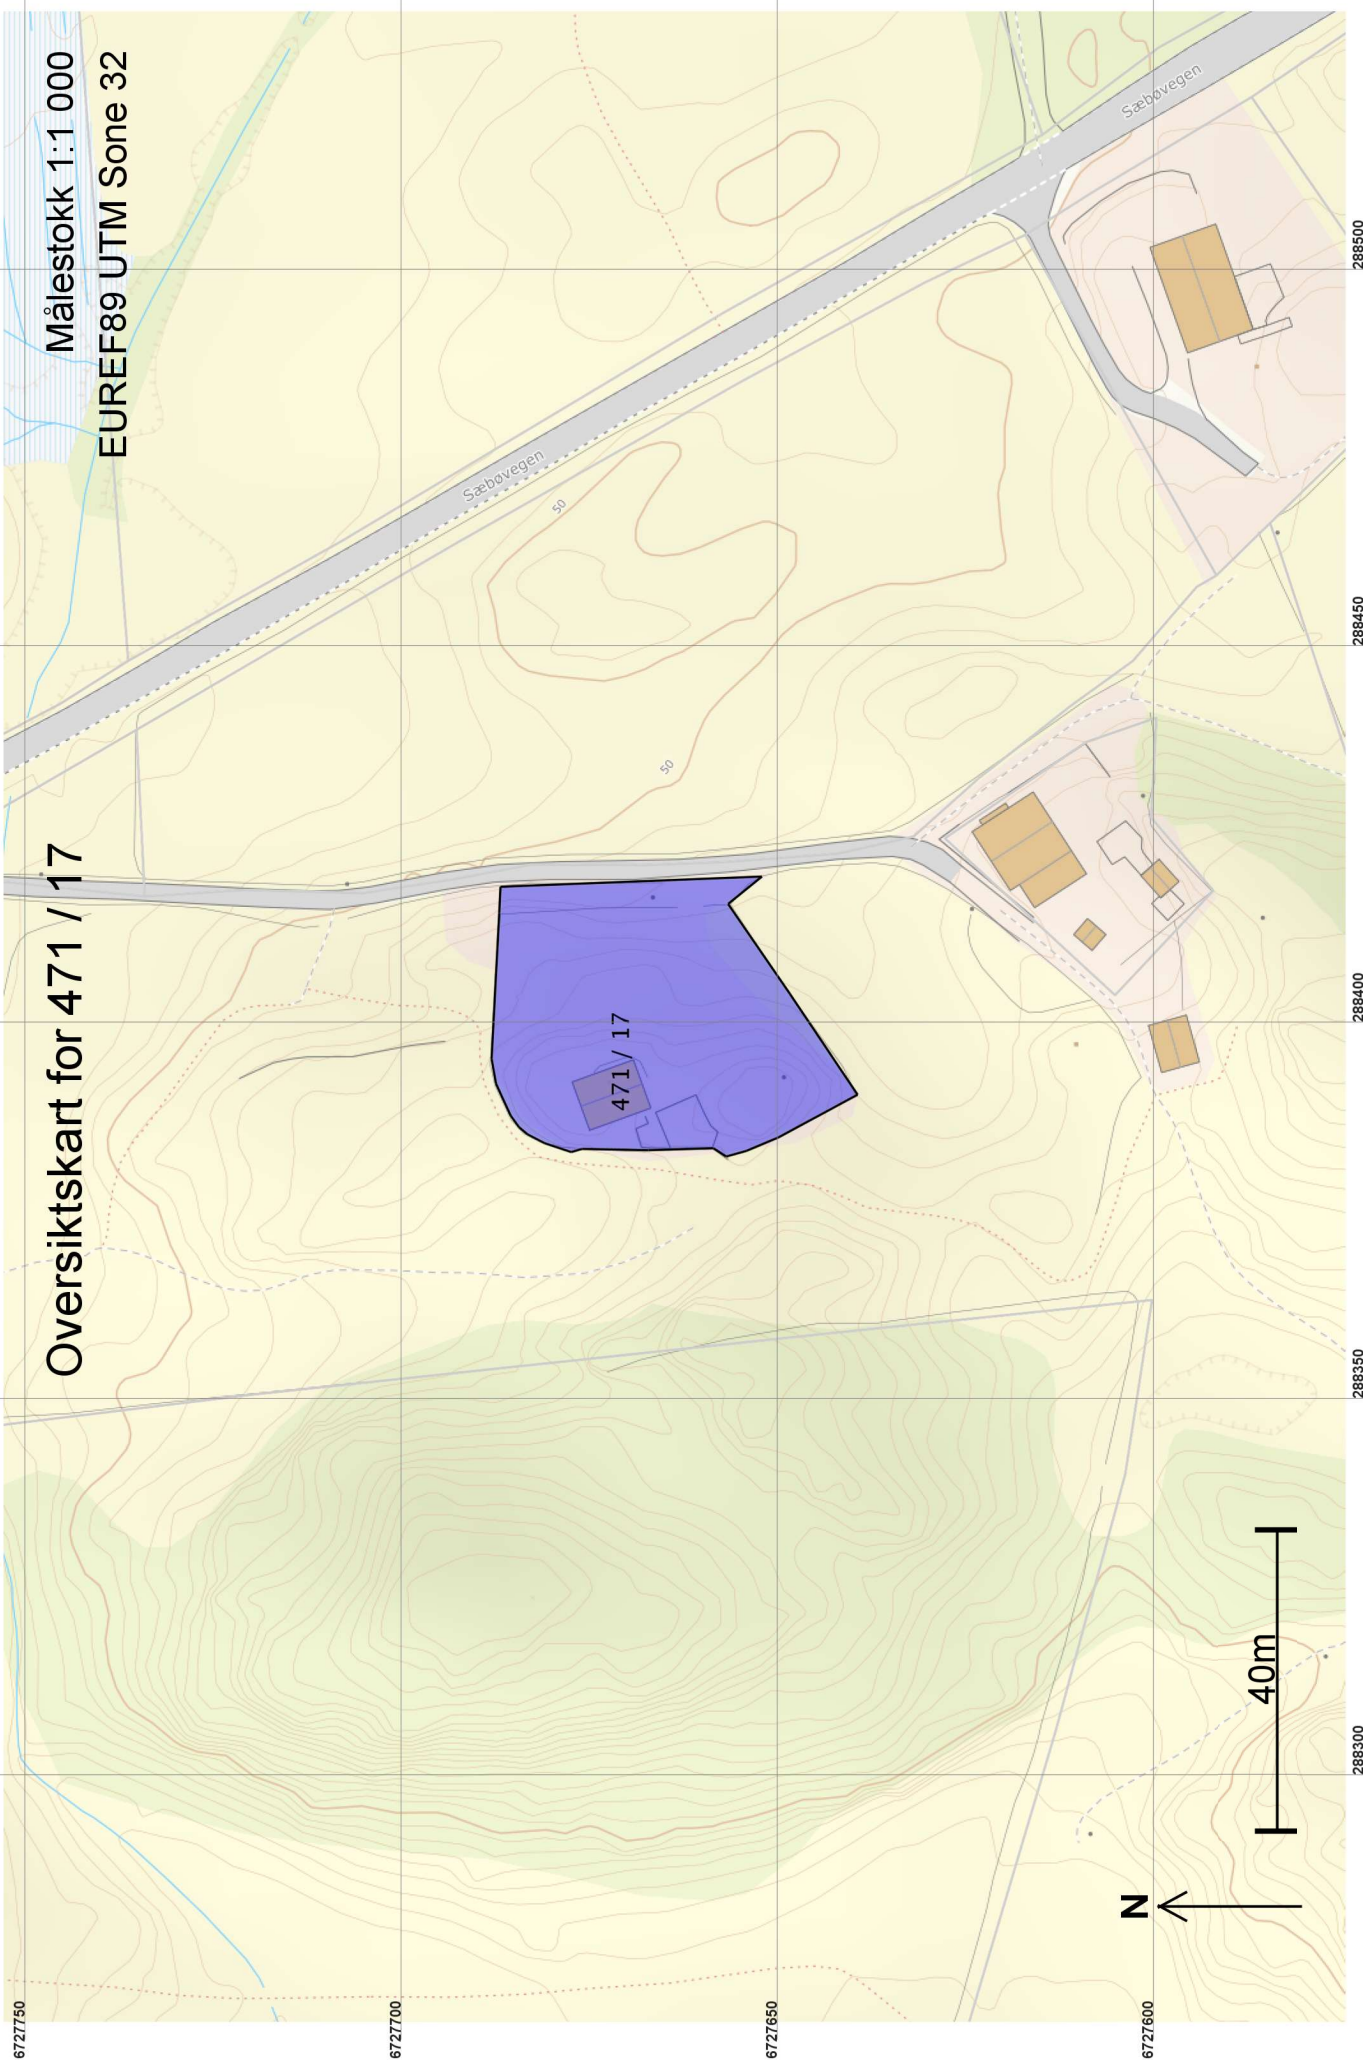


Oversiktskart for 471 / 17

Målestokk 1:1 000
EUREF89 UTM Sone 32

471 / 17

N

40m

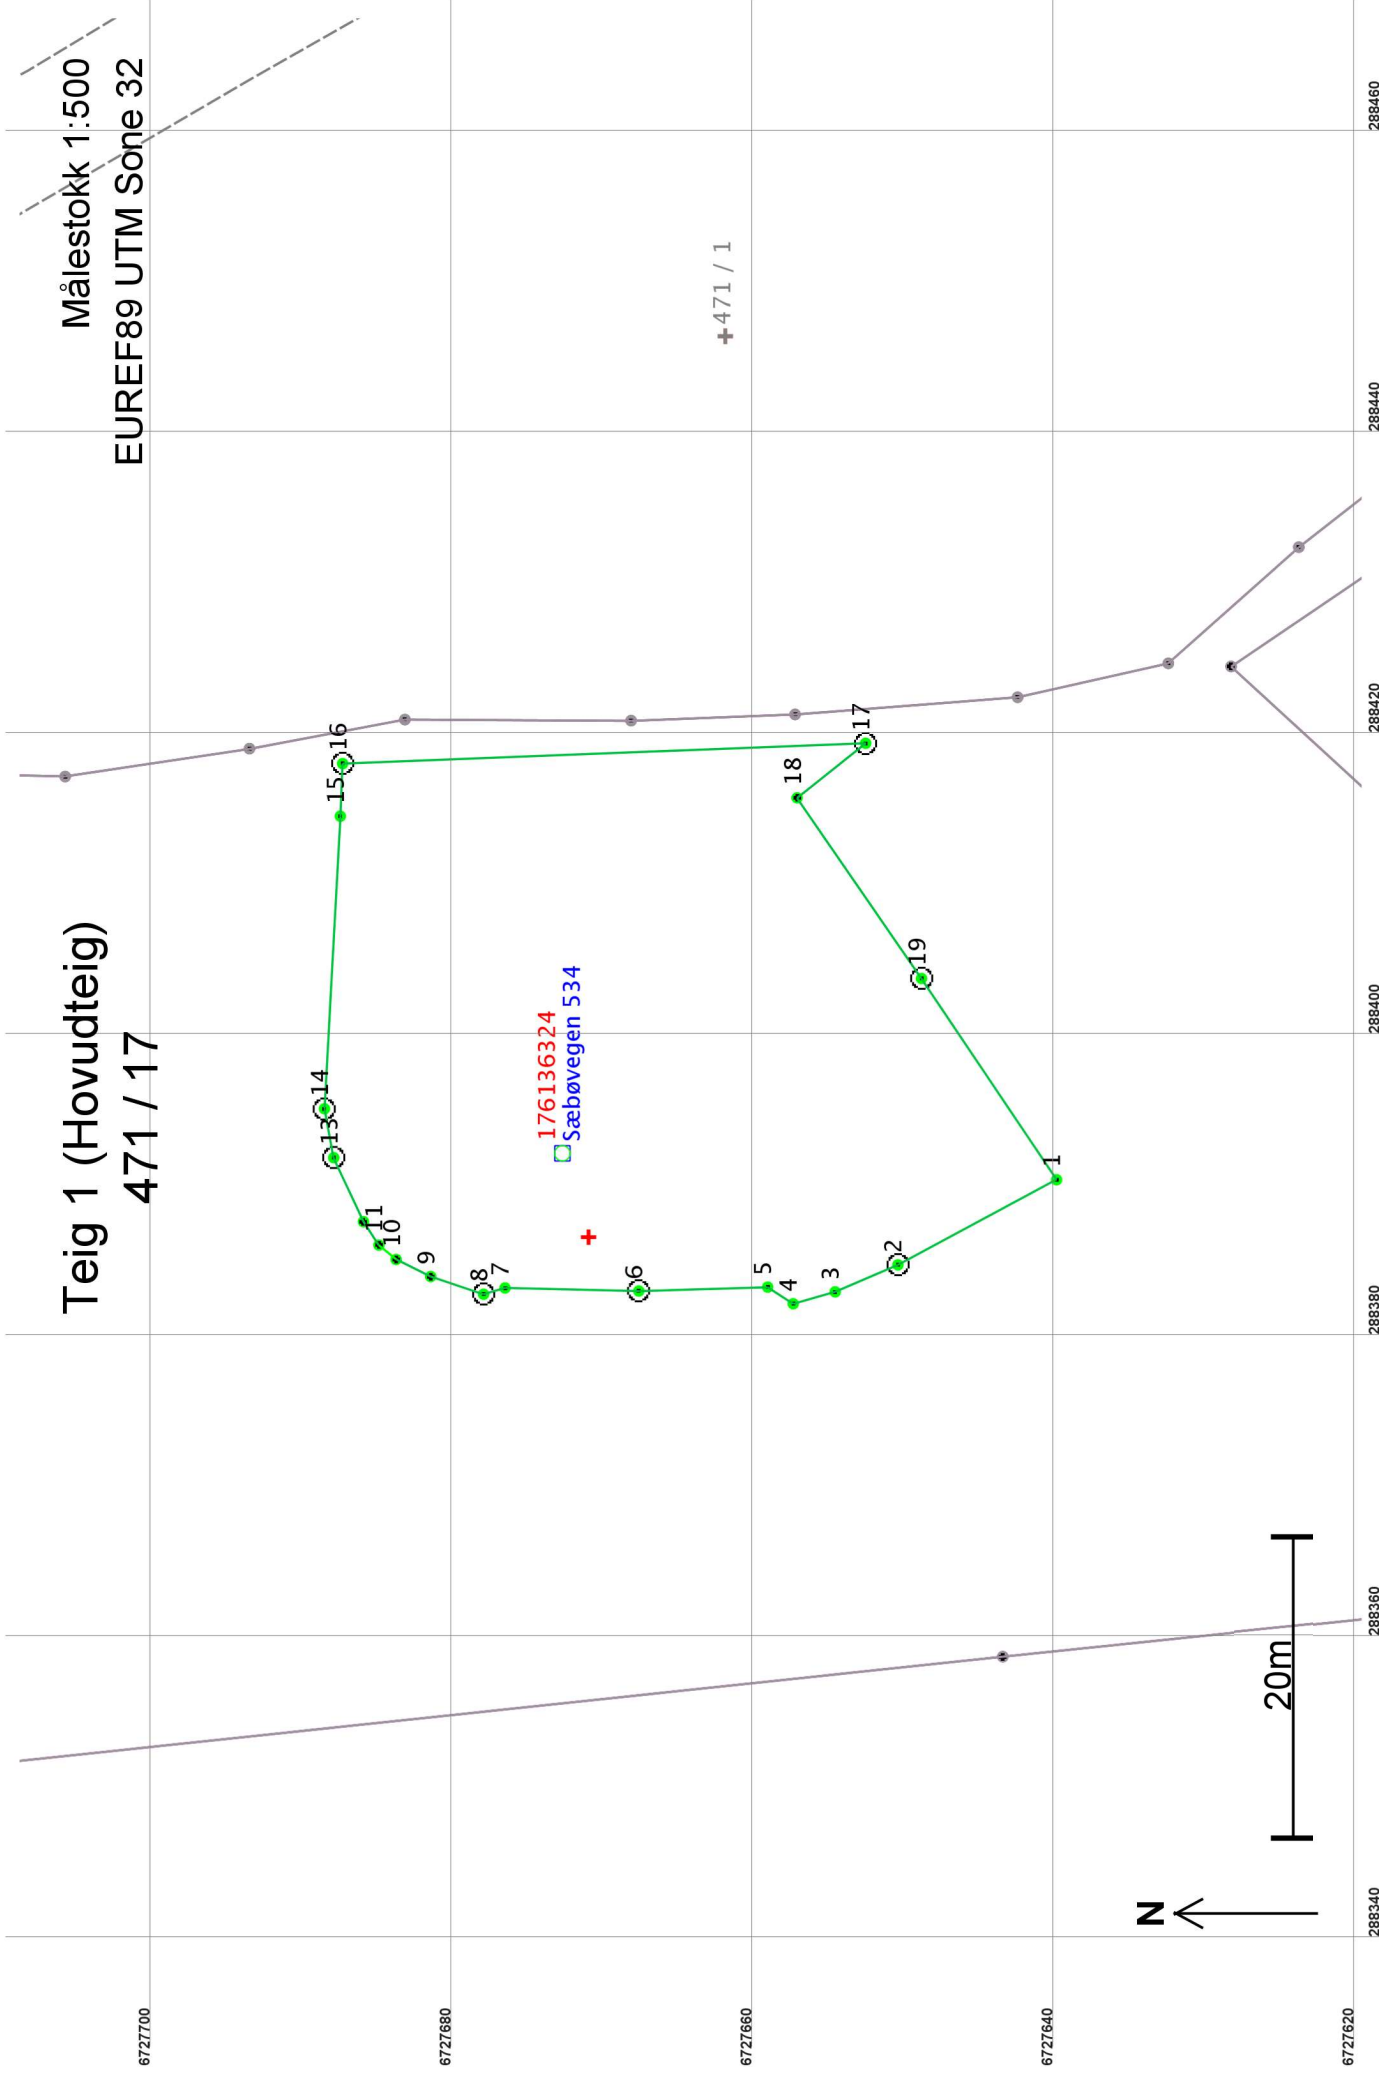

Areal og koordinatar

Areal: 1 373,6

Arealmerknad:

Representasjonspunkt: **Koordinatsystem:** EUREF89 UTM Sone 32**Nord:** 6727671**Aust:** 288386**Grensepunkt / Grenselinje****Ytre avgrensing**

Løpenr	Nord	Aust	Grensemerke nedsett i / Lengde Hjelpelinjetype	Målemetode	Nøyaktighet	Radius
1	6727640,19	288390,23	Ikkje spesifisert Murhjørne	96 GPS kinematisk (Real time kinematic)	10	10
			11,95 Ikkje hjelpelinje			14
2	6727650,73	288384,58	Jord Offentleg godkjent grensemerke	96 GPS kinematisk (Real time kinematic)	10	10
			4,53 Ikkje hjelpelinje			14
3	6727654,89	288382,79	Ikkje spesifisert Murhjørne	96 GPS kinematisk (Real time kinematic)	10	10
			2,90 Ikkje hjelpelinje			14
4	6727657,68	288382,00	Ikkje spesifisert Murhjørne	96 GPS kinematisk (Real time kinematic)	10	10
			2,02 Ikkje hjelpelinje			14
5	6727659,37	288383,10	Ikkje spesifisert Murhjørne	96 GPS kinematisk (Real time kinematic)	10	10
			8,56 Ikkje hjelpelinje			14
6	6727667,93	288382,84	Fjell Offentleg godkjent grensemerke	96 GPS kinematisk (Real time kinematic)	10	10
			8,89 Ikkje hjelpelinje			14
7	6727676,81	288383,05	Ikkje spesifisert Murhjørne	96 GPS kinematisk (Real time kinematic)	10	10
			1,49 Ikkje hjelpelinje			14
8	6727678,24	288382,63	Jord Offentleg godkjent grensemerke	96 GPS kinematisk (Real time kinematic)	10	10
			3,70 Ikkje hjelpelinje			14
9	6727681,75	288383,81	Jord Gjerdestolpe	96 GPS kinematisk (Real time kinematic)	10	10
			2,56 Ikkje hjelpelinje			14
10	6727684,04	288384,94	Jord Gjerdestolpe	96 GPS kinematisk (Real time kinematic)	10	10
			1,49 Ikkje hjelpelinje			10
11	6727685,19	288385,89	Jord Gjerdestolpe	96 GPS kinematisk (Real time kinematic)	10	10
			1,86 Ikkje hjelpelinje			14
12	6727686,21	288387,45	Jord Gjerdestolpe	96 GPS kinematisk (Real time kinematic)	10	10
			4,68 Ikkje hjelpelinje			14
13	6727688,19	288391,69	Jord Offentleg godkjent grensemerke	96 GPS kinematisk (Real time kinematic)	10	10
			3,31 Ikkje hjelpelinje			14

Løpenr	Nord	Aust	Grensemerke nedsett i / Lengde Hjelpelinjetype	Målemetode	Nøyaktighet	Radius
14	6727688,80	288394,94	Jord Offentleg godkjent grensemerke 19,45 Ikkje hjelpelinje	96 GPS kinematisk (Real time kinematic)	10	10
15	6727687,75	288414,36	Ikkje spesifisert Murhjørne 3,49 Ikkje hjelpelinje	96 GPS kinematisk (Real time kinematic)	10	14
16	6727687,59	288417,85	Jord Offentleg godkjent grensemerke 34,75 Ikkje hjelpelinje	96 GPS kinematisk (Real time kinematic)	10	14
17	6727652,87	288419,19	Jordfast stein Offentleg godkjent grensemerke 5,81 Ikkje hjelpelinje	96 GPS kinematisk (Real time kinematic)	10	14
18	6727657,42	288415,58	Ikkje spesifisert Gjerdestolpe 14,56 Ikkje hjelpelinje	96 GPS kinematisk (Real time kinematic)	10	14
19	6727649,16	288403,58	Jord Offentleg godkjent grensemerke 16,09 Ikkje hjelpelinje	96 GPS kinematisk (Real time kinematic)	10	14