

Kopi

# SITUASJONSKART

MEL/24.3.2021  
KOMMUNE

Gnr/Bnr: 1/403, 1/12  
Adresse:  
Eigar/søkar:



Kvalitet : FKB-B


Målestokk: 1:1000  
Dato: 03.02.2014

Gjeldande plan :  
Planformål :

Vår referanse: NTG

Sign. ....

- Gjerde
- Usikker eigedomsgrense
- Målt eigedomsgrense
- Bolighus
- Andre bygg

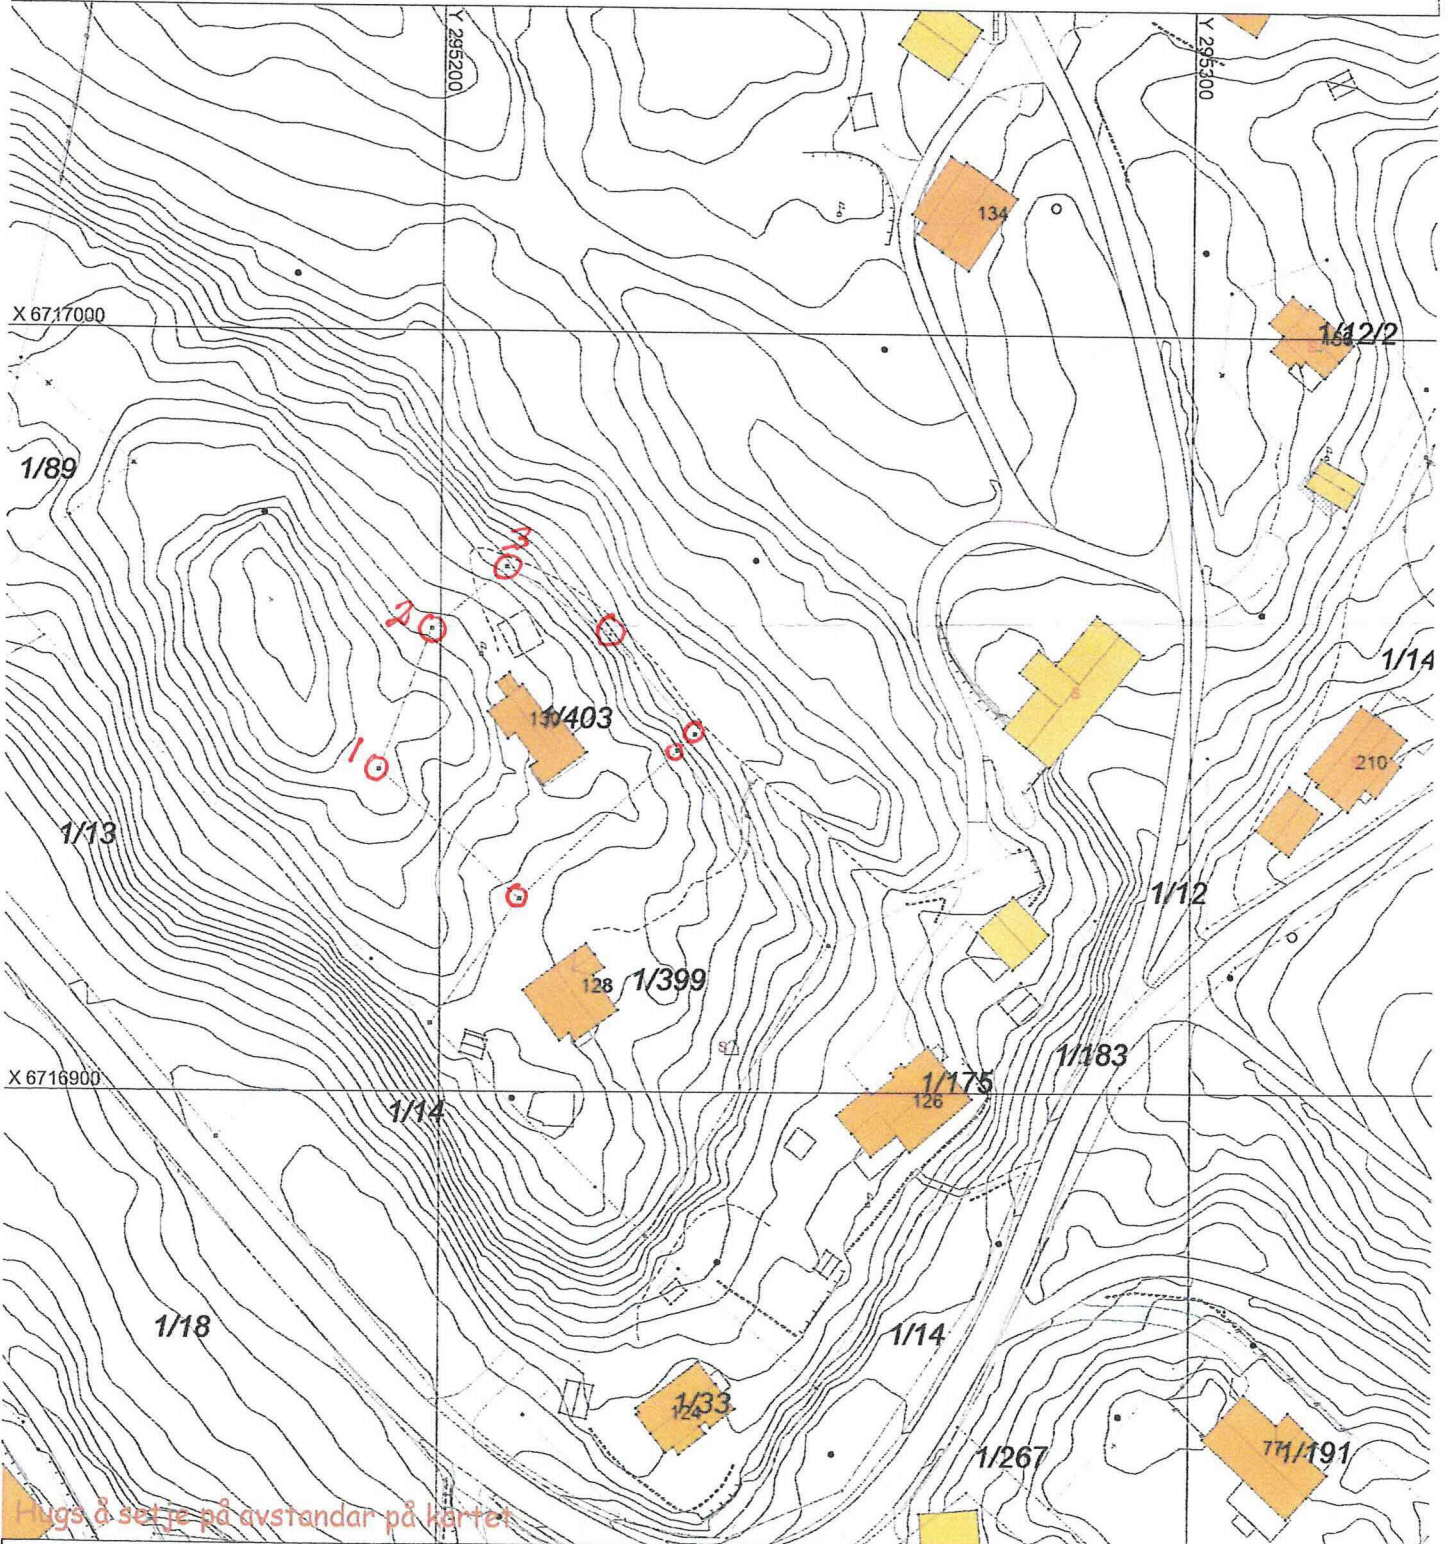

Hugs å setje på avstandar på kartet

# SITUASJONSPLAN

Tiltak

Underskrift Situasjonsplan \_\_\_\_\_ Dato \_\_\_\_\_