

Avtale om grensejustering: Sjø skisse

Det er inngått avtale om grensejustering mellom gnr. 323 bnr. 443 og gnr. 323 bnr. 618 i Alver kommune.

Aralet som vert overført frå gnr. 323 bnr. 443 til gnr. 323 bnr. 618 er definert med desse grensepunkta:

618-1 – 1 – 2 – 618-1

Panterett fylgjer dei nye grensene slik dei vert fastlagde ved grensejustering. Panterett i eigedom som får tillagt slikt areal, vert utvida til også å omfatta dette.

Ved grensejustering mellom bustadtomter må sivilstatus opplysast.

Avtalen må underskrivast av ektefelle/registrert partnar for eigedom med felles bustad, sjølv om ektefelle/registrert partnar ikkje er heimelshavar, jf ekteskapslova § 32.
Dette gjeld kun avgjevareigedomen.

26/3 2021/

Anne Rausstad


Dato gnr. 323 bnr 443 og 618 Signatur

Anne Hilde Grønne Riggstad

Signatur

Vilkår for grensejustering:

Max 5 % netto avgitt eller tilført areal, men under 500 kvm	Arealrekneskap mellom eigedomane 323/443 og 618: 5% netto skranke på minste eigedom 323/443: 47 m² Reelt netto areal 323/443: 24 m²
Max 20 % brutto avgitt areal	Arealrekneskap mellom eigedomane – / – og – / –: 20% brutto skranke på minste eigedom – / –. Reelt brutto areal – / –.
Øvre verdigrense for netto verdiendring = 1 G (grunnsatsen i folketrygda)	1 G pr. 2020 er kr 101351
Kontroll av arealgrenser mot andre grensejusteringar	Tilbake til siste frådeling, arealoverføring eller samansiåing etter matrikkellova
Grensejustering er ikkje i strid med føresegner gitt i eller i medhald av anna lovgivning(matr.lova §16)	<ul style="list-style-type: none"> • Sjekk BYA i evt. reguleringsplan

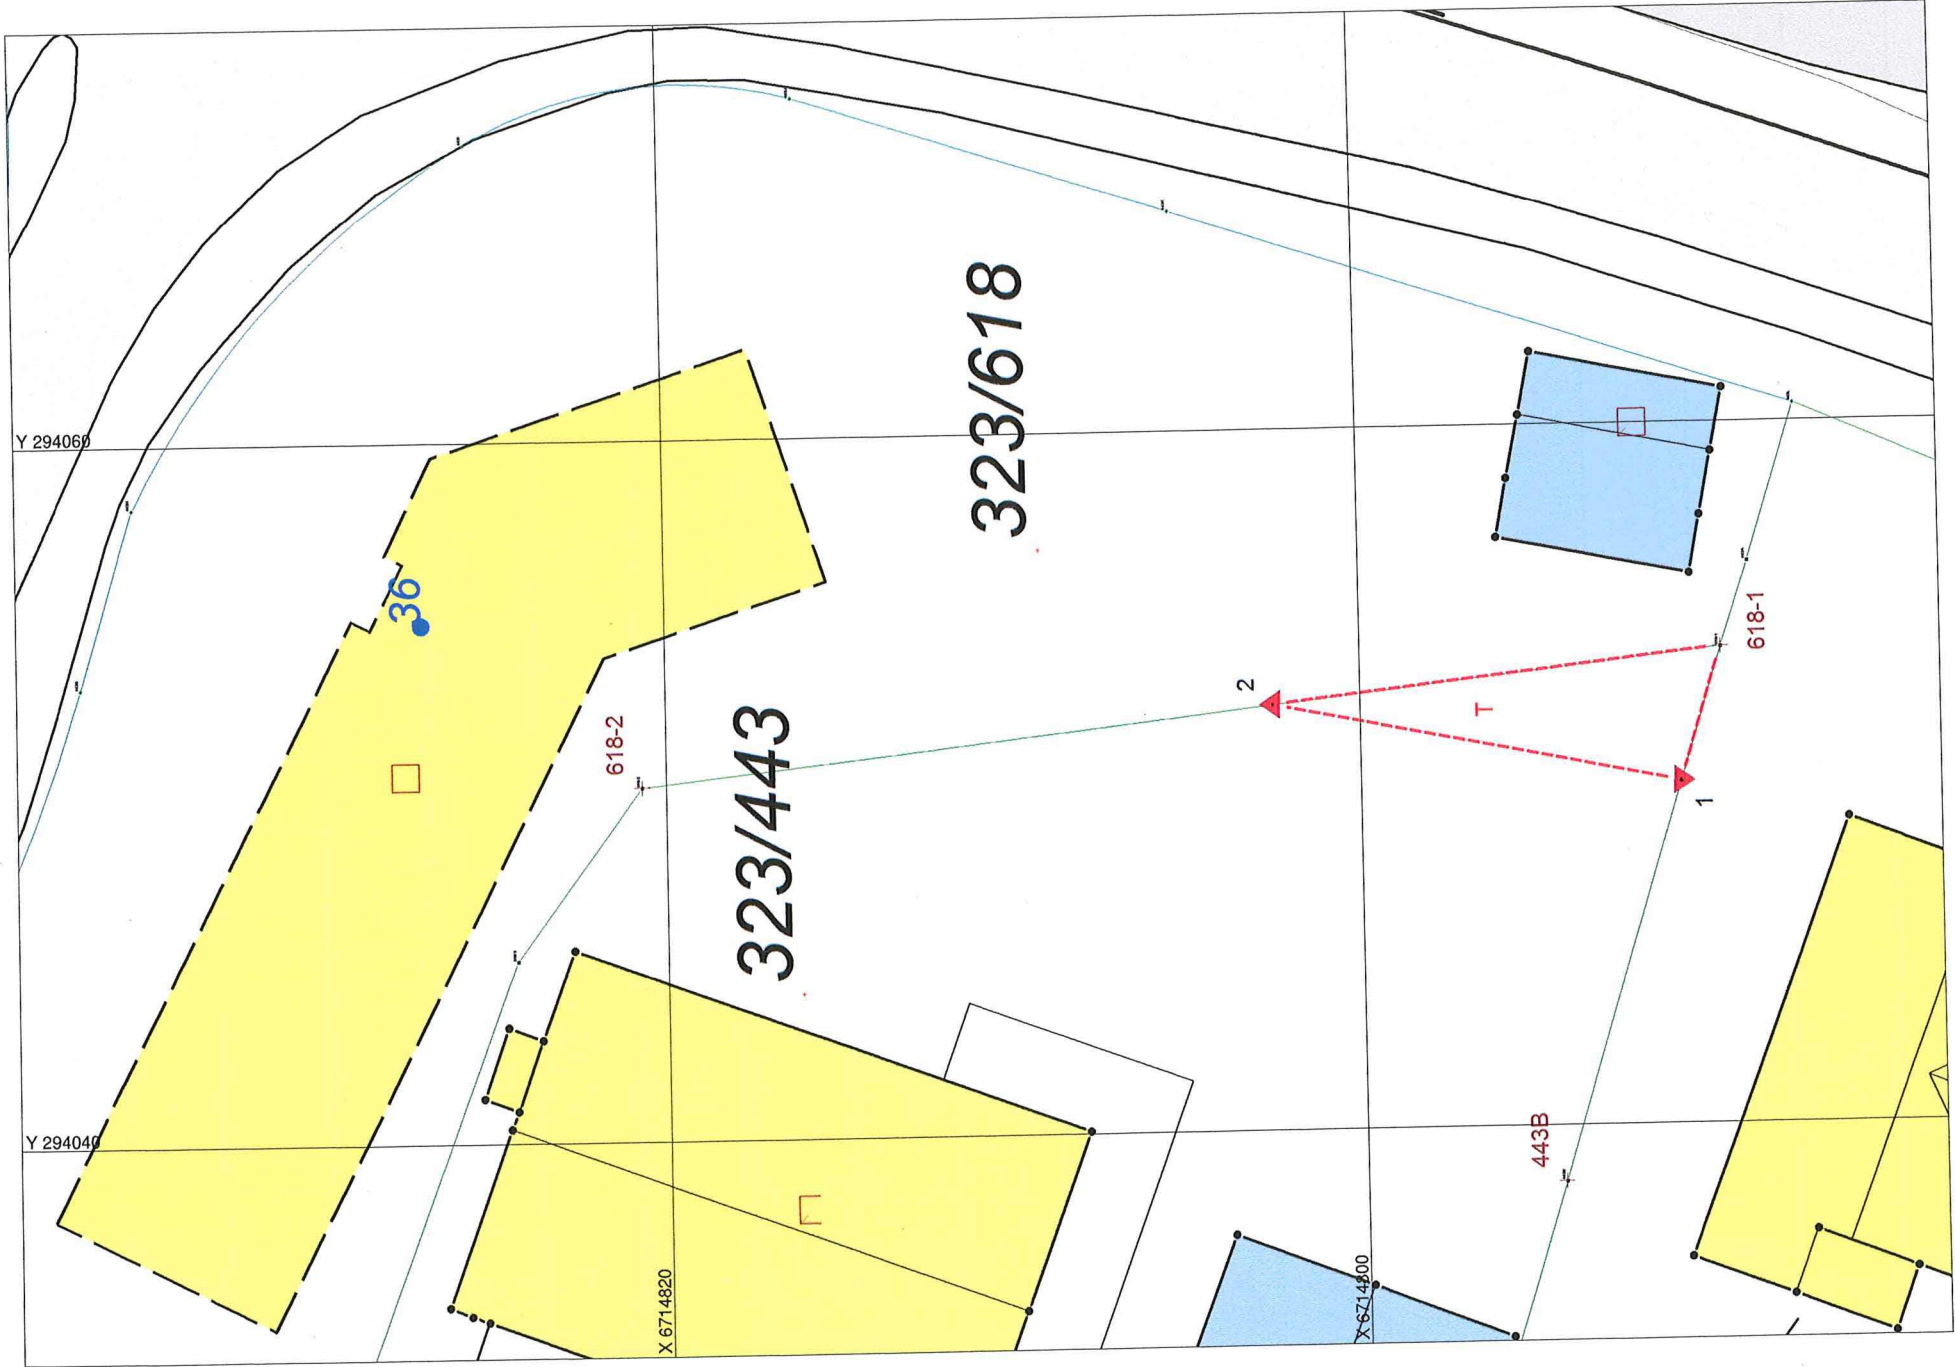

323/618

323/443

36

618-2

618-1

443B

X 6714820

X 6714800

Y 294060

Y 294040

2

1

T