



Oversiktskart for 323 / 618

Målestokk 1:1 000
EUREF89 UTM Sone 32

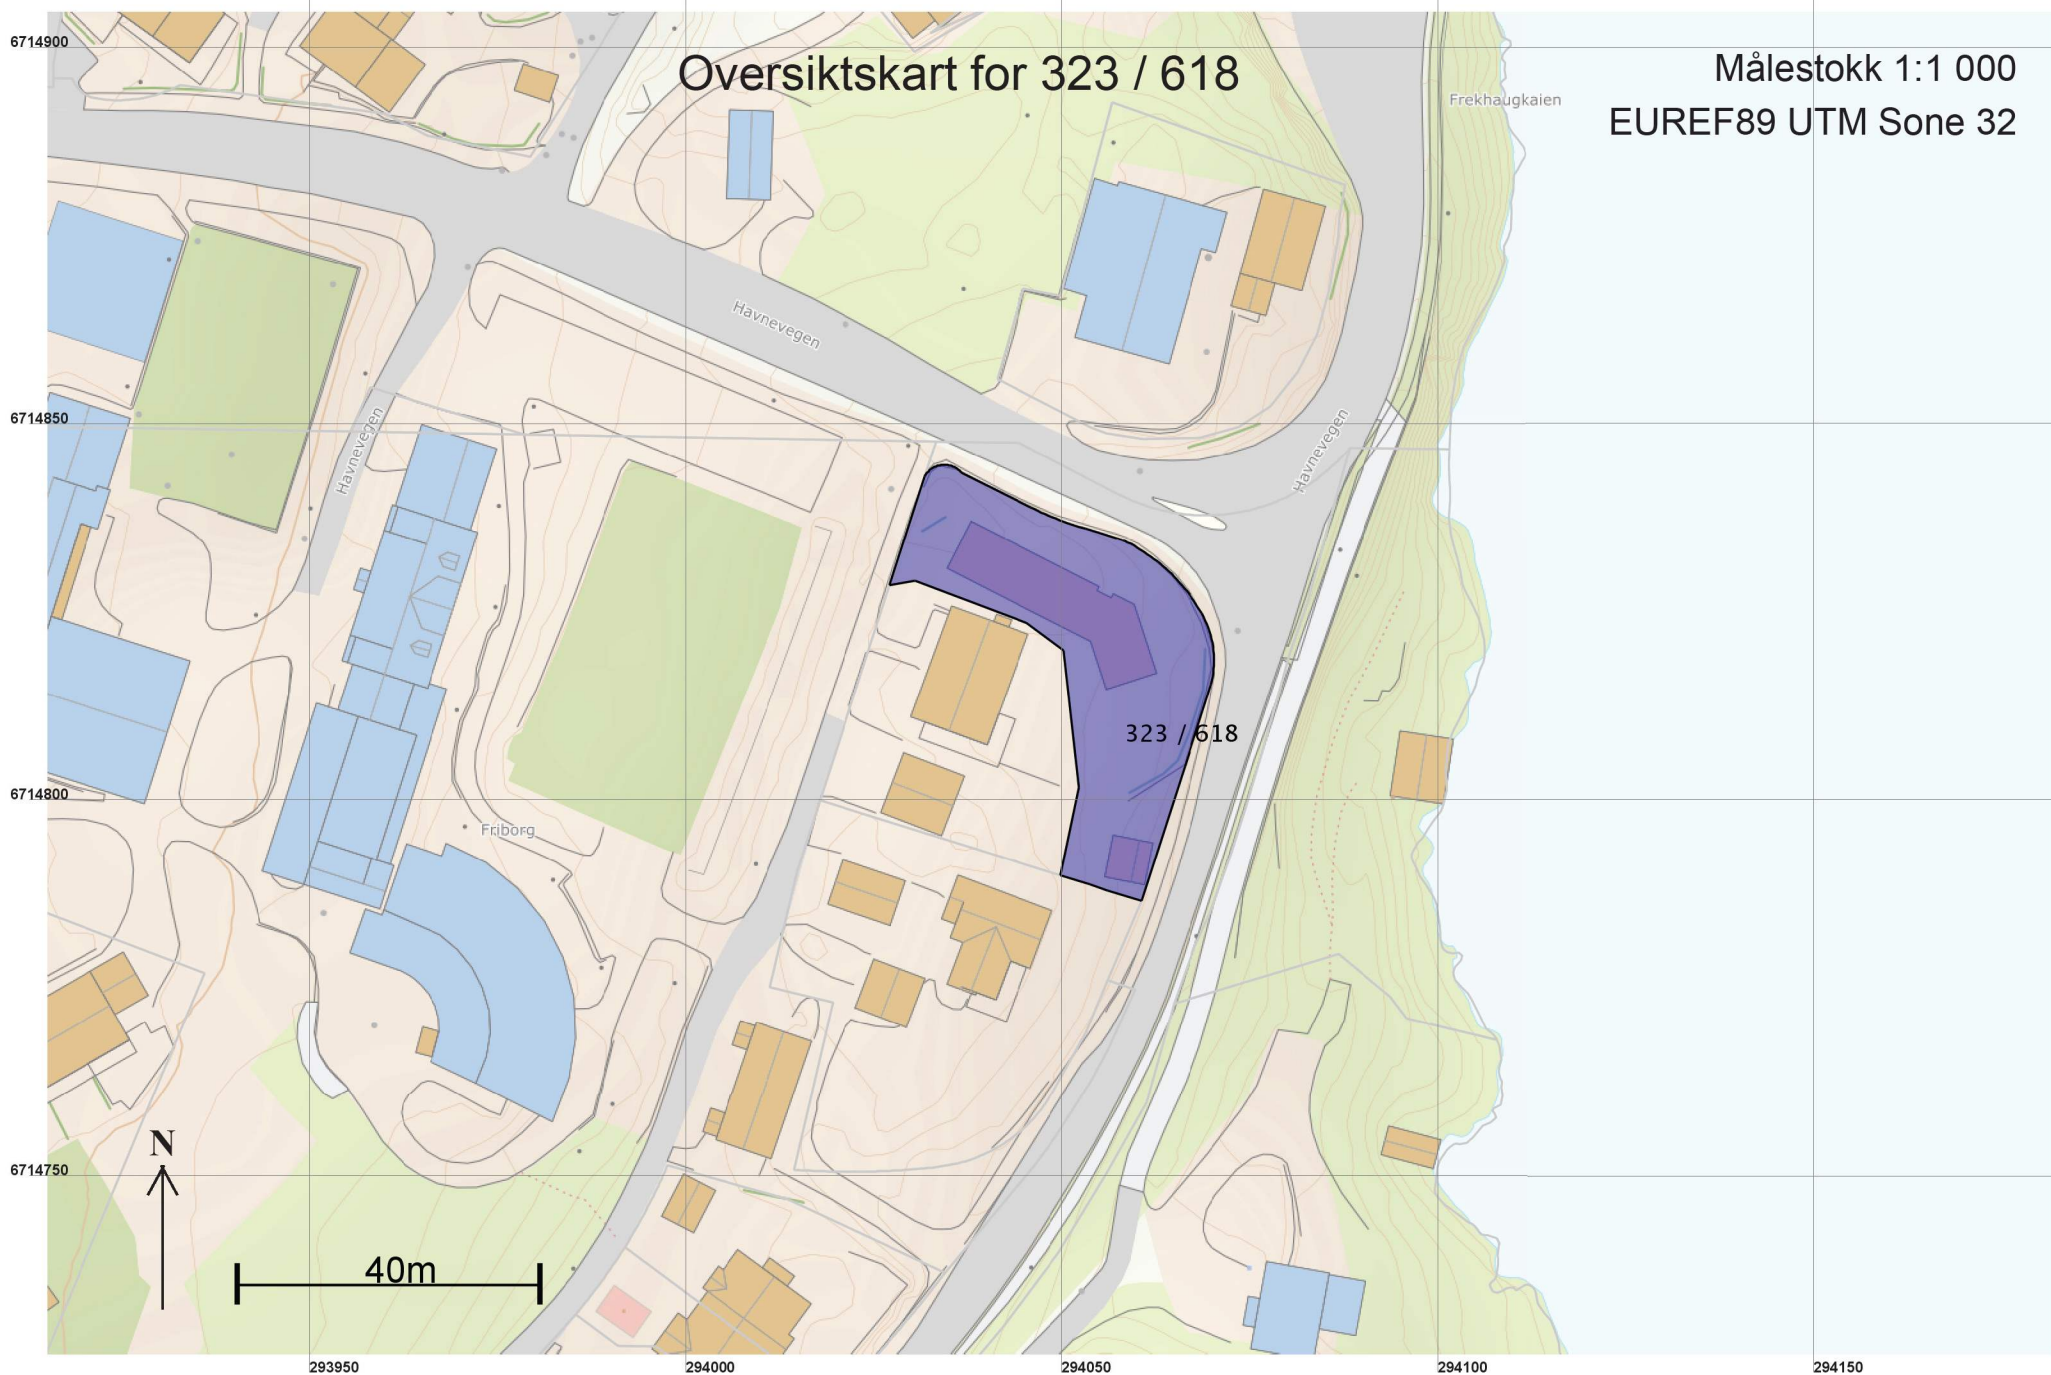

Teig 1 (Hovedteig) 323 / 618

Målestokk 1:500
EUREF89 UTM Sone 32

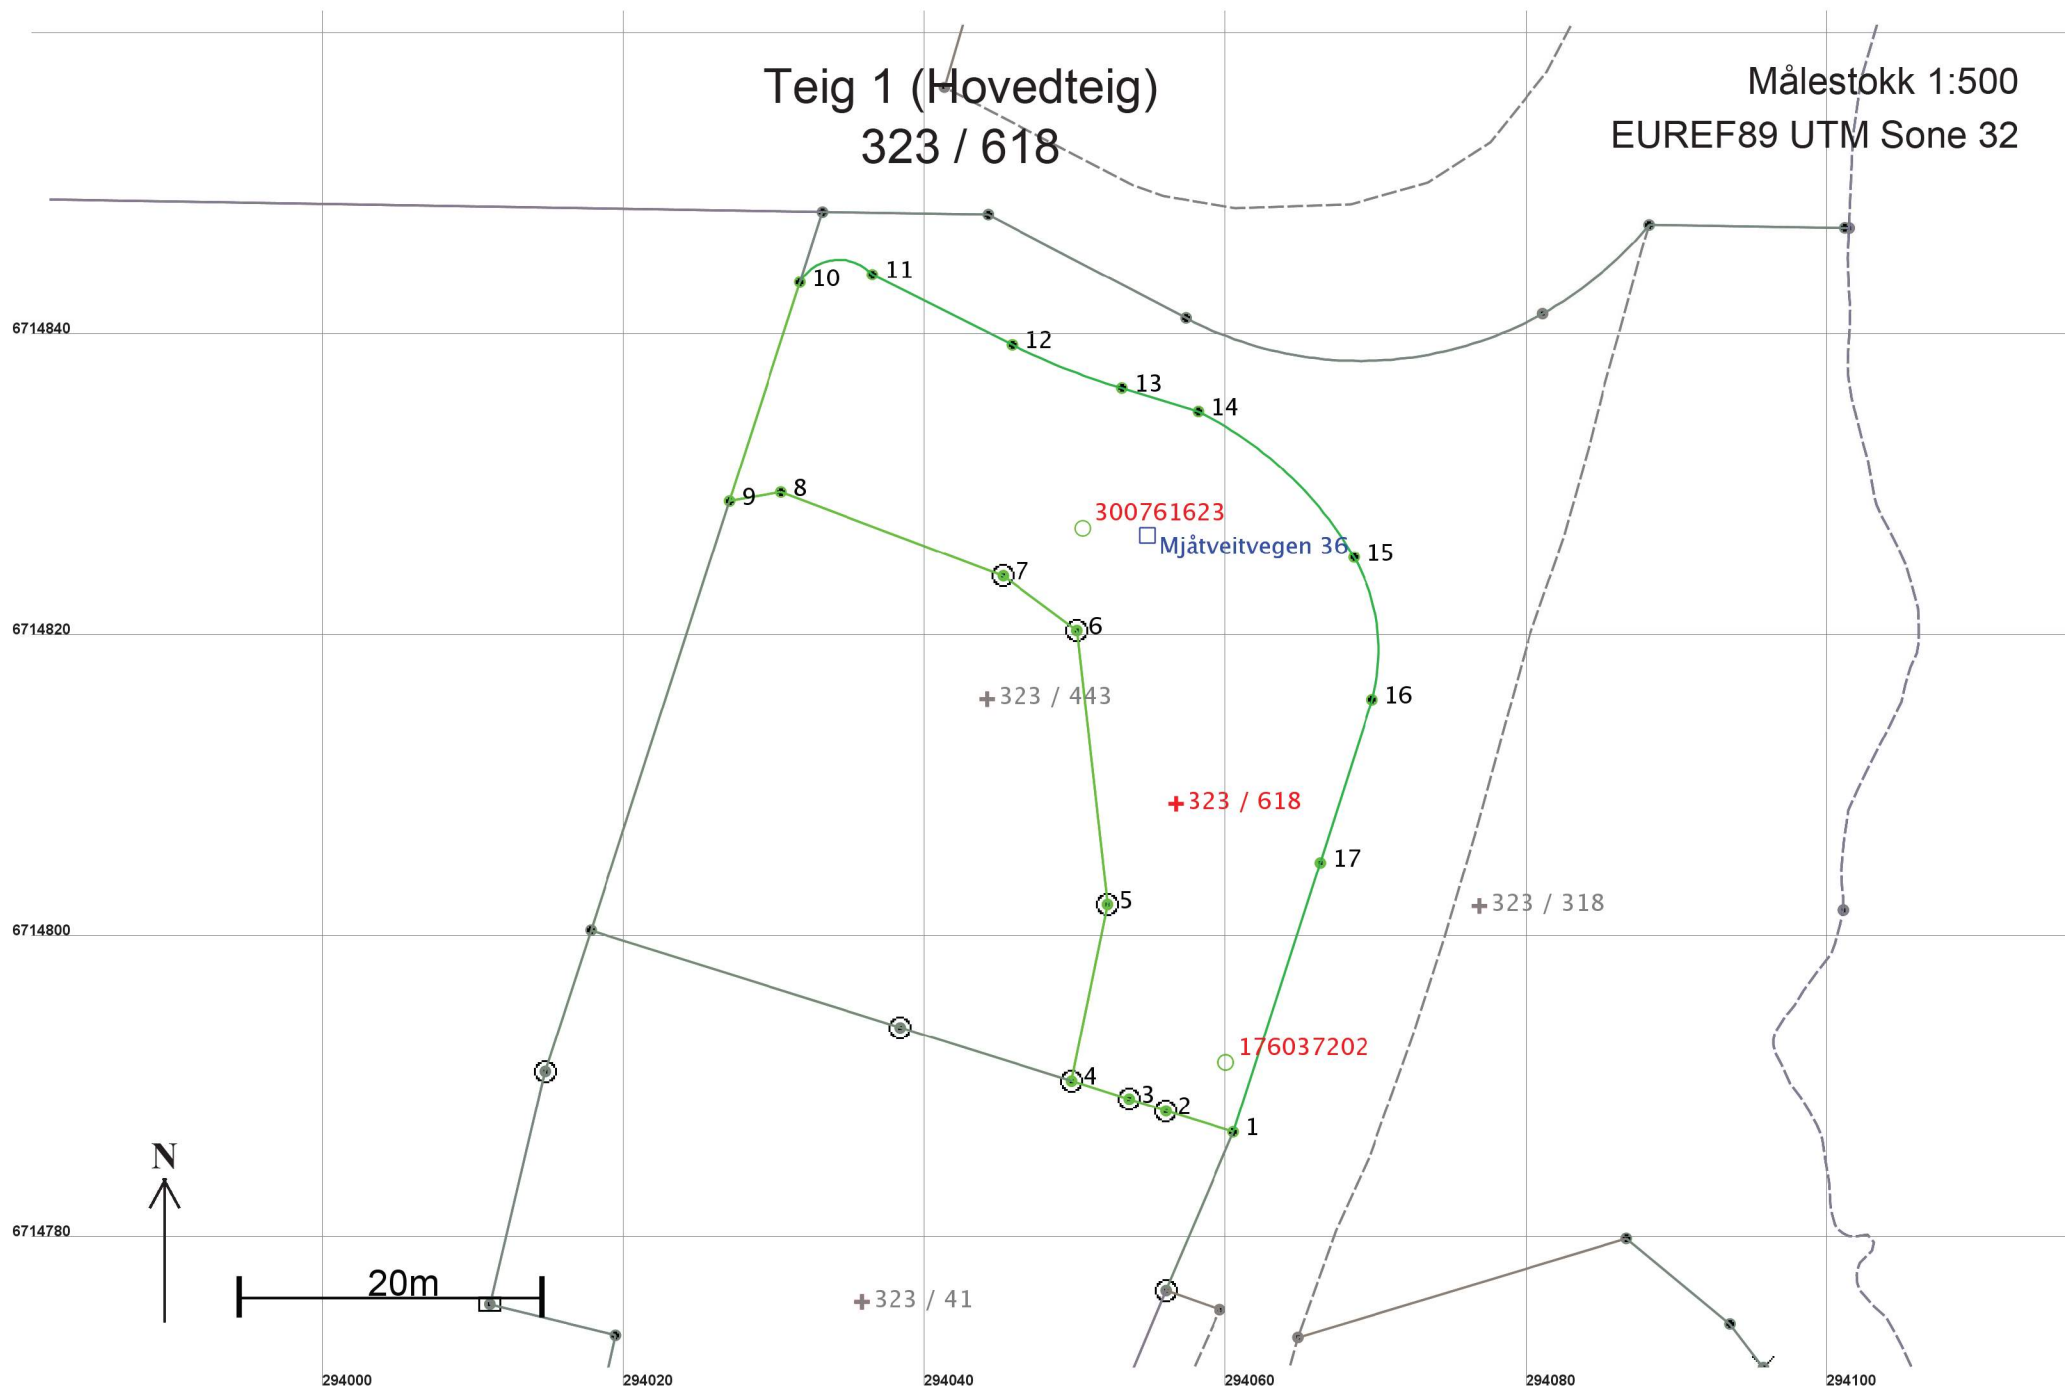

Areal og koordinater

Areal: 1 051,6

Arealmerknad:

Representasjonspunkt: Koordinatsystem: EUREF89 UTM Sone 32

Nord: 6714809 Øst: 294057

Grensepunkt / Grenselinje

Ytre avgrensing

Løpenr	Nord	Øst	Grensemerke nedsatt i / Lengde (m)	Grensepunkttype / Linjeinformasjon	Målemetode	Nøyaktighet (SD i cm)	Radius
1	6714787,38	294060,49	4,69	Umerket	69 Beregnet	10	
2	6714788,78	294056,01	2,56	Fjell Offentlig godkjent grensemerke	96 GPS kinematisk (Real time kinematic)	10	
3	6714789,57	294053,58	4,00	Fjell Offentlig godkjent grensemerke	96 GPS kinematisk (Real time kinematic)	10	
4	6714790,76	294049,76	11,96	Fjell Offentlig godkjent grensemerke	96 GPS kinematisk (Real time kinematic)	10	
5	6714802,49	294052,14	18,30	Jord Offentlig godkjent grensemerke	96 GPS kinematisk (Real time kinematic)	10	
6	6714820,68	294050,11	6,10	Mur Offentlig godkjent grensemerke	96 GPS kinematisk (Real time kinematic)	10	
7	6714824,31	294045,21	15,78	Mur Offentlig godkjent grensemerke	96 GPS kinematisk (Real time kinematic)	10	
8	6714829,89	294030,45	3,48	Annen detalj	96 GPS kinematisk (Real time kinematic)	10	
9	6714829,29	294027,02	15,27	Umerket	69 Beregnet	10	
10	6714843,82	294031,71	5,66	Umerket	10 Terrengmålt	10	3,00
11	6714844,32	294036,54	10,38	Umerket	10 Terrengmålt	10	13
12	6714839,66	294045,81	7,83	Umerket	10 Terrengmålt	10	-45,01
13	6714836,80	294053,09	5,34	Umerket	10 Terrengmålt	10	13

Løpenr	Nord	Øst	Grensemerke nedsatt i / Lengde (m)	Grensepunkttype / Linjeinformasjon	Målemetode	Nøyaktighet (SD i cm)	Radius
14	6714835,25	294058,20	14,34	Umerket	10 Terrengmålt	10	25,00
15	6714825,55	294068,50	9,77	Umerket	10 Terrengmålt	10	12,50
16	6714816,10	294069,71	11,37	Umerket	10 Terrengmålt	10	13
17	6714805,27	294066,26	18,80	Murhjørne	10 Terrengmålt	10	13