


Fra: Dag Eivind Hagesæter <dageivin@gmail.com>
Sendt: lørdag 27. mars 2021 11:56
Til: Stendal VVS
Kopi: torleif@stendalvvs.no; Linda Hammersvik Folkestad; Anne Lise Molvik
Emne: Rørleggermelding for Nedre Eikanger 68a, G/Bnr 213/52
Vedlegg: Situasjonsplan Eikanger Vassverk.pdf; Avtale VA rettigheter.pdf

Hei,

Det blir litt mye frem og tilbake her siden dette prosjektet har tatt så lang tid.

Jeg har snakket med Linda Folkestad hos kommunen nå, og har forstått det slik av det må sendes ny rørleggermelding for tilknytningen siden det er blitt endret fra minirensanlegg og borehull når vi begynte i 2014, til offentlig tilknytning via Eikanger Vassverk som ble søkt om i 2015.

Hvis jeg har forstått det riktig nå, så har Lindås Rør ferdig meldt privat ledningen opp til tomten som er lilla her. Men dere må sende ny rørleggermelding med tilknytningspunkt for huset på offentlig punkt med Liavannet som er grønn, selv om ansvarserklæringen fra dere kun gjelder arbeidet fra tilknytningspunktene på tomten.

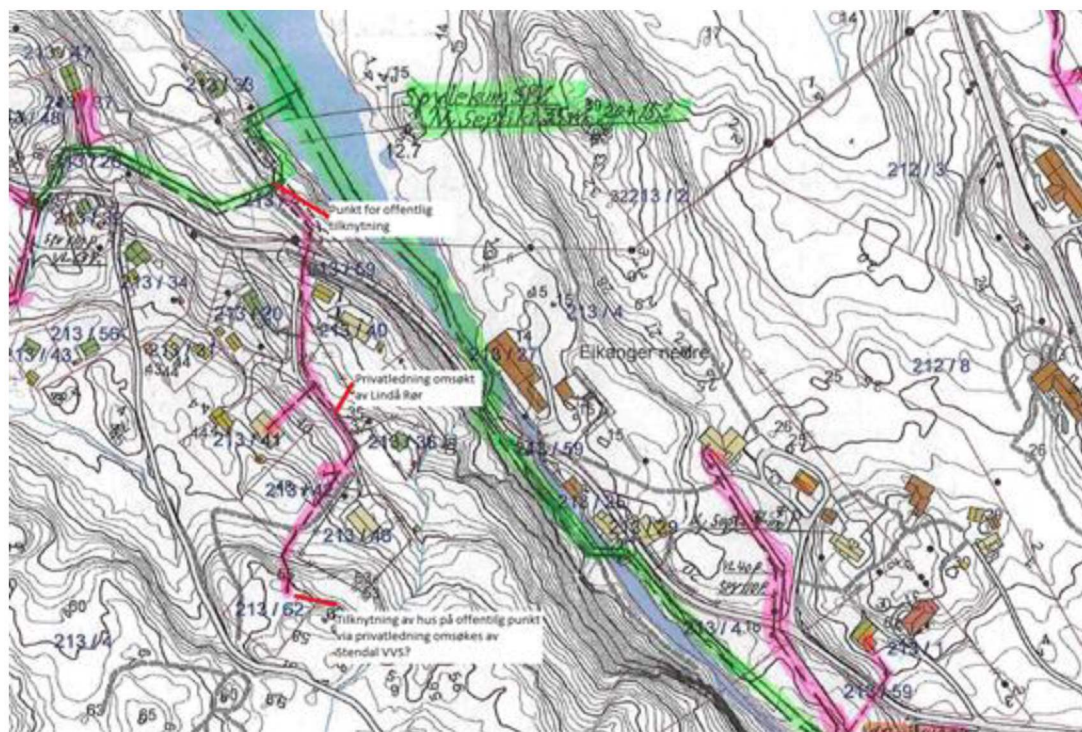

Mvh
Dag Eivind Hagesæter
Øvre Kråkenes 66
5152 Bønes
Tlf 941 00 590