


Prosjektnr. 2018082	Dato opprettet 30.04.2018
Type tegning Profil A	Revisjon nr. -

D-A30-1

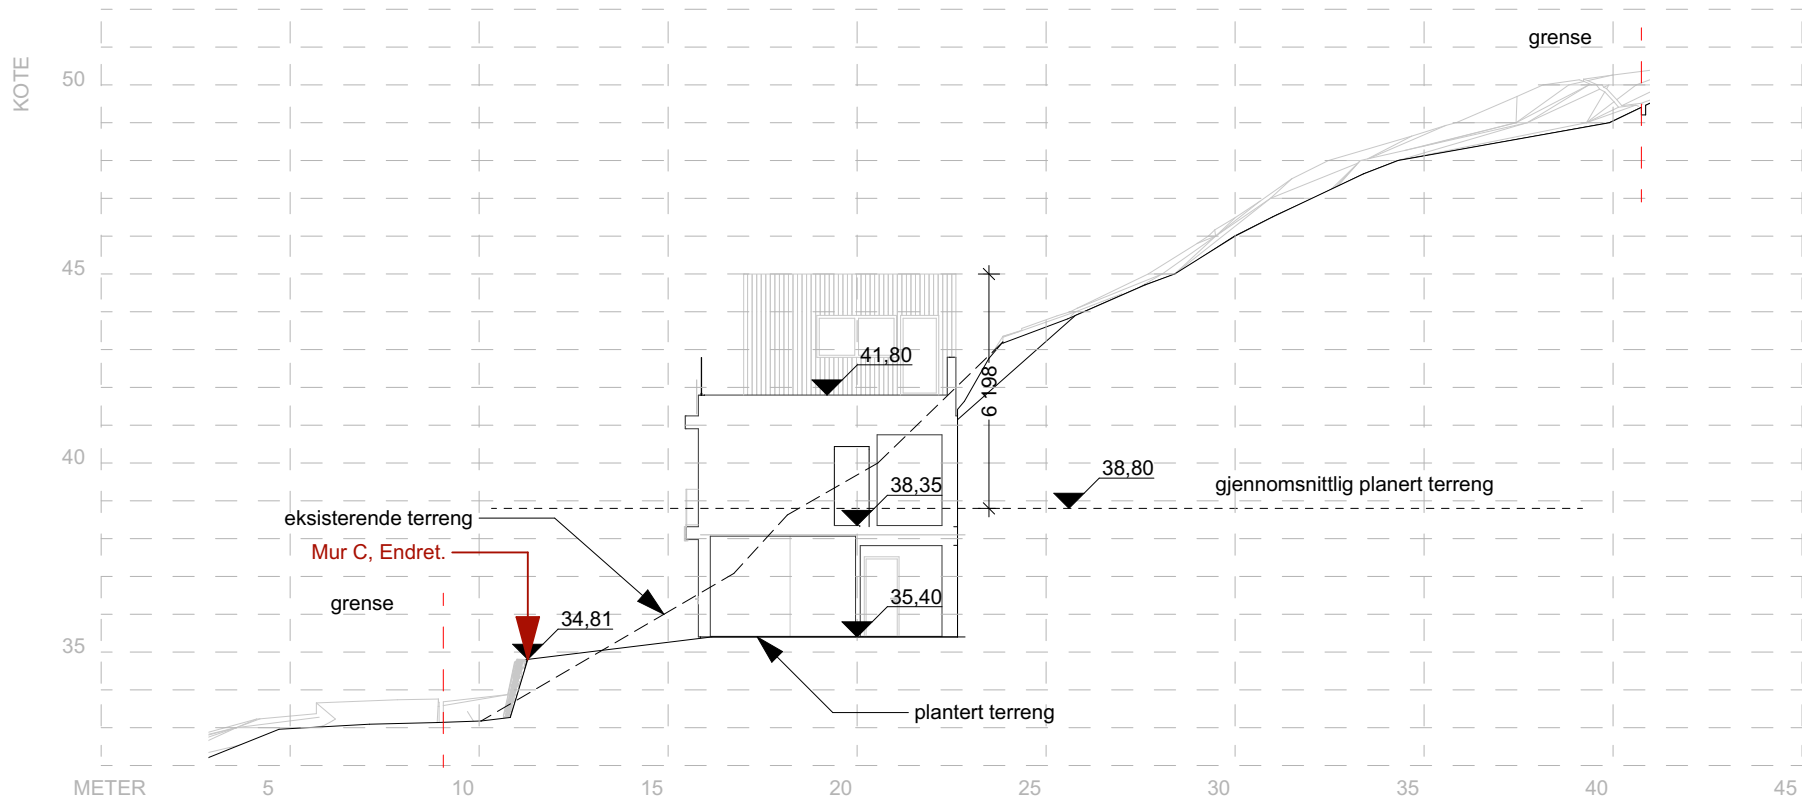

1:200 Profil A

Revisjoner			
A	Endringer Høyde Bygg + Høyde MUR C + Gj.snitt terreng	08.03.21	ØBK
Rev	Beskrivelse	Dato	Sign

Fase
Søknadstegninger



ARKOCONSULT AS, Postboks 103, 5291 Valestrandfossen
Tel.: 56390003 - Fax.: 56191130 - Mob.: 93241511
Mail: post@arkoconsult.no - Org.nr. 997 089 782 MVA

Tiltakshaver Andreas Dyngen Prosjekt Ny enebolig med garasje og utleie Gnr/ Bnr 196/150 Alver Kommune	Sign. ØBK Dato 08.03.2021
	Kontroll OH Dato 08.03.21
	Målestokk 1:200
	Format A3
Tegningsnr.: 95318082A30-1	
Type tegning: Profil A	

I HENHOLD TIL LOVVERK ER DENNE TEGNINGEN ARKOCONSULT AS SIN EIENDOM. DENNE TEGNINGEN KAN IKKE BLI BRUKT, OFFENTLIGGJORT ELLER GIS VIDERE TIL TREDJEPART UTEN VÅRT SKRIFTLIGE SAMTYKKE. OVERTREDELSE AV DETTE KAN FØRE TIL SØKSMÅL. OBS! TEGNINGEN KAN PRINTES I FEIL SKALA. IKKE TA MÅL DIREKTE PÅ TEGNING. BRUK KUN OPPGITTE MÅL.