



Prosjektnr. <b>2018082</b>	Dato opprettet 30.04.2018
Type tegning <b>Murprofiler</b>	Revisjon nr. -

**E-A30-5**

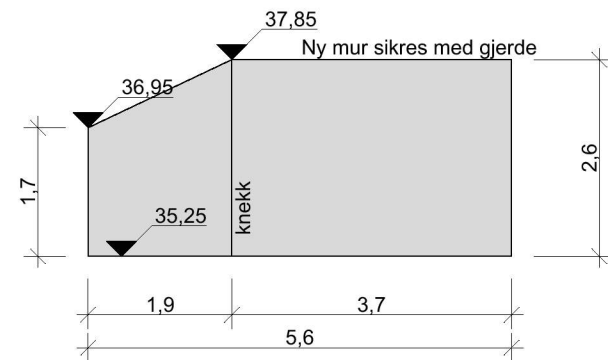

1:100 MUR A

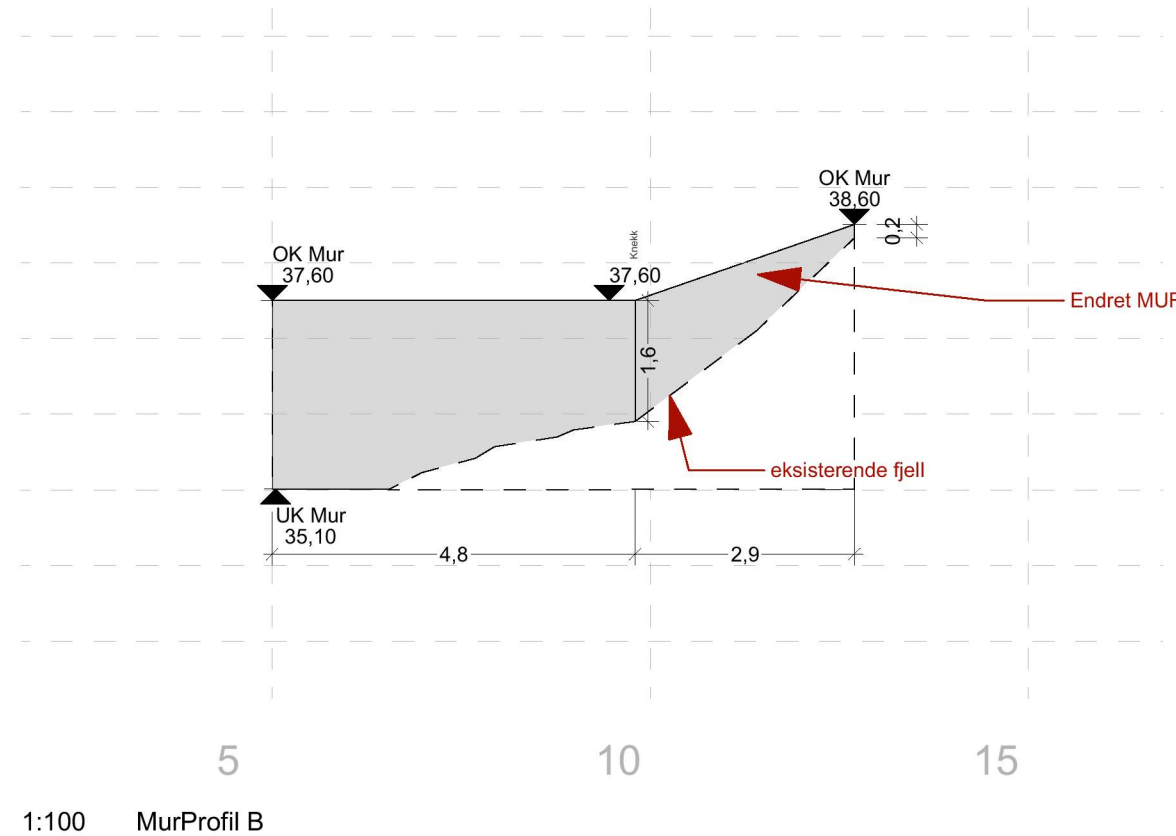

1:100 Murprofil B

Revisjoner			
Rev	Beskrivelse	Dato	Sign
A	Endringer Høyde Bygg + Høyde MUR C	04.03.21	ØBK
B	Endring Mur B	23.03.21	ØBK

Rev	Beskrivelse	Dato	Sign

Fase  
**Søknadstegninger**



ARKOCONSULT AS, Postboks 103, 5291 Valestrandfossen  
Tel.: 56390003 - Fax.: 56191130 - Mob.: 93241511  
Mail: post@arkoconsult.no - Org.nr. 997 089 782 MVA

Tiltakshaver  
**Andreas Dyngen**

Sign.  
ØBK  
Dato  
24.03.2021

Prosjekt  
**Ny enebolig med garasje og utleie**

Kontroll  
OH  
Dato  
04.03.21

**Gnr/ Bnr 196/150  
Alver Kommune**


Målestokk  
**1:100**

Tegningsnr.:  
**95318082A30-5**

Format  
**A3**

Type tegning:  
**Murprofiler**

I HENHOLD TIL LOVVERK ER DENNE TEGNINGEN ARKOCONSULT AS SIN EIENDOM. DENNE TEGNINGEN KAN IKKE BLI BRUKT, OFFENTLIGGJORT ELLER GIS VIDERE TIL TREDJEPART UTEN VÅRT SKRIFTLIGE SAMTYKKE. OVERTREDELSE AV DETTE KAN FØRE TIL SØKSMÅL. OBS! TEGNINGEN KAN PRINTES I FEIL SKALA. IKKE TA MÅL DIREKTE PÅ TEGNING. BRUK KUN OPPGITTE MÅL.

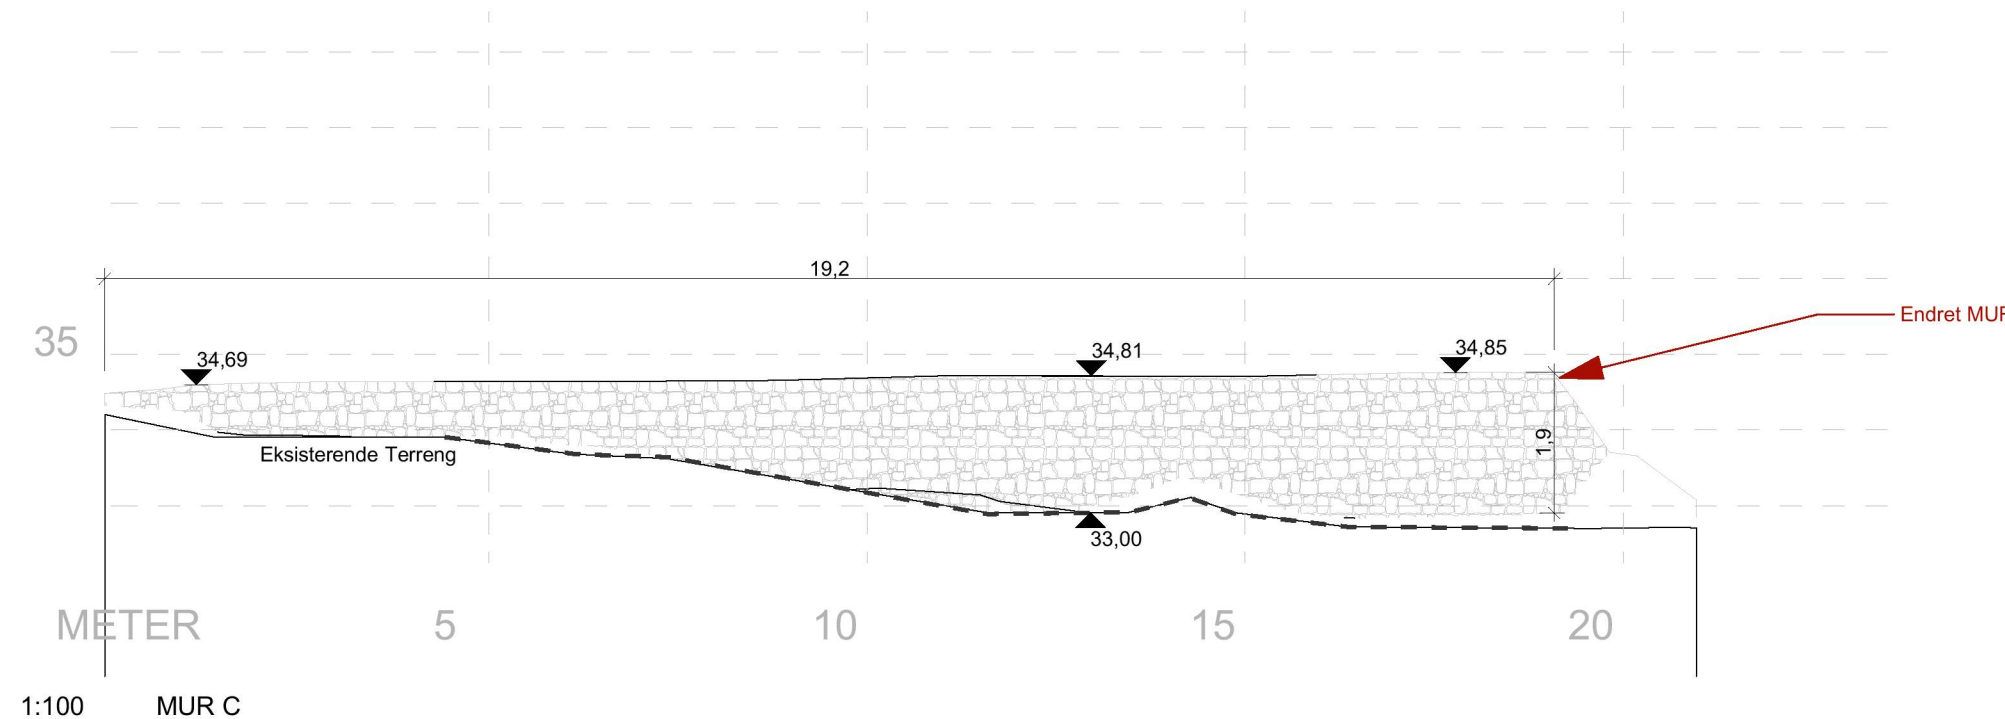

1:100 MUR C