

Kartverket
 Postboks 600 Sentrum
 3507 Hønefoss

17.3.2021

Anmodning om retting.


Gnr 188, Bnr 776 – Lonsåsen, Knarvik, Alver Kommune.

På bakgrunn av en feil i plan tegningene ved vår Begjæring om seksjonering, på vårt prosjekt i Knarvik, sender vi nå en anmodning om retting.

Endringen gjelder en skrivefeil på tegning.

Tegningsnavn: **Bygg CD – 2. etasje**

Tegningsnummer: **A6-CD-102**

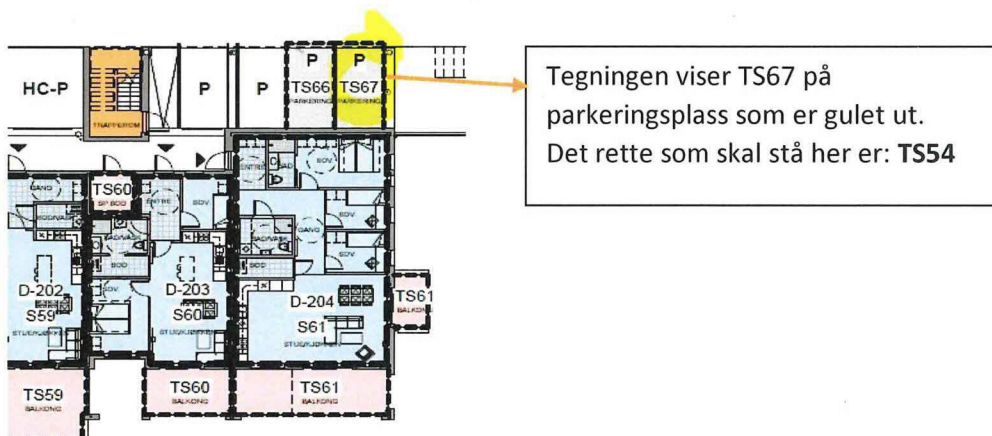

1 2. etasje
 1 : 200

Vi ber om at tegningen blir byttet ut med ny tegning, som har påtegnet rett TS nr. (TS54)

Endringen er godkjent av Alver Kommune.

For Alver Kommune

Anngunn Marie Gullbrå
Avdelingsingeniør Kart og Oppmåling.

For Orion Prosjekt AS



Fredrik Seliussen
Daglig Leder

Vedlegg: 1. Eksisterende plantegning
 2. Oppdatert plantegning
 3. Kopi av firmaattest som viser signaturrett.