

SITUASJONSKART

Gnr/Bnr: 109/13
Adresse:
Eigar/søkar:








Kvalitet :

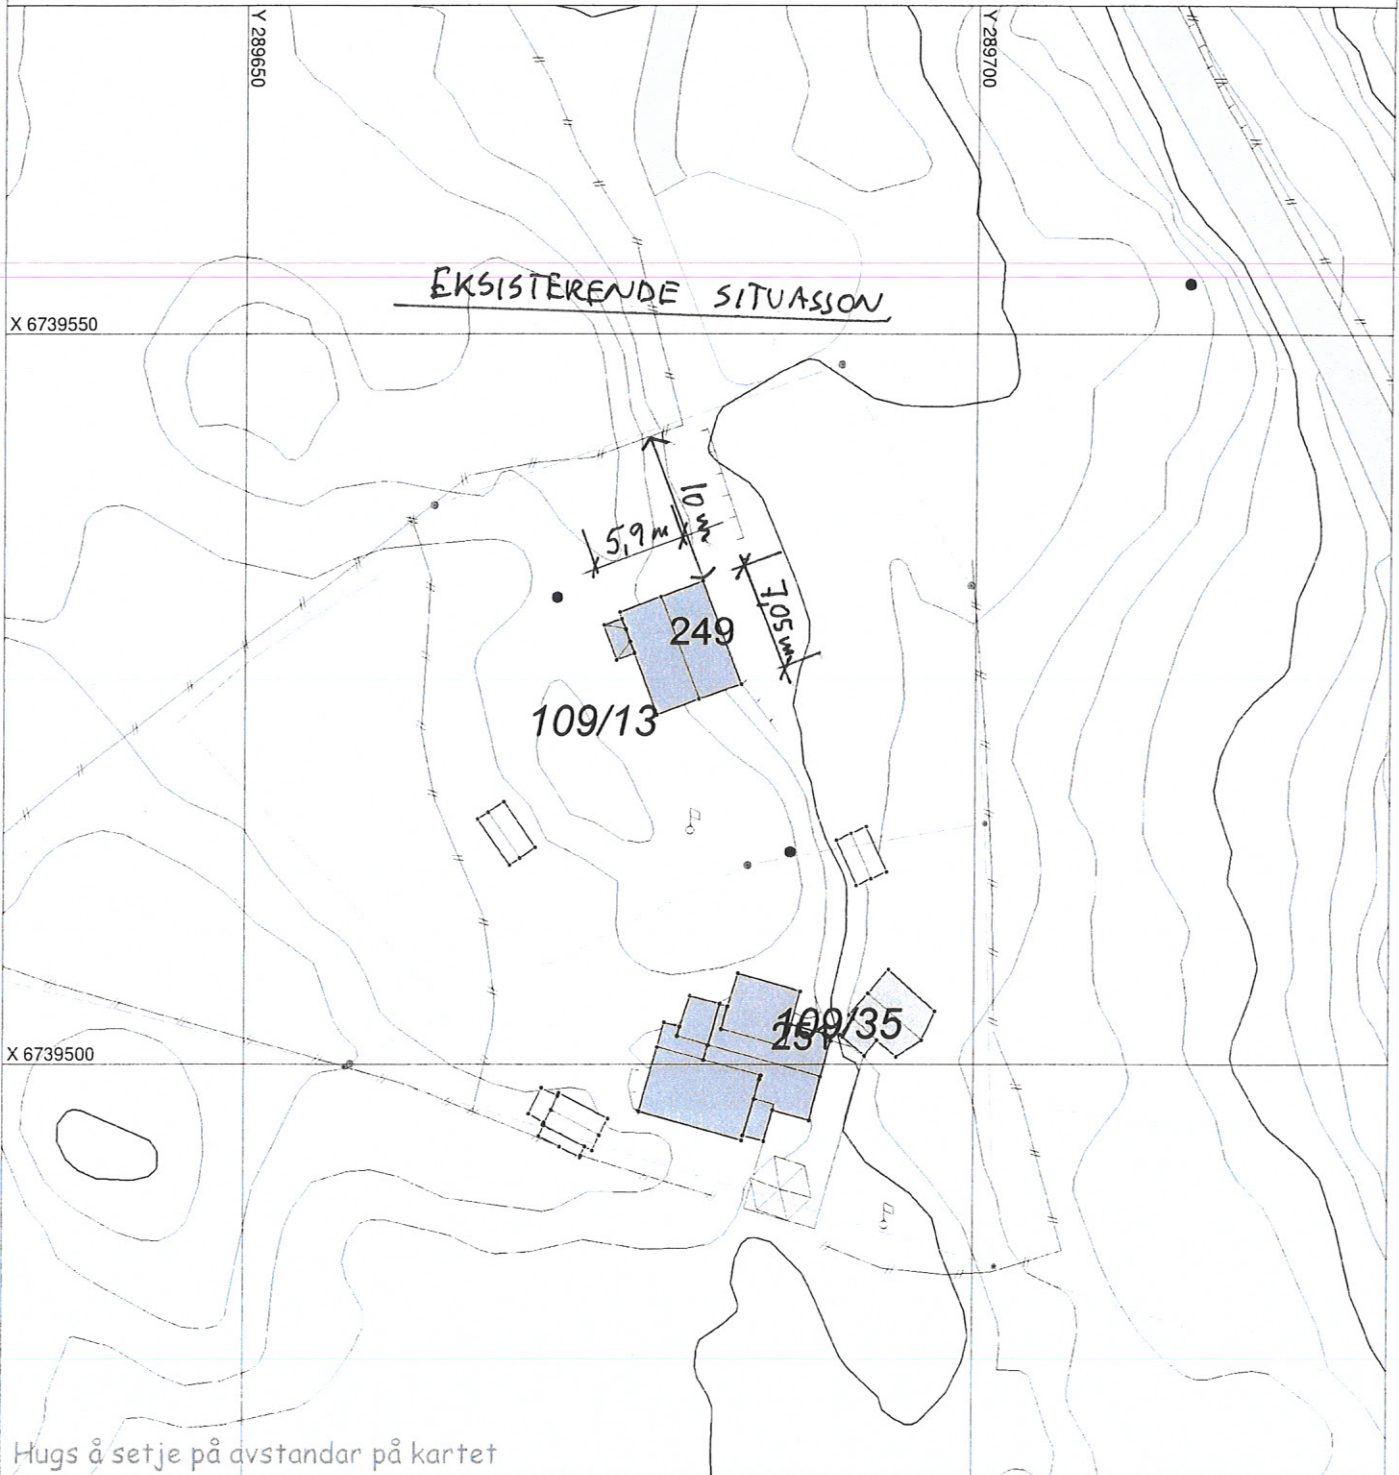
Målestokk: 1:500
Dato: 15.03.2021

Gjeldande plan : KDP Lindås
Planformål : LNF med spreidd fritidsbustad, tabell B

Vår referanse: leiho

Sign.

-  Gjerde
-  Usikker eigedomsgrænse
-  Målt eigedomsgrænse
-  Bolighus
-  Andre bygg



Hugs å setje på avstandar på kartet

SITUASJONSPLAN



Tiltak

Underskrift Situasjonsplan

Dato

SITUASJONSKART

Gnr/Bnr: 109/13
Adresse:
Eigar/søkar:



 
 


 
Kvalitet :

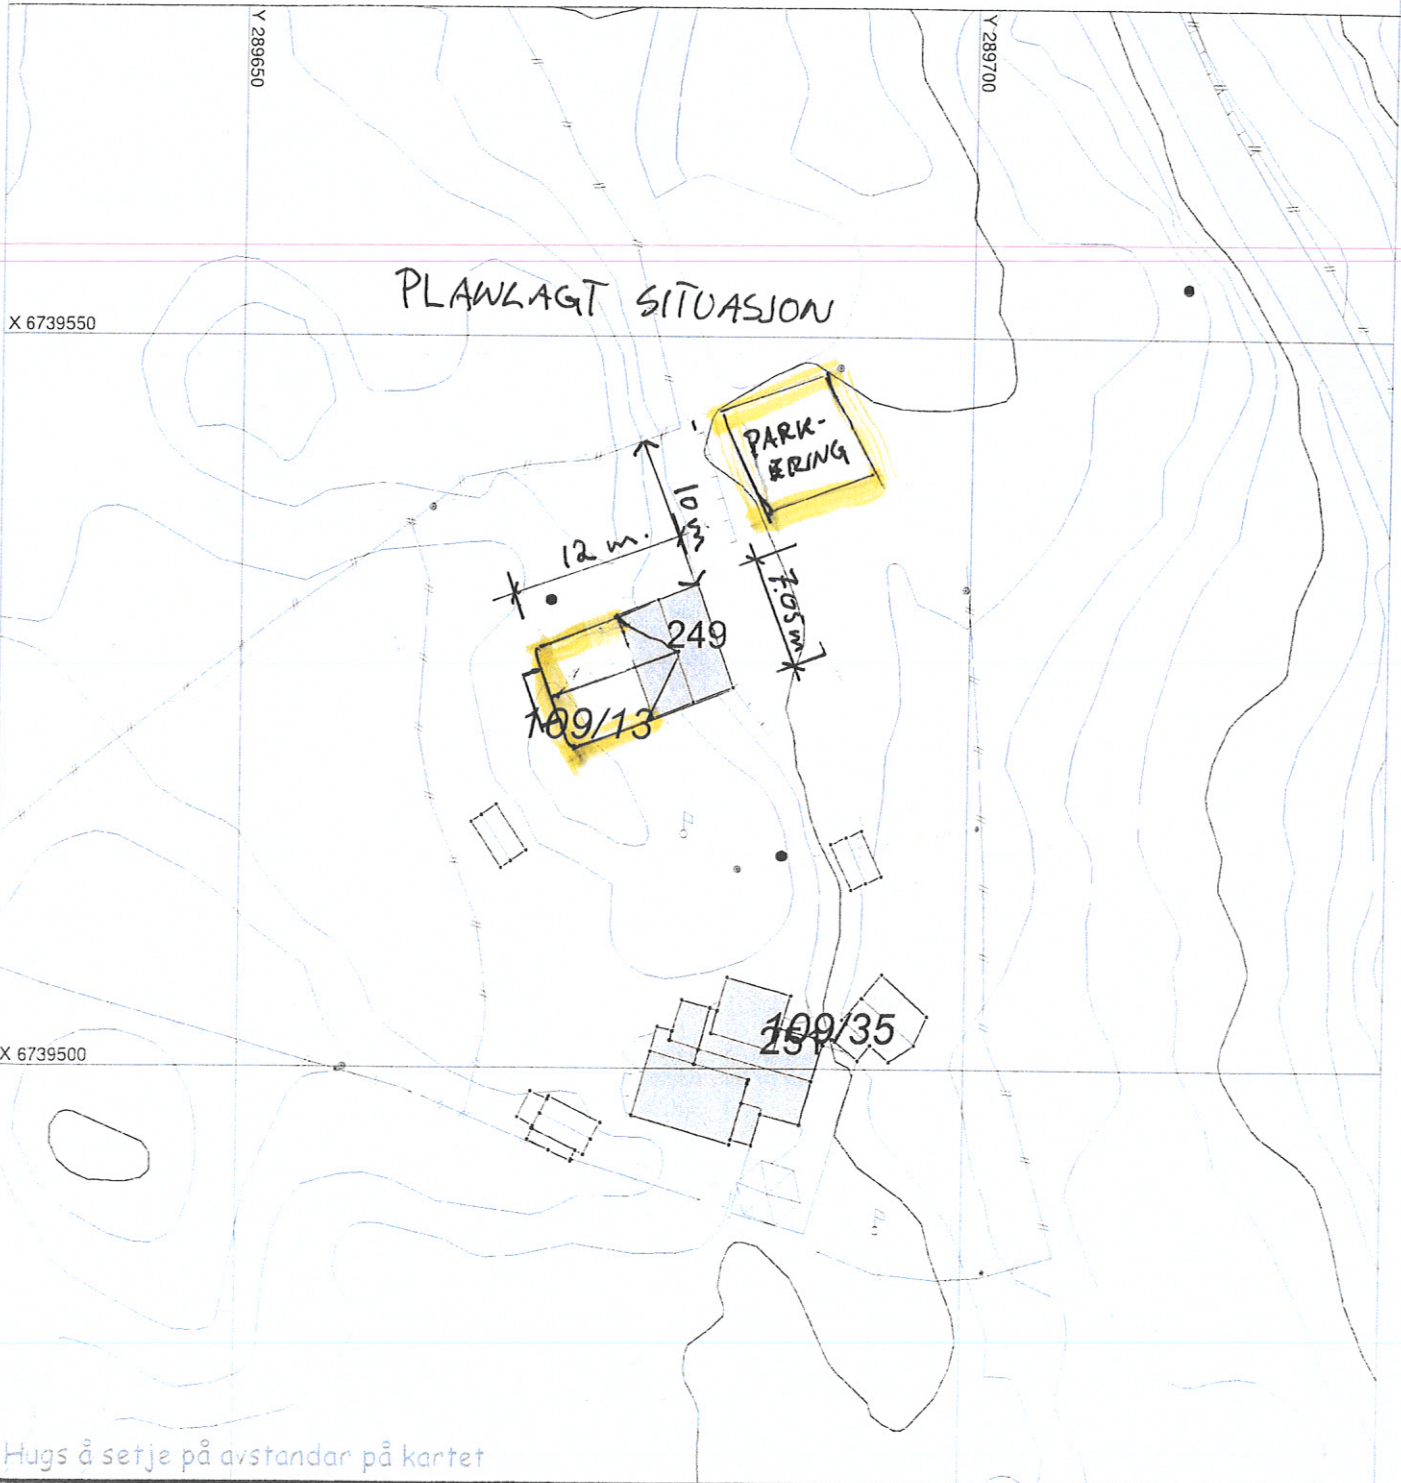
Målestokk: 1:500
Dato: 15.03.2021

Gjeldande plan : KDP Lindås
Planformål : LNF med spreidd fritidsbustad, tabell B

Vår referanse: lieiho

Sign.

-  Gjerde
-  Usikker eigedomsgrense
-  Målt eigedomsgrense
-  Bolighus
-  Andre bygg



Hugs å setje på avstandar på kartet

SITUASJONSPLAN

 Tiltak

Underskrift Situasjonsplan Dato