

Kartverket  
Postboks 600 Sentrum  
3507 Hønefoss

17.3.2021

### Anmodning om retting.


Gnr 188, Bnr 776 – Lonsåsen, Knarvik, Alver Kommune.

På bakgrunn av en feil i plan tegningene ved vår Begjæring om seksjonering, på vårt prosjekt i Knarvik, sender vi nå en anmodning om retting.

Endringen gjelder en skrivefeil på tegning.

Tegningsnavn: **Bygg CD – 2. etasje**

Tegningsnummer: **A6-CD-102**

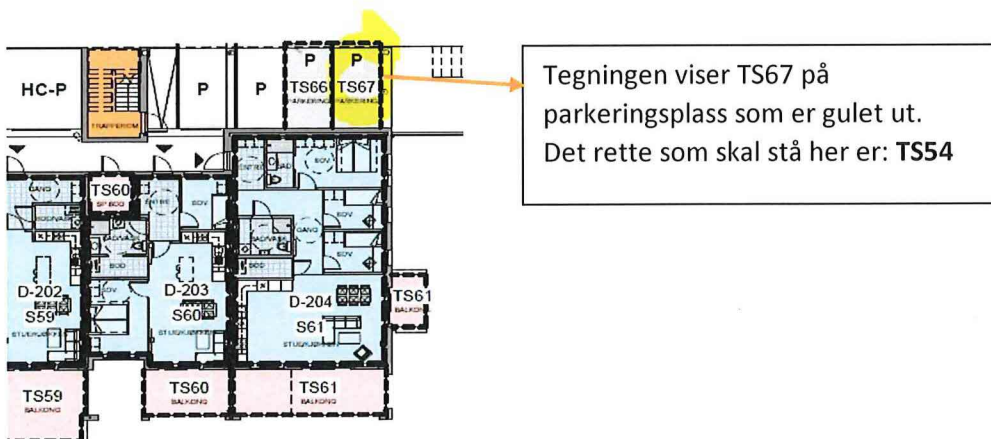

① 2. etasje  
1 : 200

Vi ber om at tegningen blir byttet ut med ny tegning, som har påtegnet rett TS nr. ( TS54)

Endringen er godkjent av Alver Kommune.

For Alver Kommune



Anngunn Marie Gullbrå  
Avdelingsingeniør Kart og Oppmåling.

For Orion Prosjekt AS



Fredrik Seliussen  
Daglig Leder

- Vedlegg:
1. Eksisterende plantegning
  2. Oppdatert plantegning
  3. Kopi av firmaattest som viser signaturrett.