


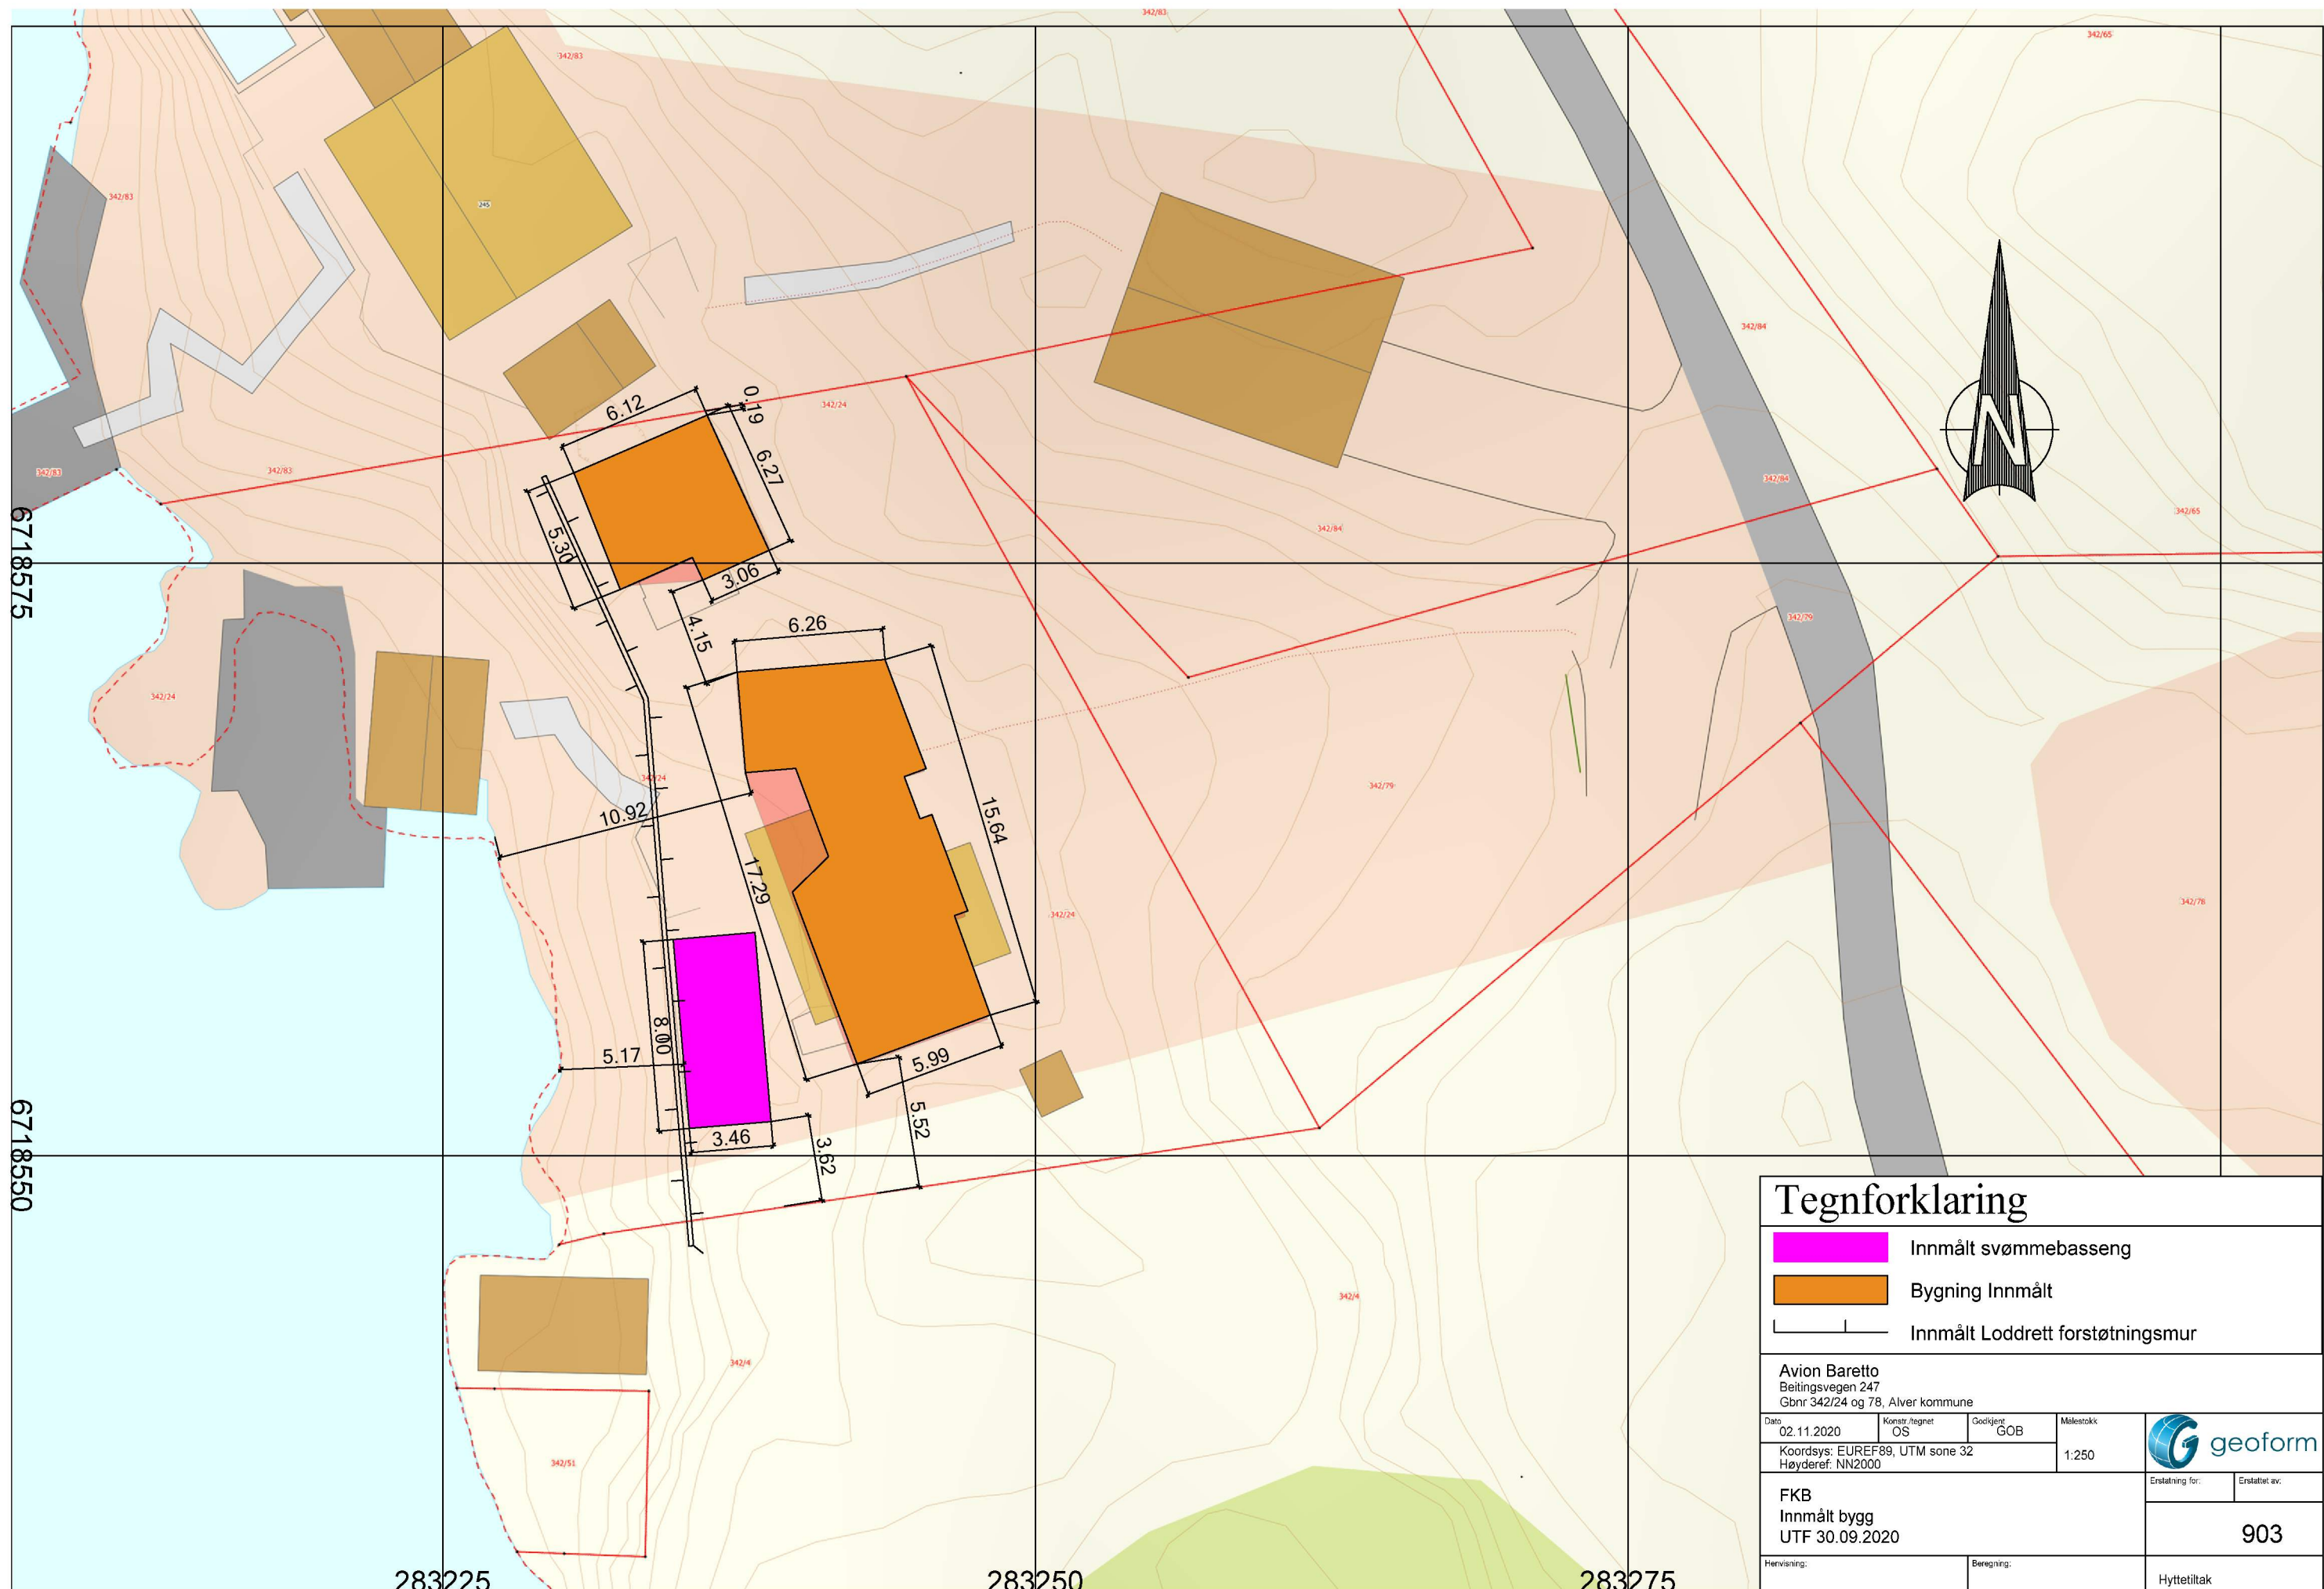

Tegnforklaring

Innmålt svømmebasseng

Bygning Innmålt

Innmålt Loddrett forstøtningsmur

Avion Baretto
Beitingsvegen 247
Gbnr 342/24 og 78, Alver kommune

Date: 02.11.2020	Konstr. tegnet OS	Godkjent GOB	Målestokk 1:250
---------------------	----------------------	-----------------	--------------------

Koordsys: EUREF89, UTM sone 32
Høyderef: NN2000

FKB
Innmålt bygg
UTF 30.09.2020

Erstatning for:
Erstattet av:
903

Henvi/sing:

Beregning:

Hyttetiltak