

Samsvarserklæring

etter plan- og bygningsloven (pbl) § 23-1, SAK10 kapittel 12

Samsvarserklæringen skal sendes til *ansvarlig søker*.

Erklæringen gjelder						
Eiendom/ byggested	Gnr.	Bnr.	Festnr.	Seksjonsnr.	Bygningsnr.	Bolignr.
	342 24 - 79					
	Adresse			Postnr.	Poststed	
	Beitingsvegen 247			5918	Frekhaug	

Foretak	
Foretakets navn	Organisasjonsnr.
TK Rør AS	989930176

Ansvarsrett erklært dato	04.03.20	Arbeidet innen ansvars- området er avsluttet	☒ Ja ☐ Nei
-----------------------------	----------	---	---

Ansvarsområde	
Hentet fra erklæring om ansvarsrett	Funksjon (PRO, UTF)
	UTF
	Beskrivelse av ansvarsområde
	Sanitæranlegg / Rørleggerarbeid

Ansvarlig for prosjektering:	
Det er ikke avdekket gjenstående arbeider innenfor ansvarsområdet som er til hinder for å gi:	
☐ Rammetillatelse	☐ Igangsettningstillatelse/ ett-trinns tillatelse
☒ Midlertidig brukstillatelse	☐ Ferdigattest


Ansvarlig for utførelse:	
☐ Midlertidig brukstillatelse	– Gjenstående arbeider for ansvarsområdet innenfor denne delen av tiltaket frem mot ferdigattest
Angi gjenstående arbeider av mindre vesentlig betydning, innenfor ansvarsområdet og den delen av tiltaket det søkes midlertidig brukstillatelse for	
Angi resterende deler av tiltaket hvor det her ikke søkes om midlertidig brukstillatelse	
Aneks er ikke ferdigstilt. Det gjenstår å montere utstyr på bad.	

Sikkerhetsnivå og arbeider som vil bli utført innen 14 dager (Gjelder midlertidig brukstillatelse)	
Gjenstår det arbeid innenfor ansvarsområdet, for at tiltaket skal være sikkert å ta i bruk?	☐ Ja ☒ Nei
For å oppnå tilstrekkelig sikkerhetsnivå, vil følgende arbeider bli utført innen:	Dato
Type arbeider	

Ferdigattest	
☐ Ferdigattest	– Det er ikke avdekket feil eller mangler som hindrer ferdigattest

Bekreftelser	
Vi bekrefter at kvalitetssikring er utført og dokumentert i henhold til erklæring om ansvarsrett og foretakets kvalitetssikring.	
☐	Vi bekrefter at prosjektering er i samsvar med ytelser i TEK17 og preaksepterte ytelser (VTEK) eller ved analyse som viser at forskriftens (TEK17) funksjonkrav er oppfylt
☒	Vi bekrefter at utførelse er i samsvar med produksjonsunderlag.

Erklæring og underskrift		
Foretaket er kjent med reglene om straff og sanksjoner i plan- og bygningsloven kap 32, og at det kan medføre reaksjoner dersom det er gitt uriktige opplysninger.		
Dato	Foretakets underskrift	Gjentas med blokkbokstaver
07.03.2021		Terje Klungland

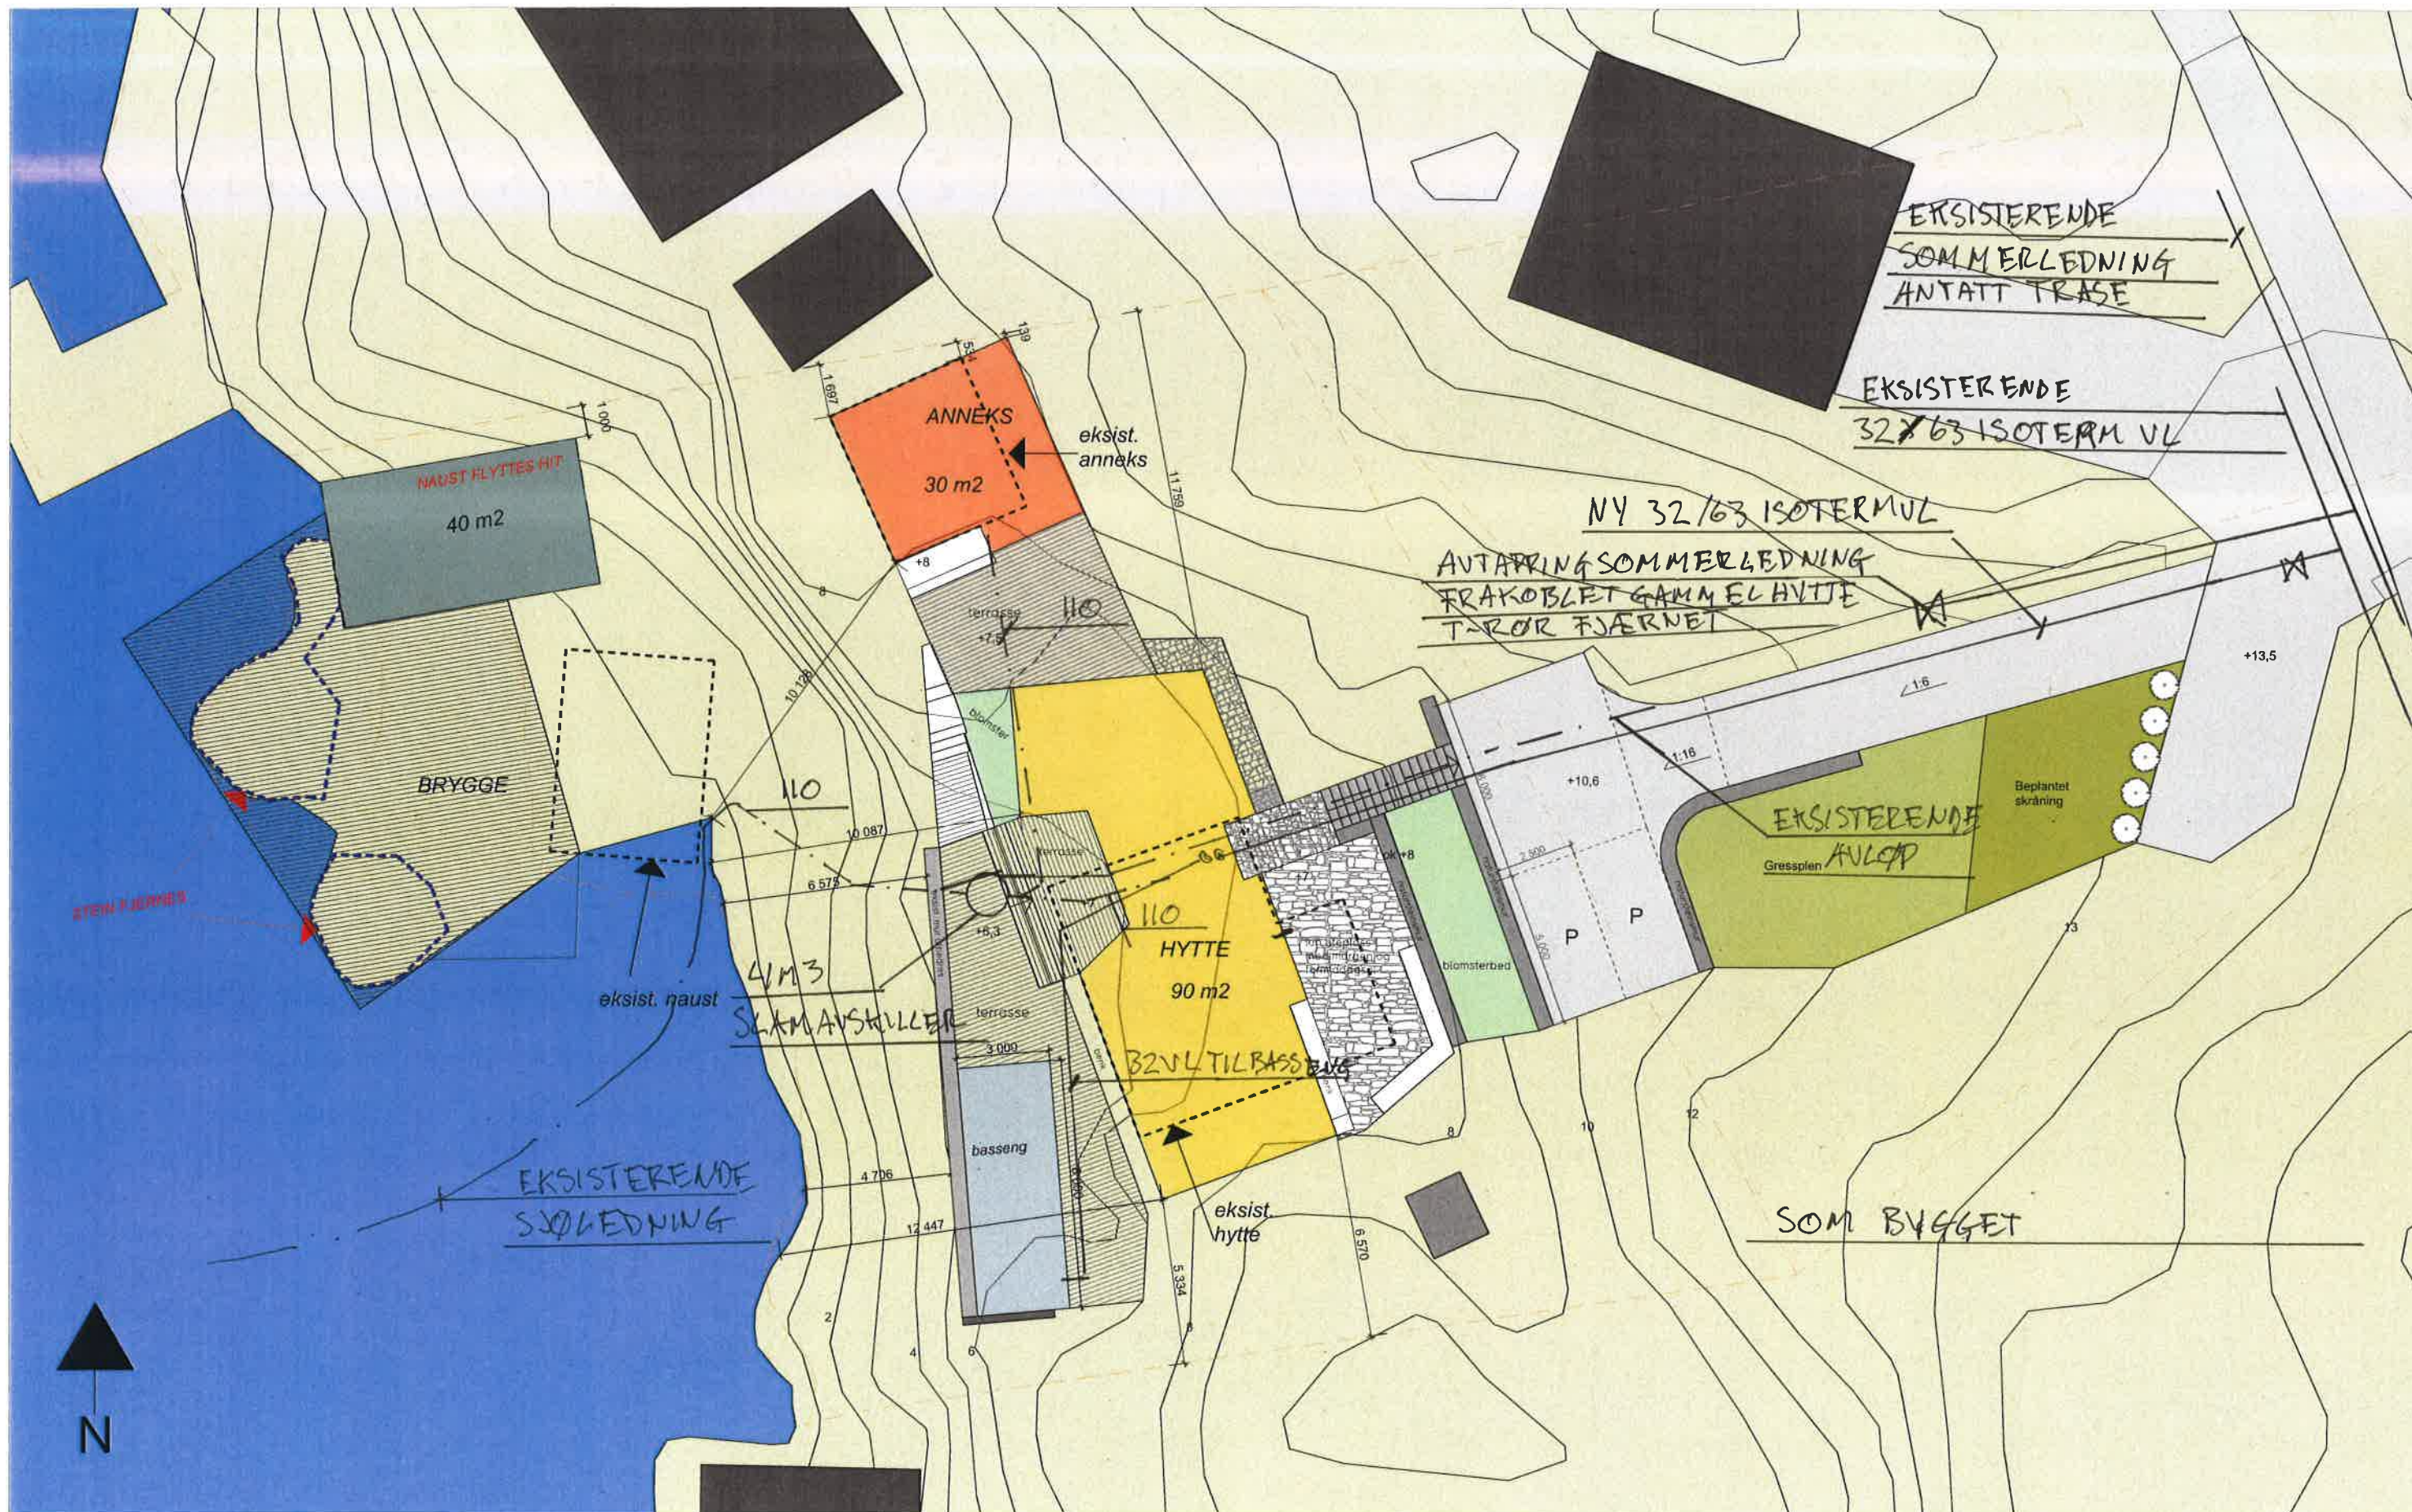


Prosjekt
Beitingsvegen 247
Fase
Skisseprosjekt
Tegning
Situasjonsplan 200

Tiltakshaver:
Aivon Baretto
Data:
16.12.2019
Tegningsnr:
D-01

Gnr/Bnr:
gnr 42/bnr 24,79
Prosjekt nr:
1917
Mål
A3/1:200

Tegner:
VH
Kontr:
Rev. ID

EN TIL EN
ARKIT
EKTER

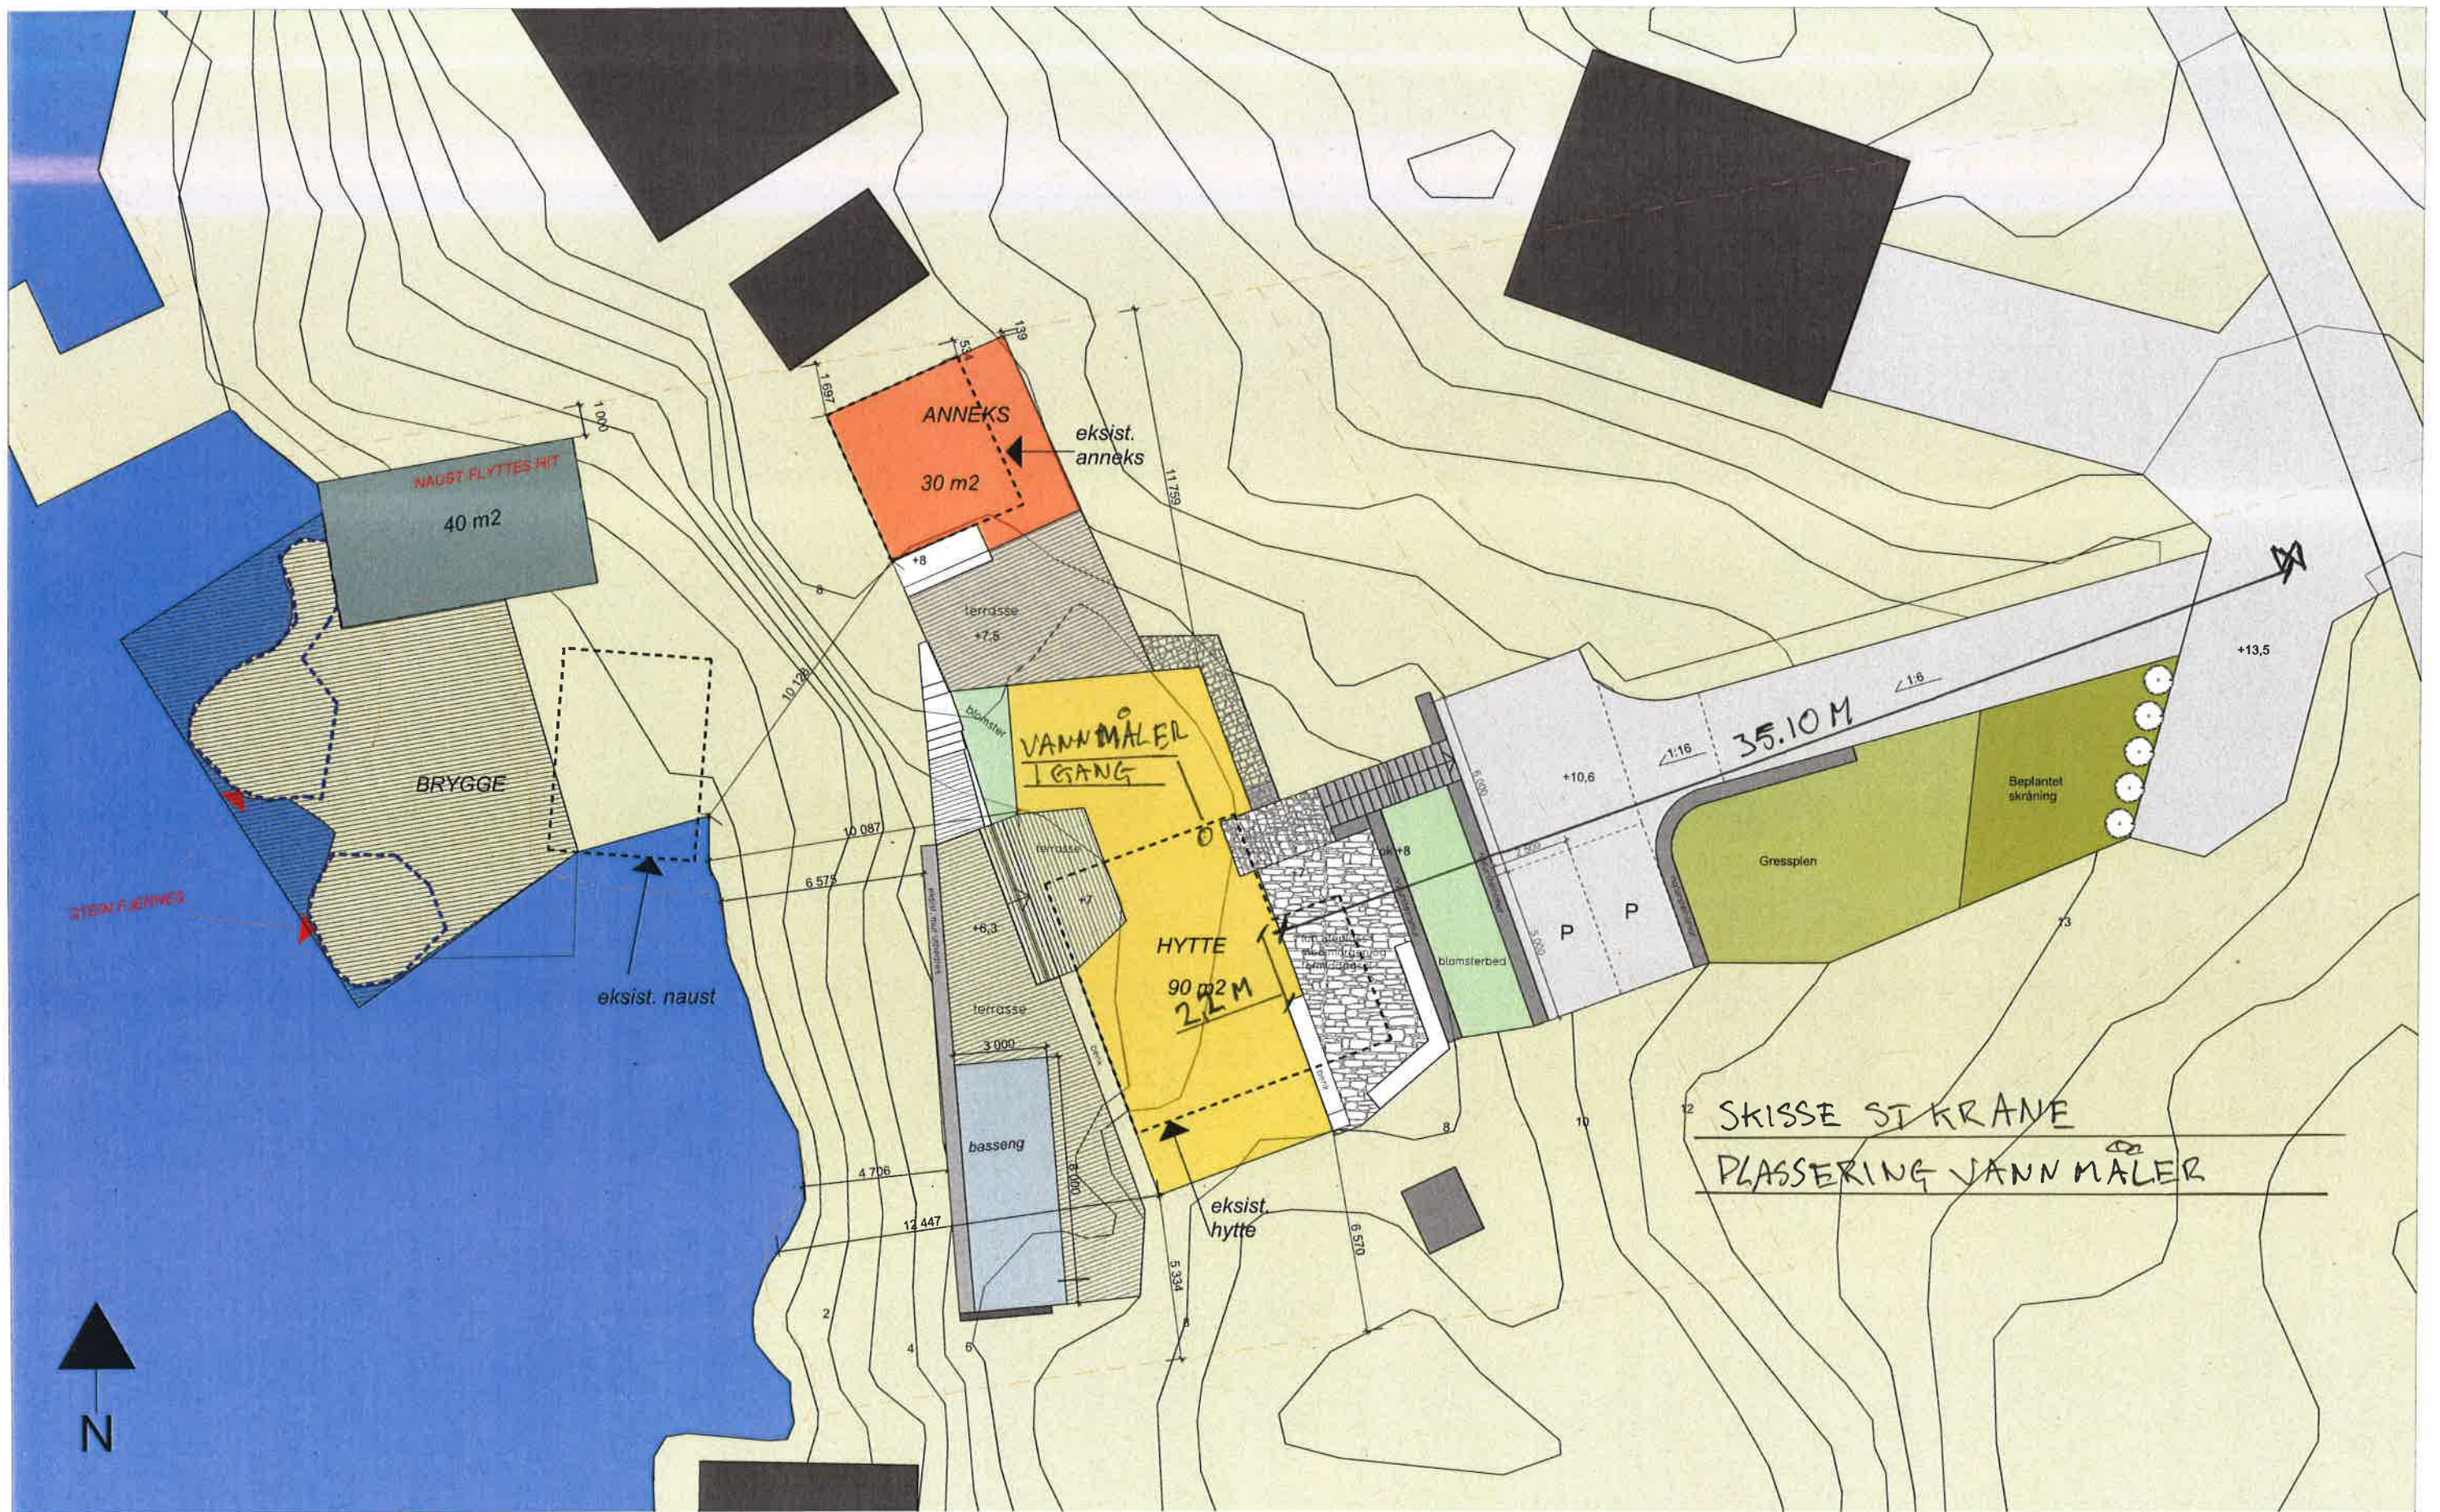

Prosjekt
Beitingsvegen 247
Fase
Skisseprosjekt
Tegning
Situasjonsplan 200

Tiltakshaver:
Aivon Baretto
Dato:
16.12.2019
Tegningsnr.:
D-01

Gnr/Bnr:
gnr 42/bnr 24,79
Prosjekt nr.:
1917
Mål:
A3/1:200

EN EN
ARKIT
EKTER