


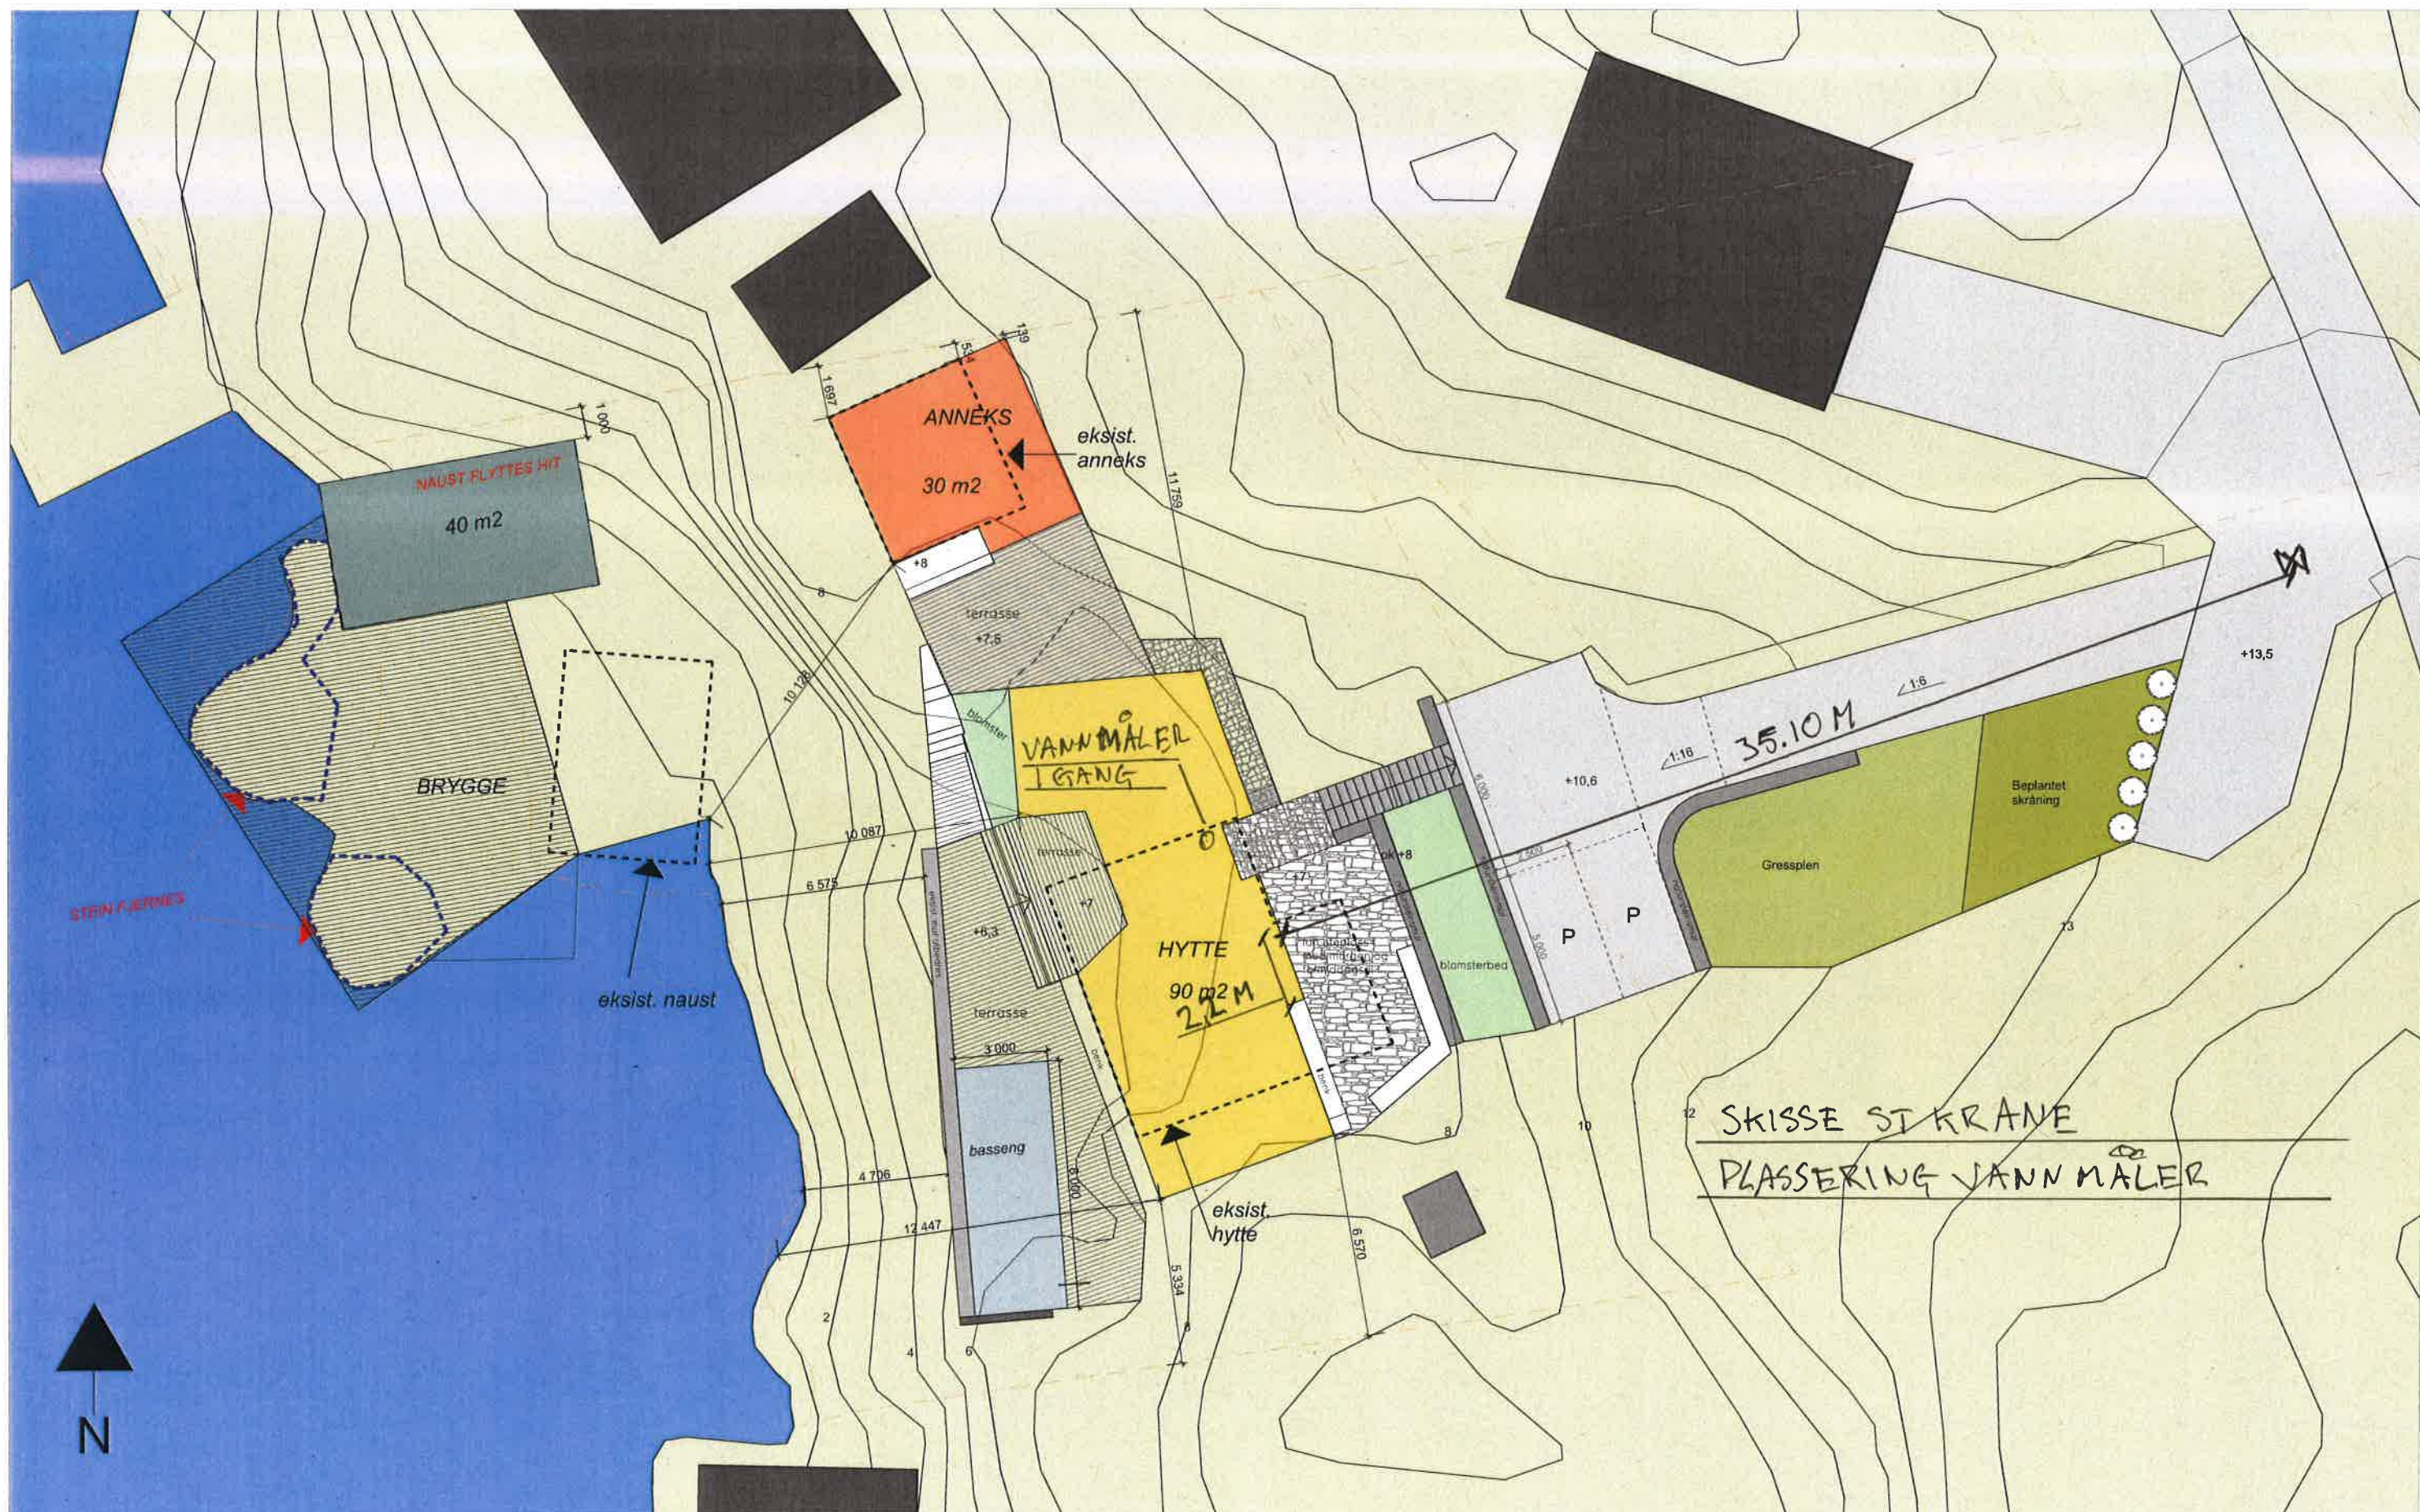

Prosjekt
Beitingsvegen 247
Fase
Skisseprosjekt
Tegning
Situasjonsplan 200

Tiltakshaver:
Aivon Baretto
Dato:
16.12.2019
Tegningsnr:
D-01

Gnr/Bnr:
gnr 42/bnr 24,79
Prosjekt nr:
1917
Mål:
A3/1:200

Tegner:
VH
Kontr:
Rev. ID

EN TIL EN
ARKIT
EKTER