



Knut Fyllingsnes
Fyllingsnesvegen 67
5913 EIKANGERVÅG

Referanser:
Dykkar:
Vår: 20/13525 - 21/22087

Saksbehandlar:
Kjartan Medaas
kjartan.medaas@alver.kommune.no


Dato:
31.03.2021

Matrikelbrev i samband med arealoverføring til veggrunn - gbnr 214/201 Fyllingsnes

Viser til oppmålingsforretning den 07.01.2021 og 18.03.2021 utført av Statens Vegvesen.

Forretninga gjaldt arealoverføring til offentlig veggrunn frå gbnr 214/3 til gbnr 214/201.

Innmålte grenser er no ført i matrikkelen. Vedlagt er utdrag av matrikelbrev for gbnr 214/58.

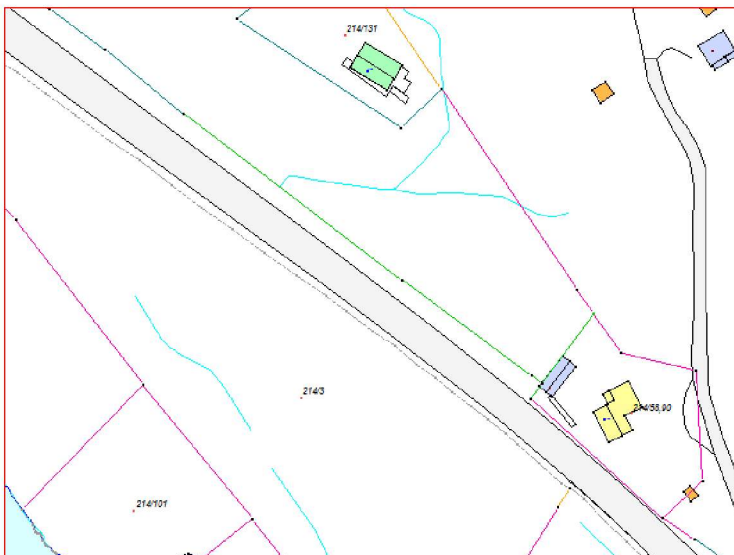

Utsnitt frå matrikelkartet etter føring av nye grenser.

Eit matrikelbrev er ei utskrift av matrikkelen som viser alle registrerte opplysningar om ei matrikkeleining (eigedom) ved oppgitt dato. Matrikkelen er landets offisielle register over fast eigedom. Sjå www.statkart.no for meir informasjon om matrikkelen.

Eigedomen er å finna på www.seeiendom.no og www.nordhordlandskart.no

Melding om grunnverv er ikkje ført i denne saka.

Klage:

Denne avgjerdsla er et enkeltvedtak som kan klagast over, [jf. matrikkellova §46](#).

Klage skal stilast til fylkesmannen, men sendast til kommunen. Klagefrist er tre veker frå motteke brev.

Med vennleg helsing
Alver kommune, Kart og oppmåling

Kjartan Medaas
avdelingsingeniør

Dette dokumentet er elektronisk godkjent og har difor ingen signatur.

Vedlegg:

214-58-Matrikkelbrev-utdrag

Mottakarar:

Knut Fyllingsnes
Renate Riska Waldow
Statens vegvesen

Fyllingsnesvegen 67
Fyllingsnesvegen 67
Postboks 1010 Nordre Ål

5913
5913
2605

EIKANGERVÅG
EIKANGERVÅG
LILLEHAMMER