

Per Osvald  
Karl H. Jensen  
H. Sivertsen

PER OSVOLD

HAALMAR  
LERØEN

HENRY LERØEN


93/11  
Nørreholmen  
\*1

93/11  
Søndreholmen  
\*2


Vestreholmane

Vestman

FELLES  
KAI

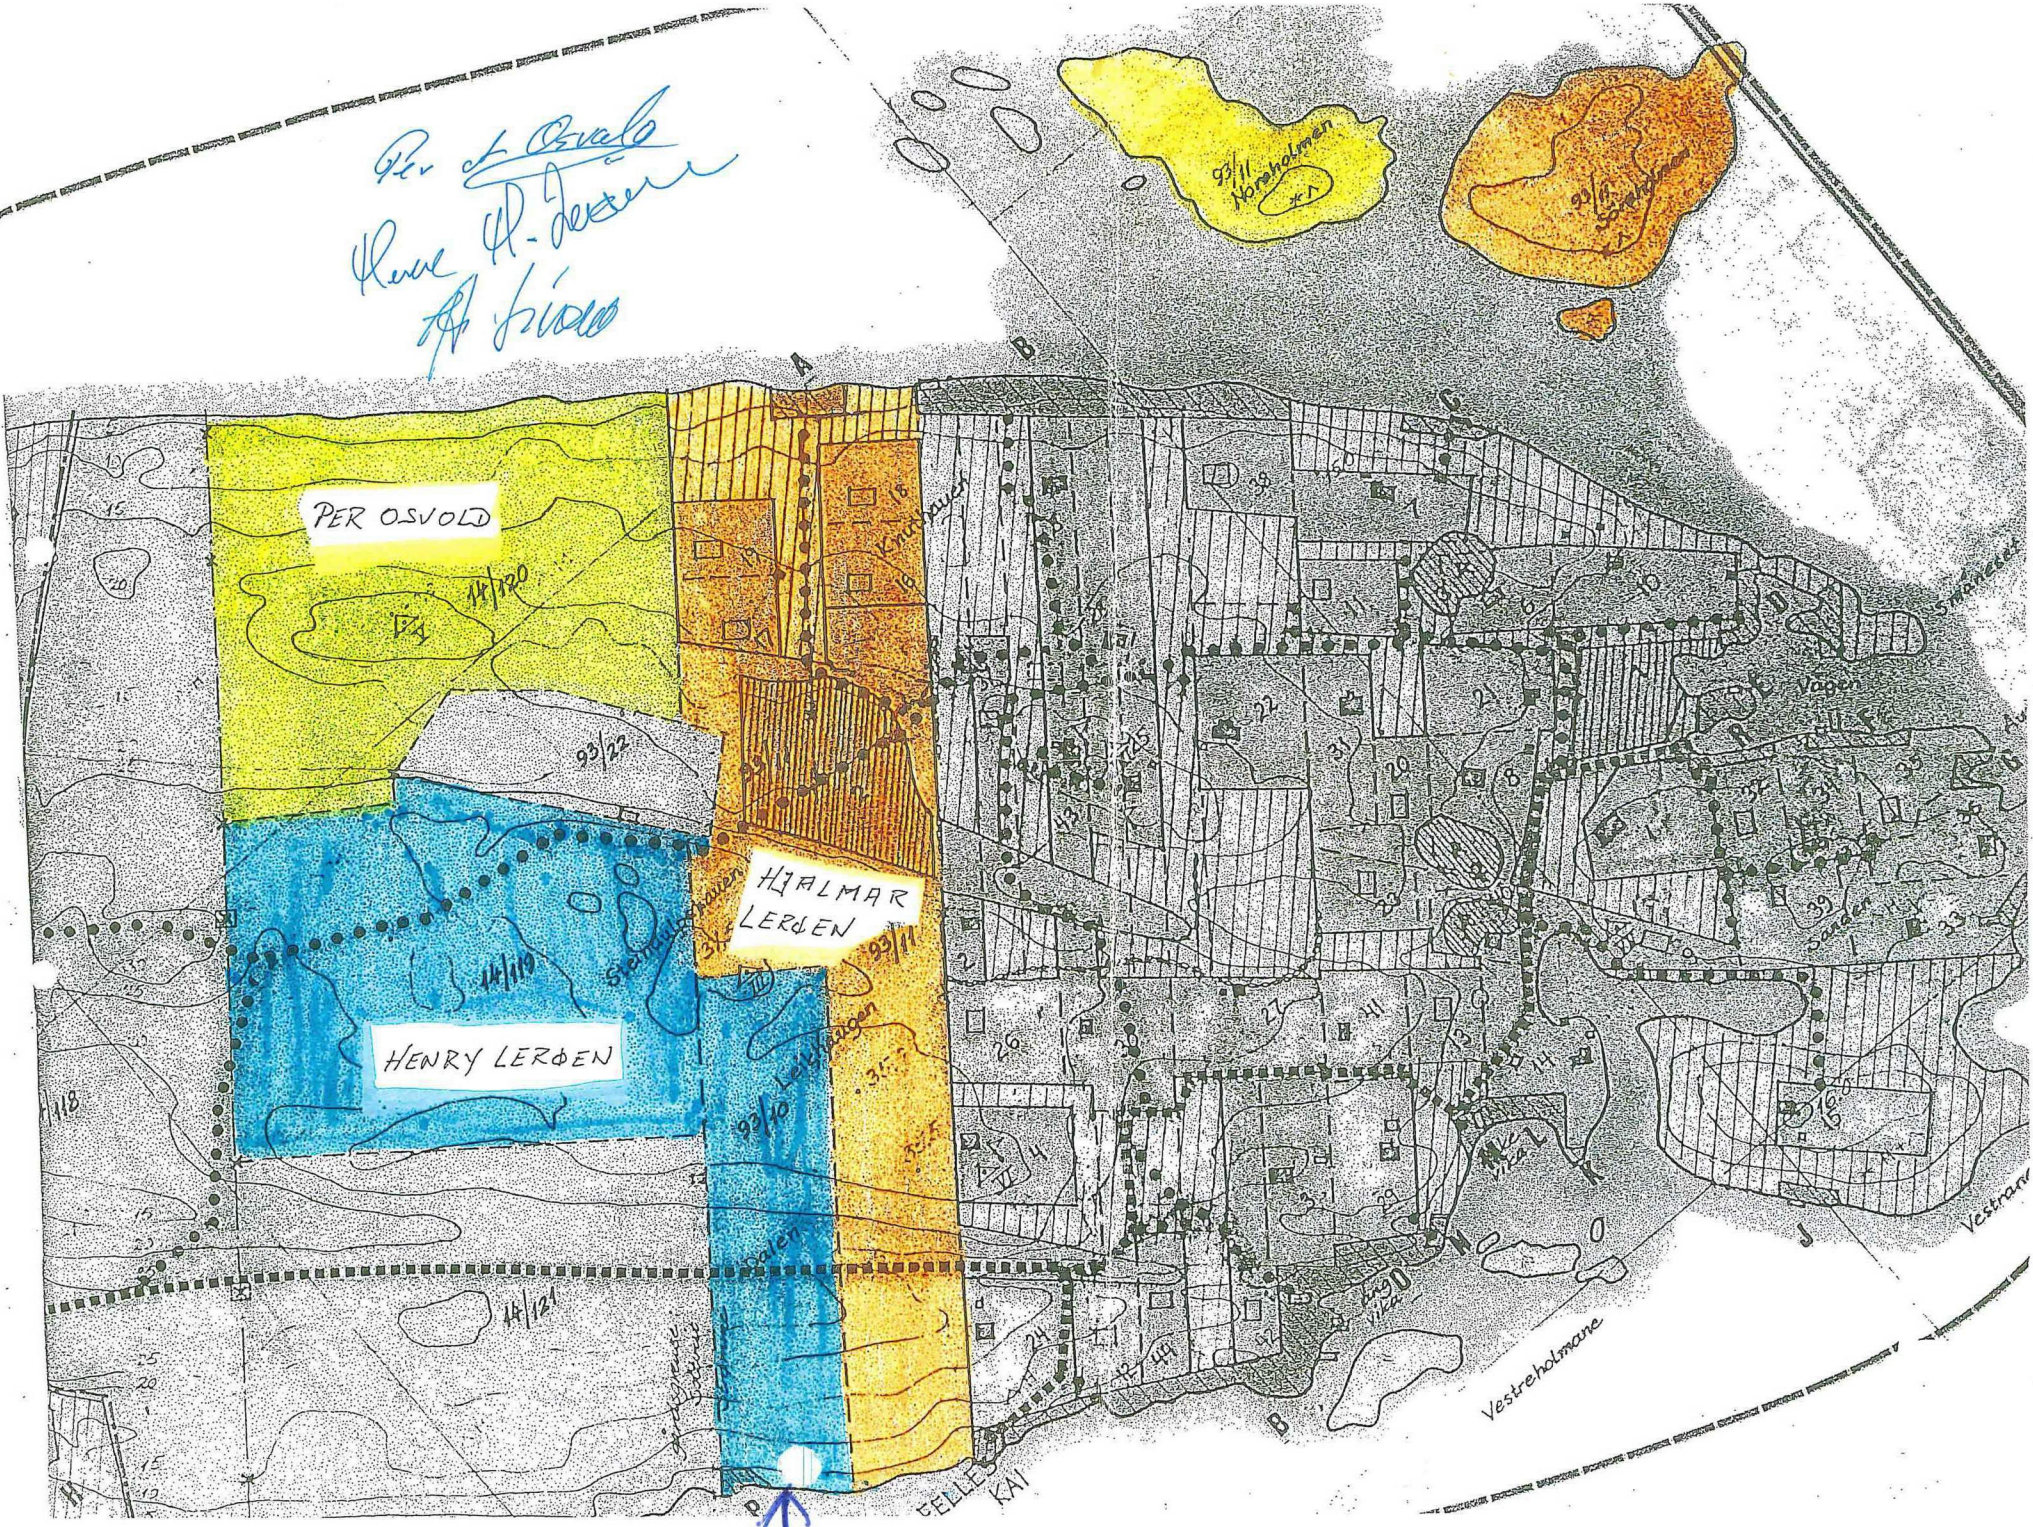


Søk etter innhold i valgte kilder

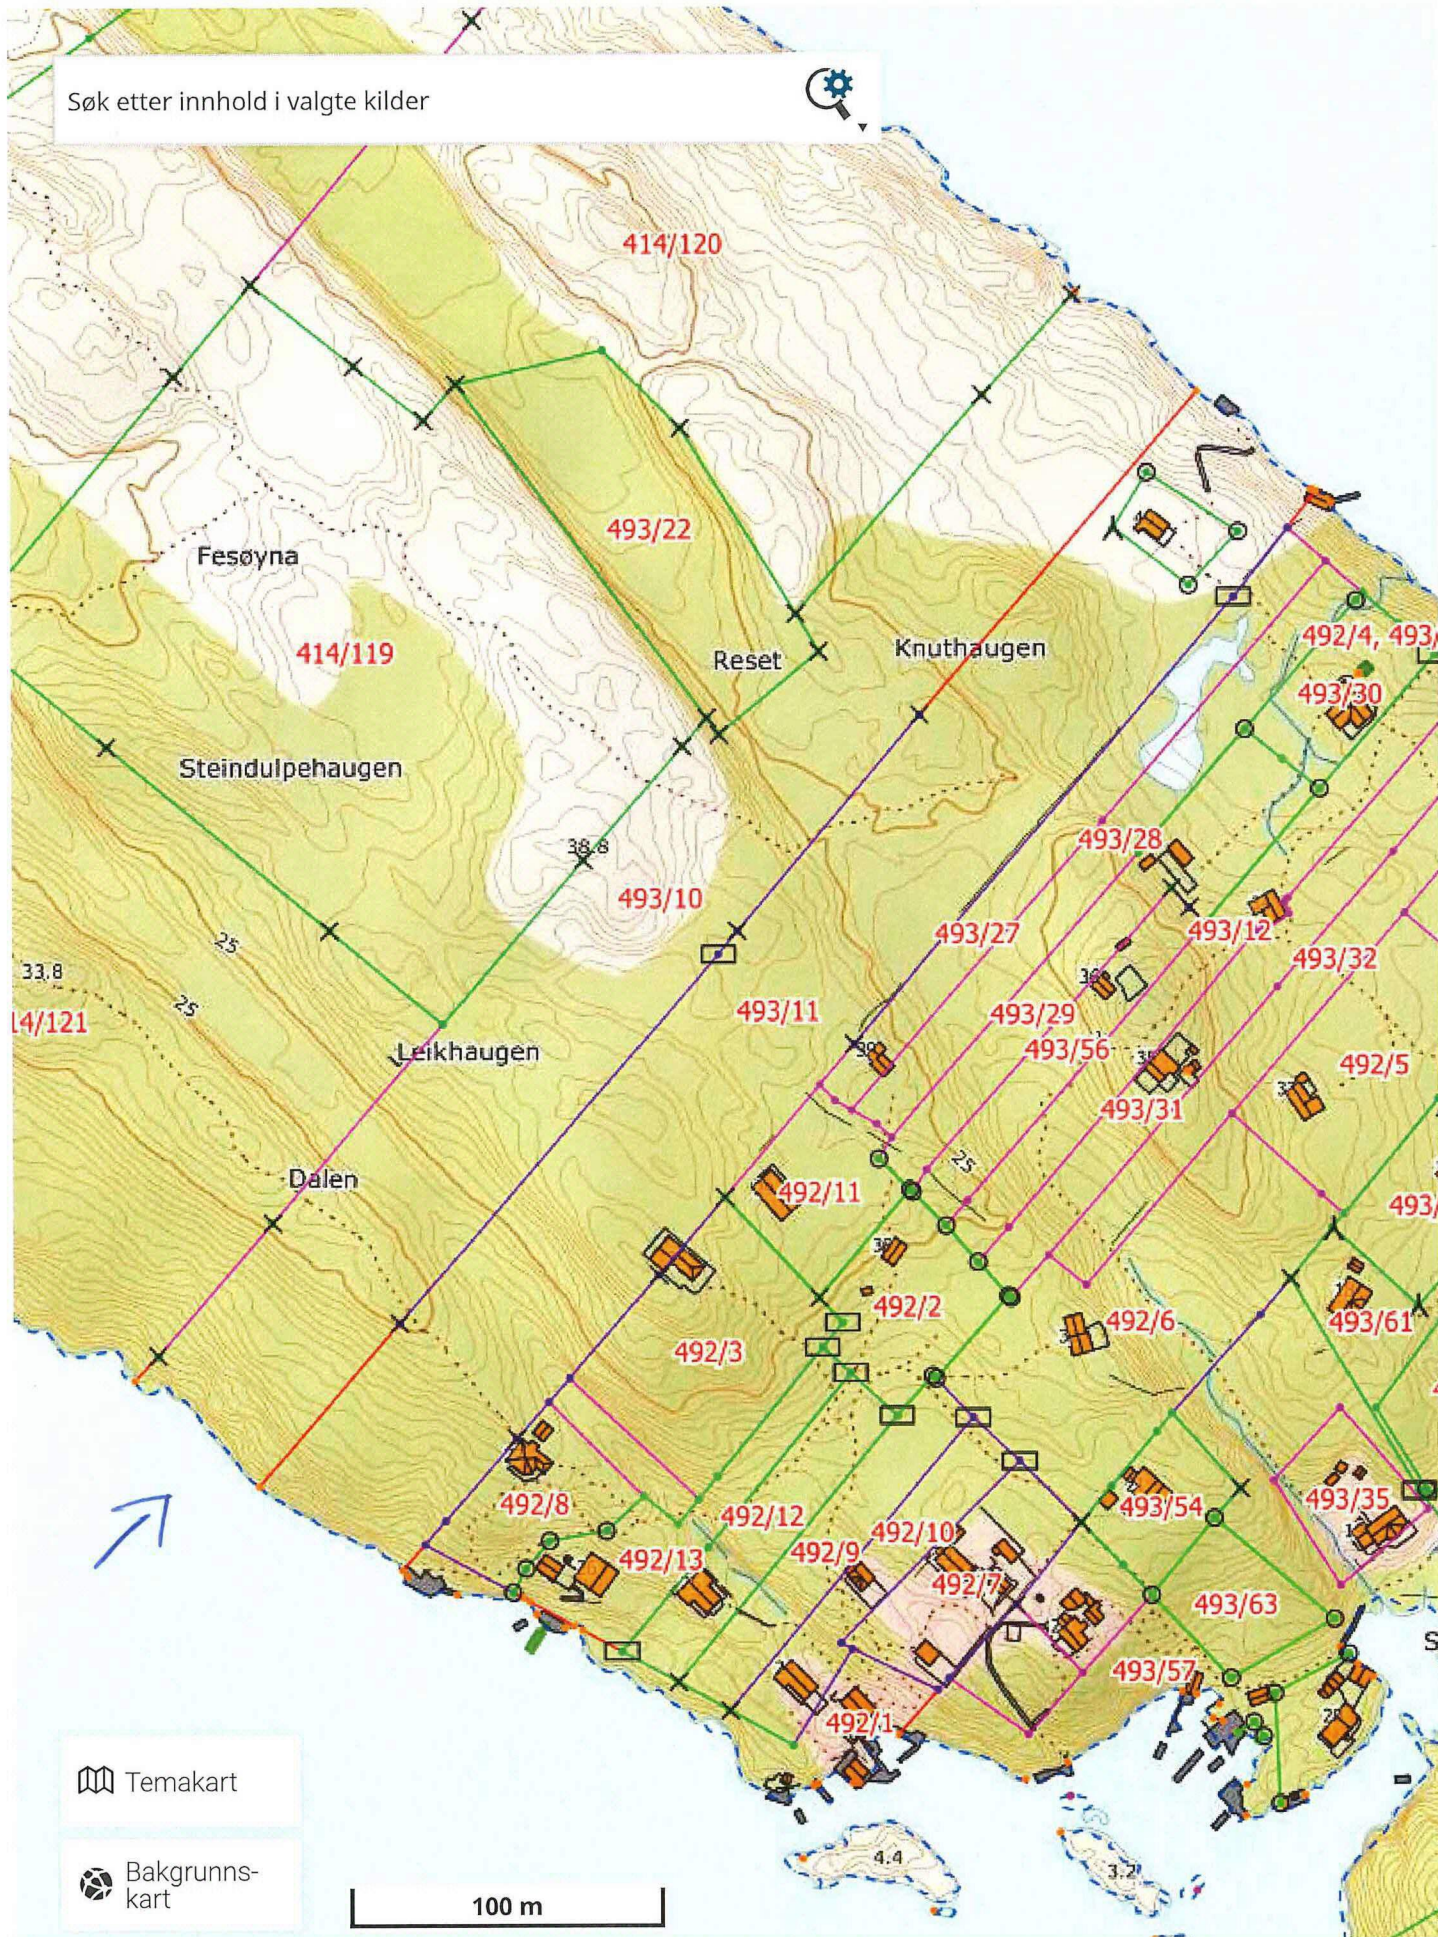

Temakart

Bakgrunns-kart

100 m

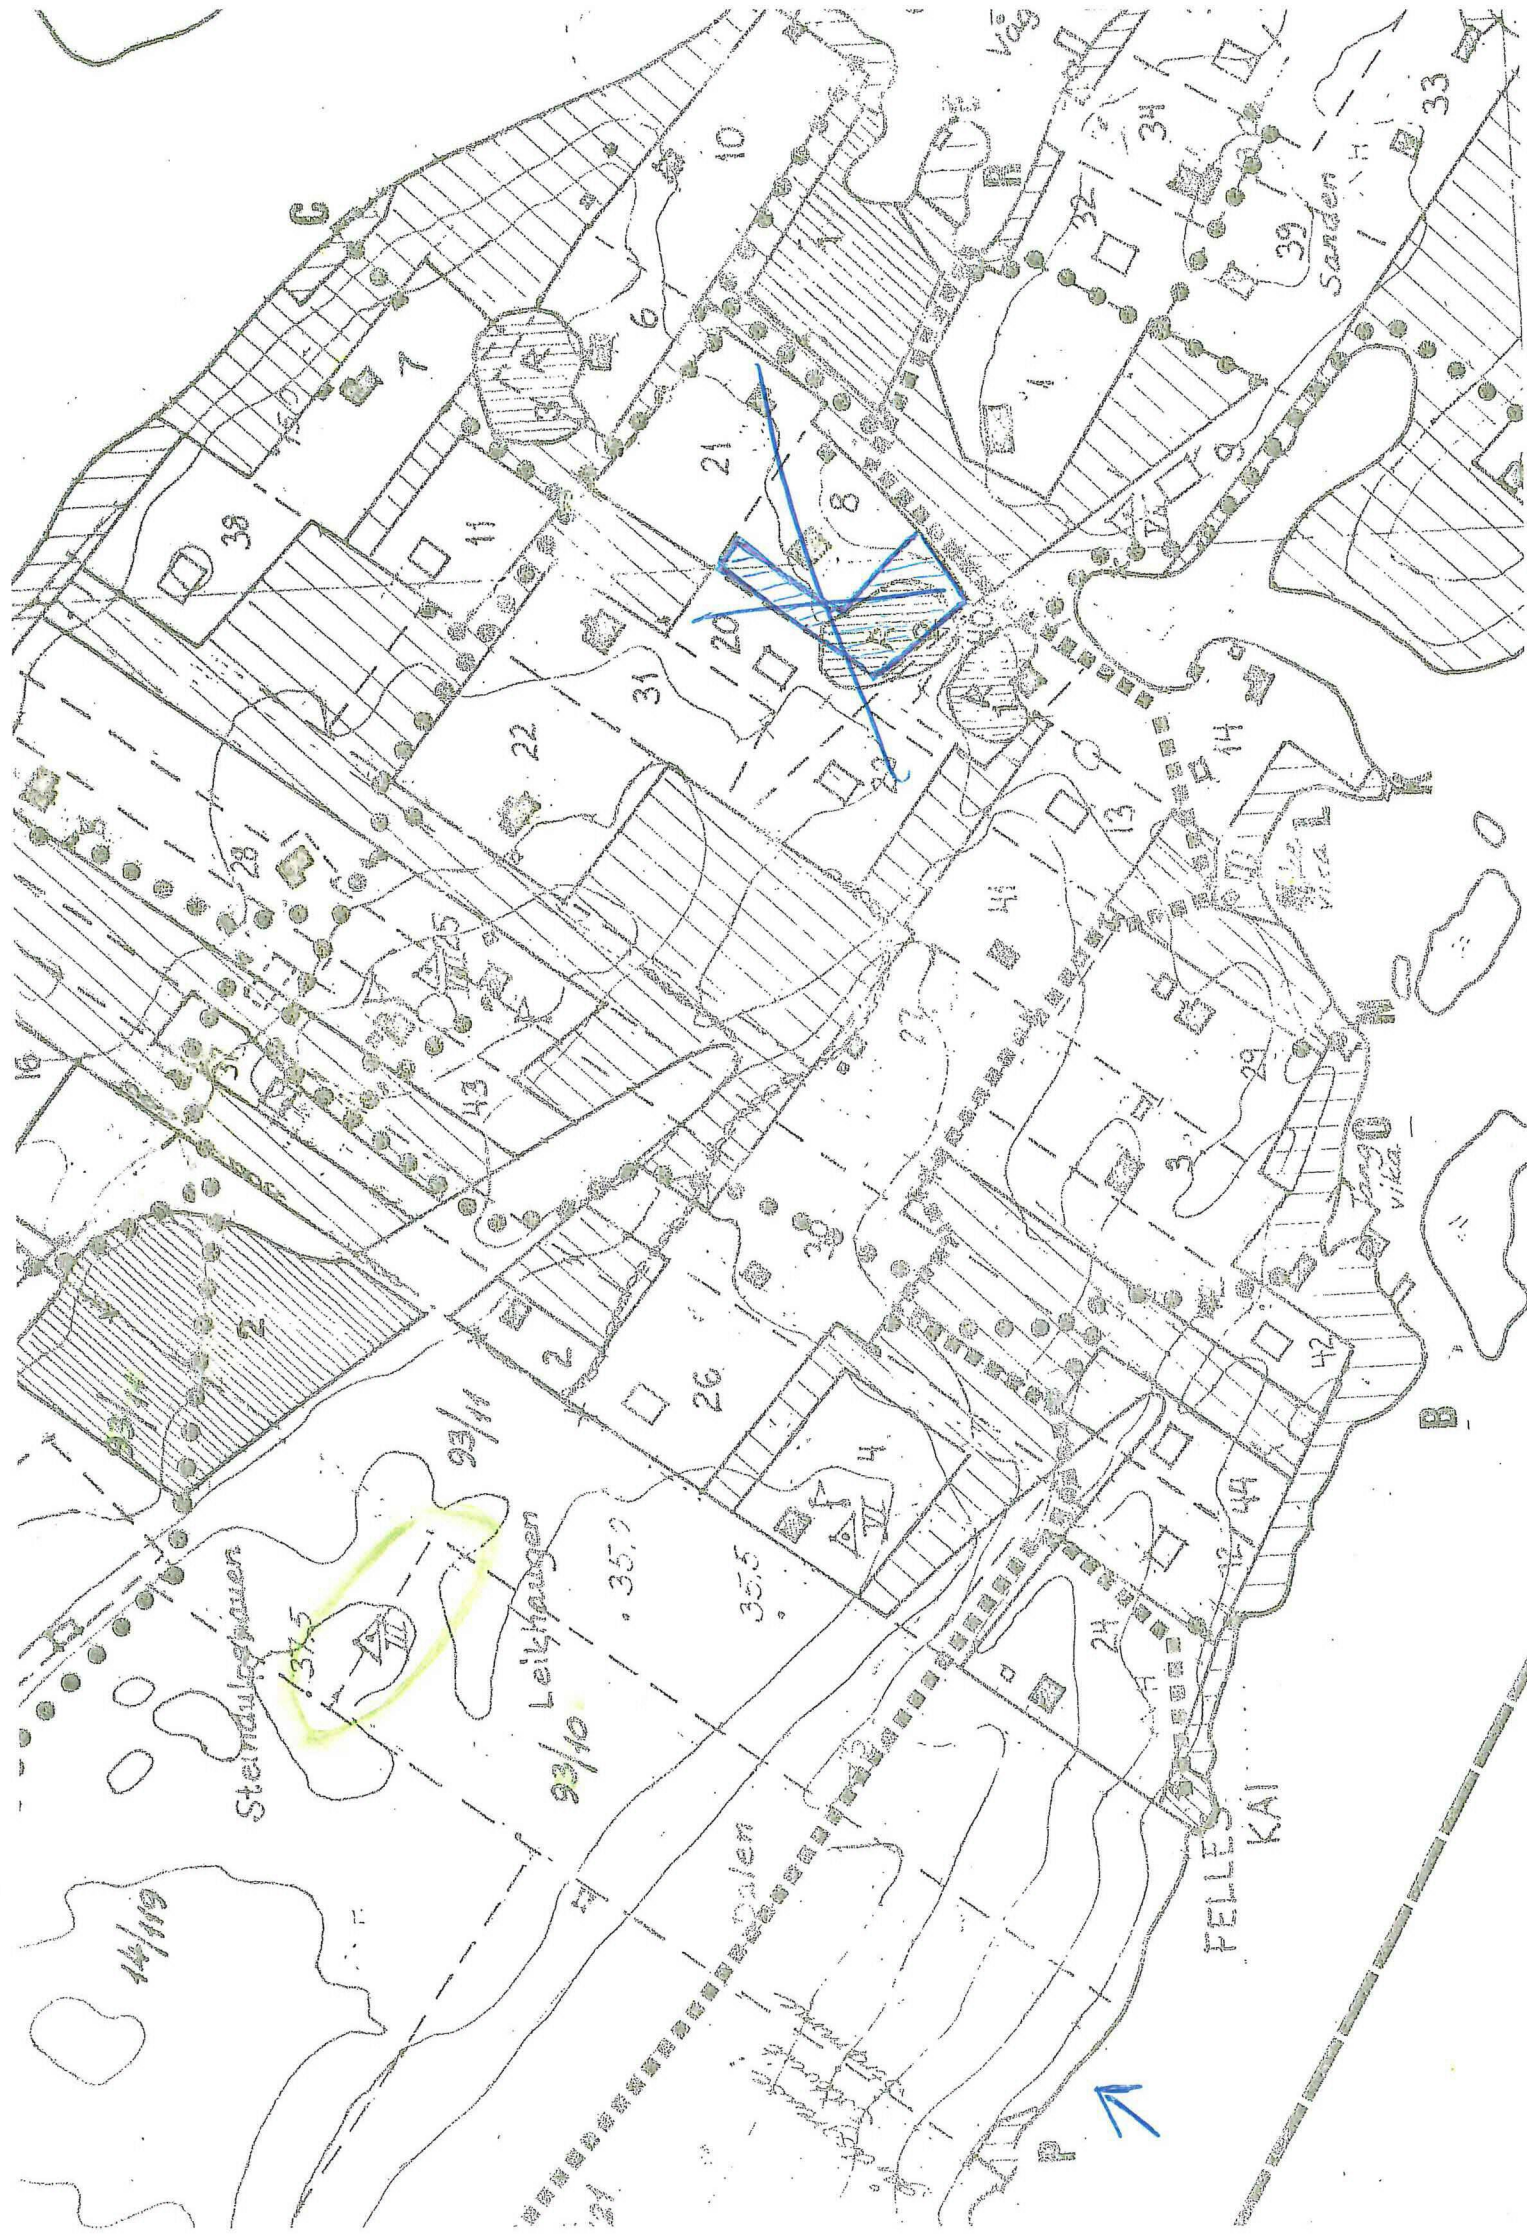

Sternulshøyen

Leikhaugen

FELLESKAI

Sanden

Veg

vika

14/119

93/10

93/11

35.0

35.5

P



