


Byggesøknad rehabilitering av pipe

Eigar: Rolf Asbjørnsen

Eigedom: 4631-177/11, Seimsstranda 533, 5912 Seim.

Søkar: Robert Skår Solheim, org.nr: 919168382, Seimsstranda 343, 5912 Seim.

Denne byggesøknaden gjelder rehabilitering av teglsteinspipe med keramikkør. Eigaren har fått fyringsforbud fra feiervesenet pga. Brannfarleg pipe.

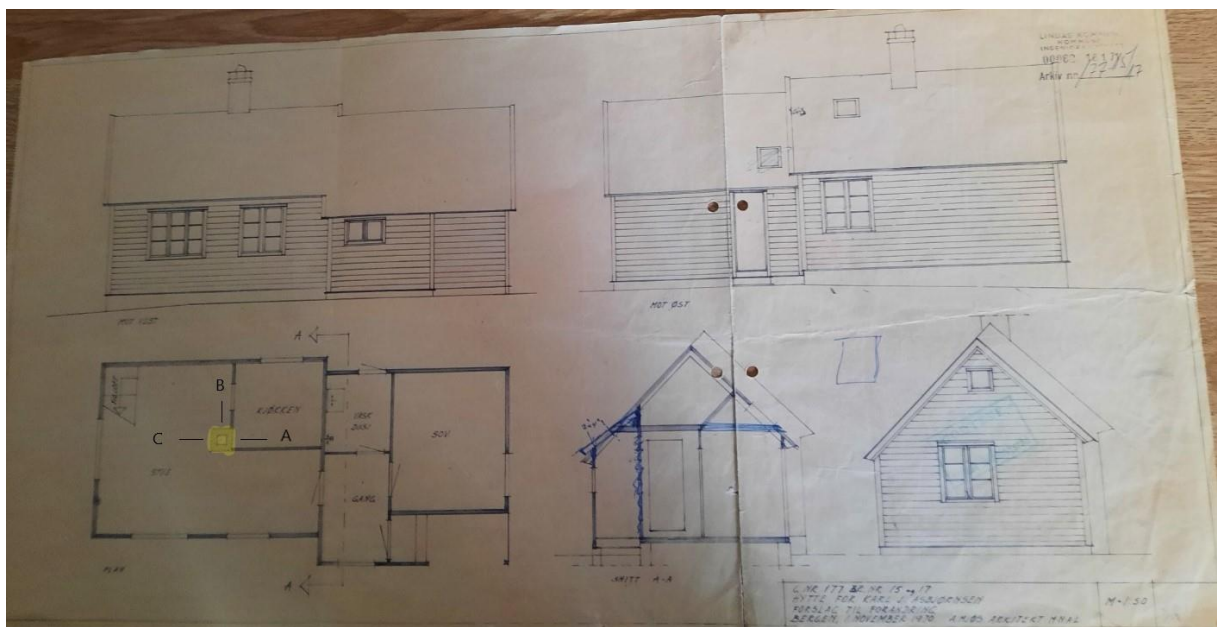

Markert I gul er pipen som skal rehabiliteres.

Pkt. A: Her er den gamle feierluken, den skal fjernes pga. Den er for nært kjøkkenbenken på kjøkkenet

Pkt. B: Den nye feierluken blir plassert her med god avstand til nærmeste brennbart materiale, I tillegg legges det inn en brannstein I feierluken.

Pkt. C: Her skal ovnen monteres på nytt. Den gamle sto også her men vil bli fjernet pga. Rehabiliteringen.

Pipen skal bli rehabilitert med Schidel Ø16 keramikkør som blir heis fra toppen av pipen og ned. Det blir brukt Schidel fugekitt mellom rørene og avstandsholdere pr. 1 Meter. Når rørene er på plass mures den gamle feierluken igjen og den nye blir montert. Deretter blir den nye ovnen montert.

Mvh. Robert Skår Solheim