


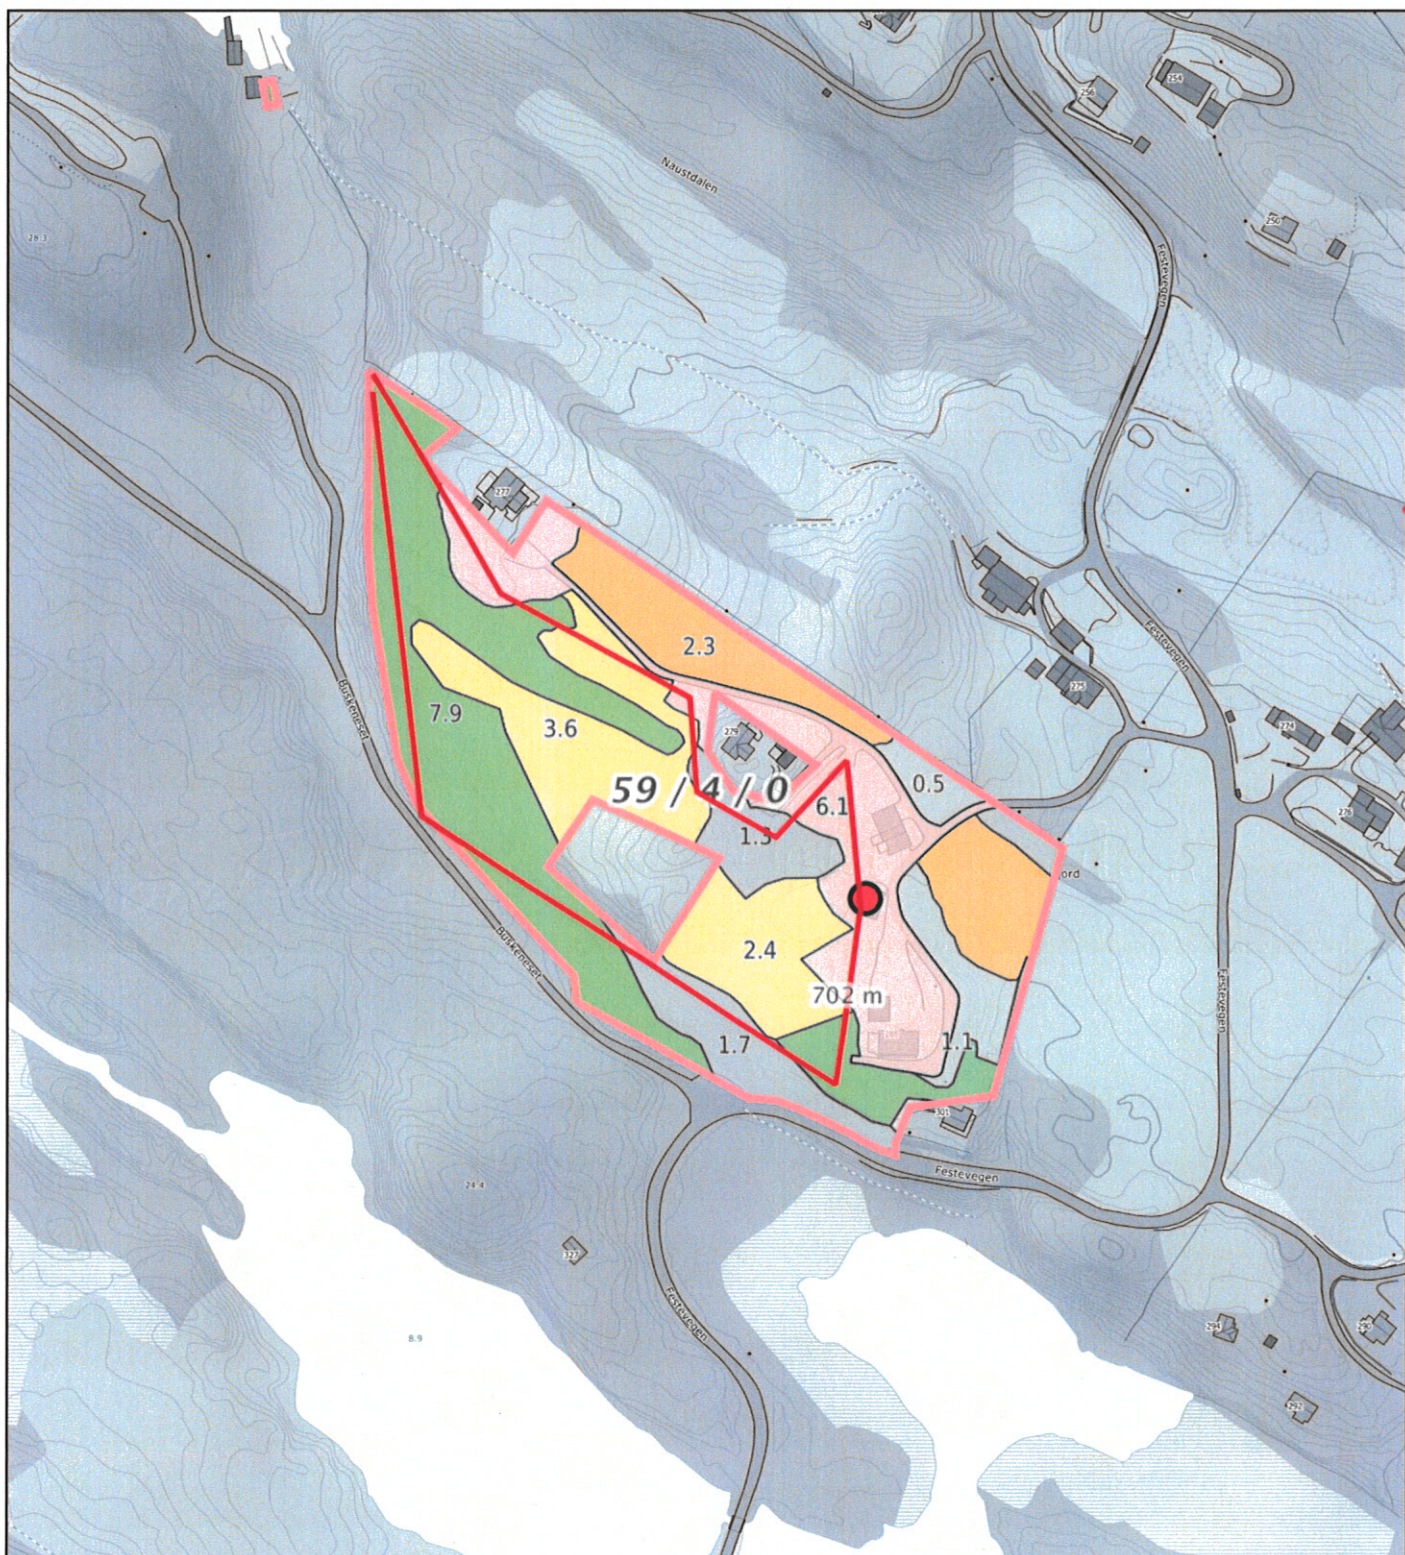

0 20 40 60m

Målestokk 1: 2500 ved A4 utskrift

Utskriftsdato: 30.03.2021 14:19

Eiendomsdata verifisert: 30.03.2021 12:27

GÅRDSKART 4631-59/4/0

Tilknyttede grunneiendommer:
59/4/0

Markslag (AR5) 7 klasser

TEGNFORKLARING

	Fulldyrka jord
	Overflatedyrka jord
	Innmarksbeite
	Produktiv skog *
	Annet markslag
	Bebyggd, samf., vann, bre
	Ikke kartlagt
Sum	

AREALTALL (DEKAR)

14.1	
0.0	
16.9	31.0
101.4	101.4
37.0	
6.7	43.7
0.0	0.0
176.1	176.1

* Produktiv skog er skog på fastmark og myr med skogbonitet lav eller bedre.

Kartet viser valgt type gårdskart for eiendommen man har søkt på. I tillegg vises bakgrunnskart for gjenkjennelse.

Arealstatistikken viser arealer i dekar for alle teiger på eiendommen. Det kan forekomme avrundingsforskjeller i arealtallene.

Ajourføringsbehov meldes til kommunen.

— Arealressursgrenser

Eiendomsgrenser

Driftssenterpunkt



NIBIO

NORSK INSTITUTT FOR
BIOØKONOMI