EKSISTERENDE SITUASJON

ambita

Kommune: 4631 Alver
Eiendom: 4631/99/4/0/0

Eiendomsgrenser

- Middels - høy nøyaktighet
- Mindre nøyaktig
- Lite nøyaktig
- Skissenøyaktighet eller uviss
- Omtvistet grense
- Vannkant
- Vegkant
- Fiktiv grenselinje
- Teigdelelinje
- Punktfeste

N

Målestokk 1:8000
Dato: 10.8.2020

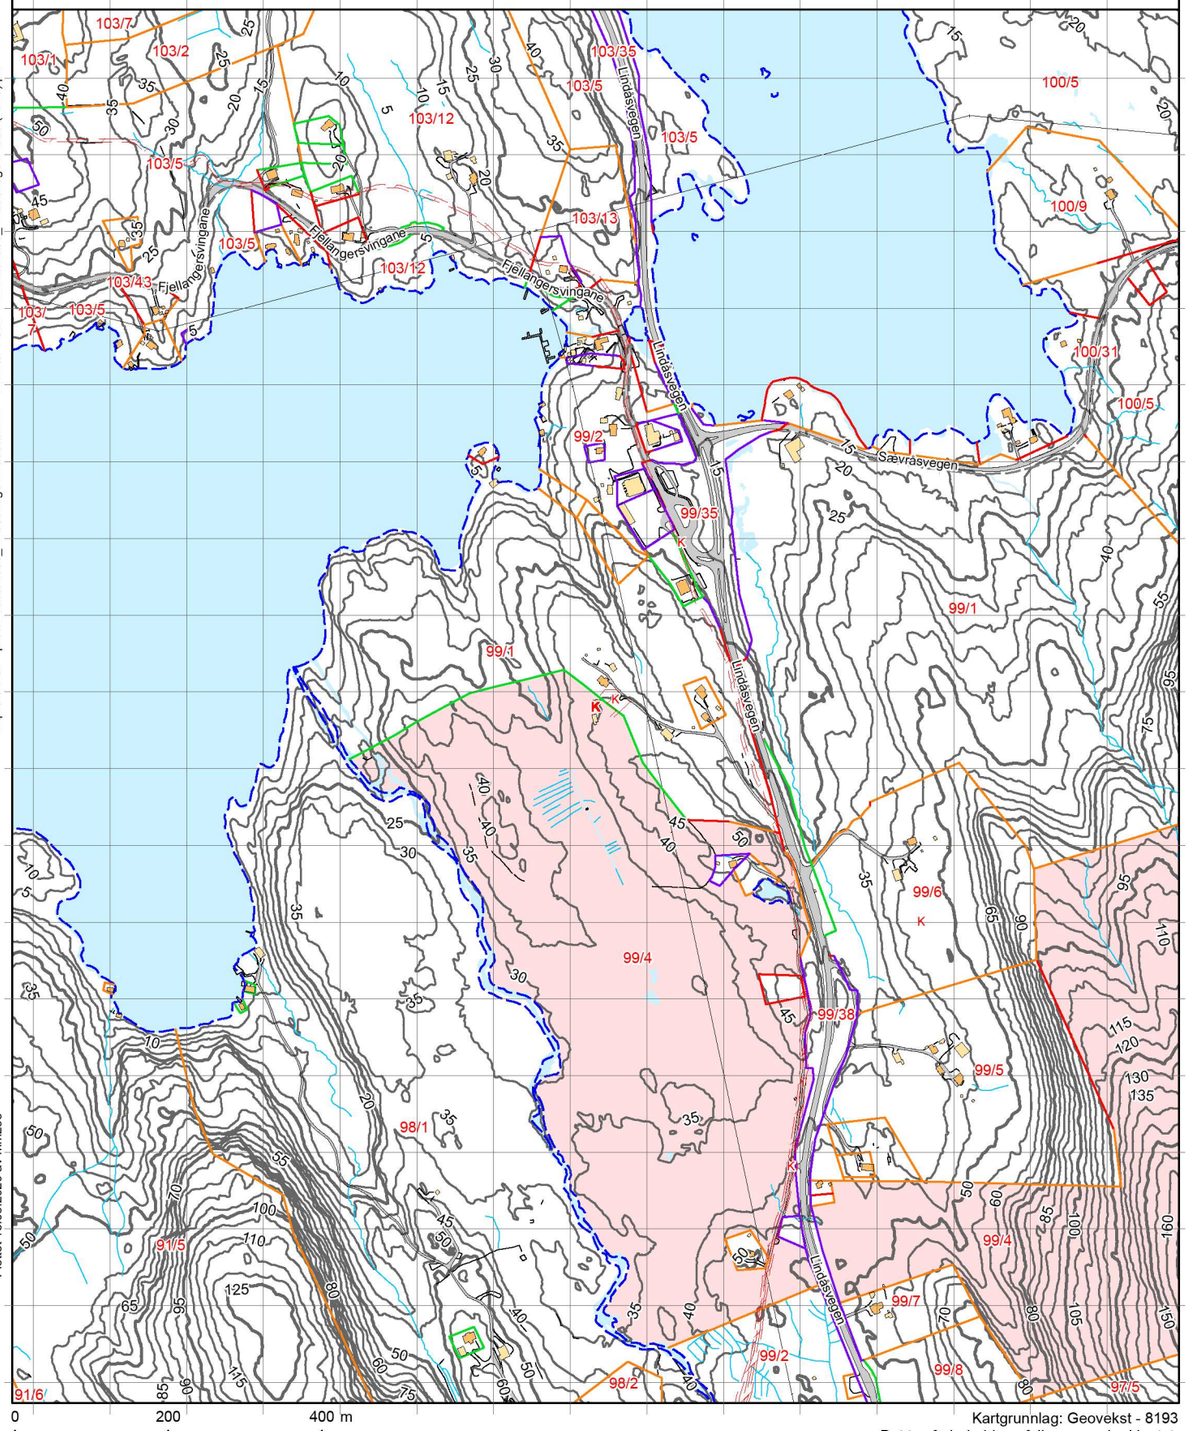

0 200 400 m

Kartgrunnlag: Geovekst - 8193
Det tas forbehold om feil og mangler i kartet.
Kartet kan ikke benyttes i byggesaksbehandling.

OMSØKT SITUASJON

ambita

Kommune: 4631 Alver
Eiendom: 4631/99/4/0/0

Eiendomsgrenser

- Middels - høy nøyaktighet
- Mindre nøyaktig
- Lite nøyaktig
- Skissenøyaktighet eller uviss
- Omtvistet grense
- Vannkant
- Vegkant
- Fiktiv grenselinje
- Teigdelelinje
- Punktfeste

N

Målestokk 1:8000
Dato: 10.8.2020

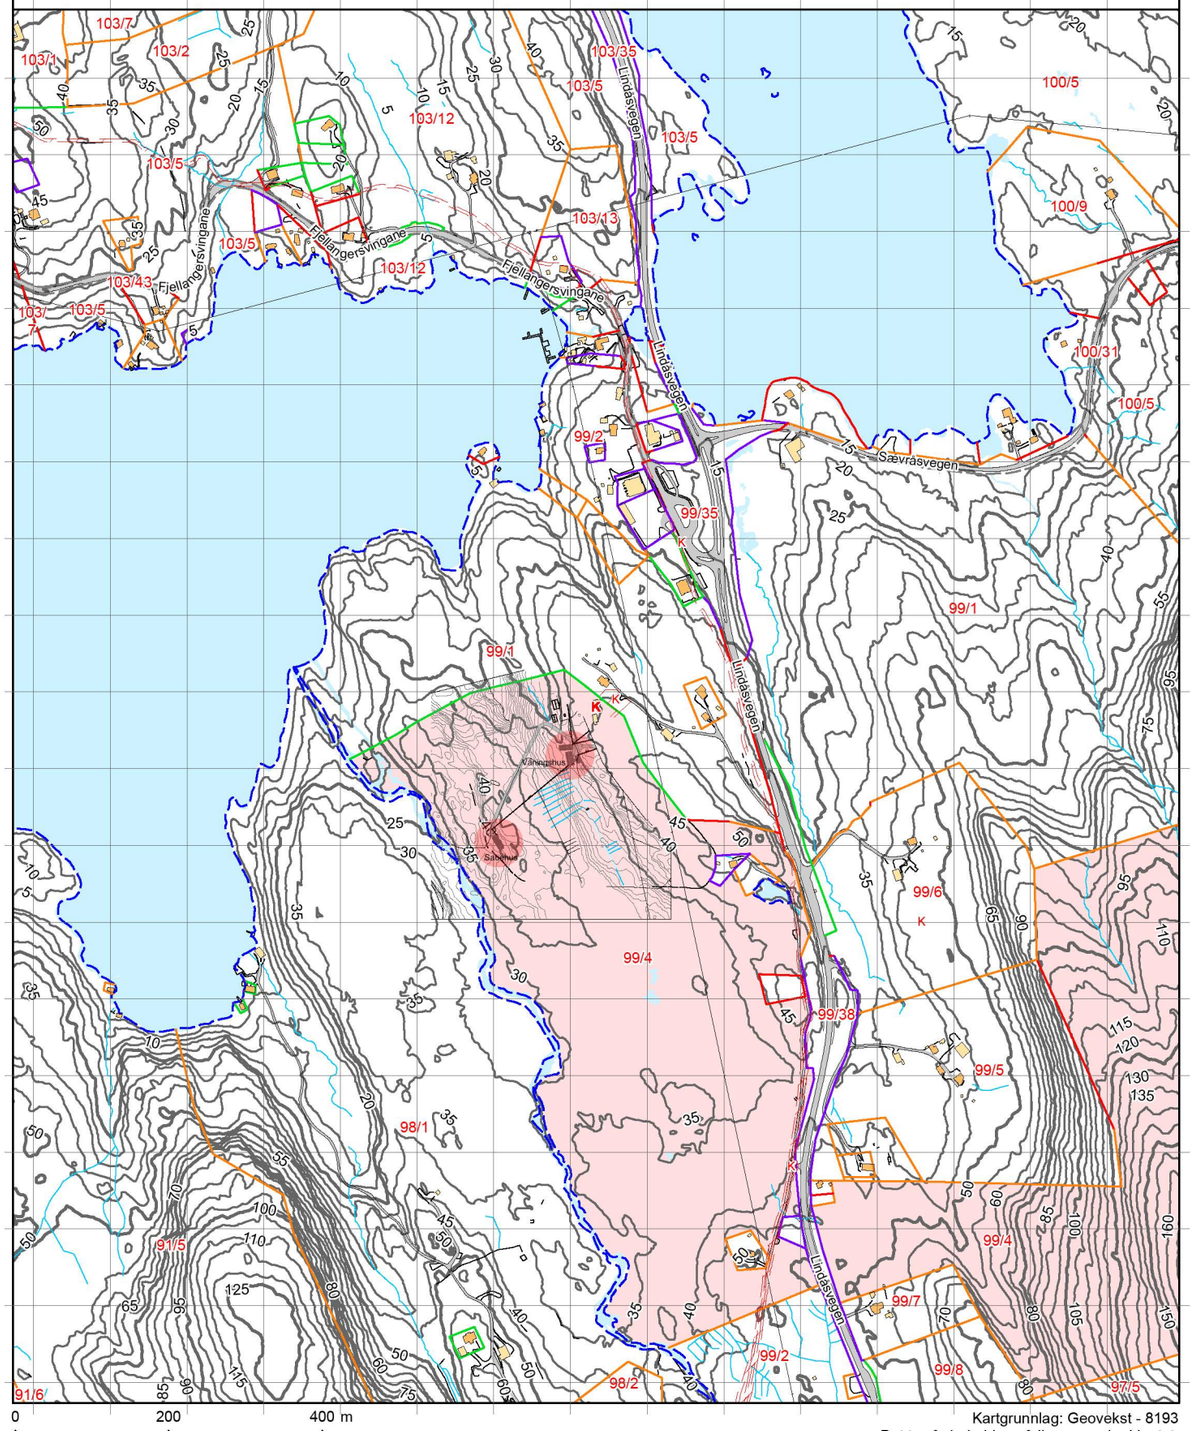

0 200 400 m

Kartgrunnlag: Geovekst - 8193
Det tas forbehold om feil og mangler i kartet.
Kartet kan ikke benyttes i byggesaksbehandling.

X:\pro 61251 - pro 62000\61698_Lindåsvegen 2086\3 ARK - IARK\3-4 CAD-FILER\61698_Lindåsvegen 2086 (2020).pln

Plottet 18.08.2020 av mm253

61698_Lindåsvegen 2086 Rammesøknad **Situasjonskart** 1:8000 18.08.2020 LINK ARKITEKTUR

Gnr./bnr. 99/4 Hjemmelshaver: Judith Eikevik