

SITUASJONSKART

Gnr/Bnr: gbnr 323/524,525
Adresse:
Eigar/søkar:

Kvalitet :

Gjeldande plan :
Planformål :

Vår referanse:



Sign.




Målestokk: 1:1000
Dato: 31.03.2021

ALVER
KOMMUNE



- | | | | |
|-----------|------------------------|---|------------|
| — // — | Gjerde |  | Bolighus |
| - - - - - | Usikker eigedomsgranse |  | Andre bygg |
| — — — — — | Målt eigedomsgranse | | |

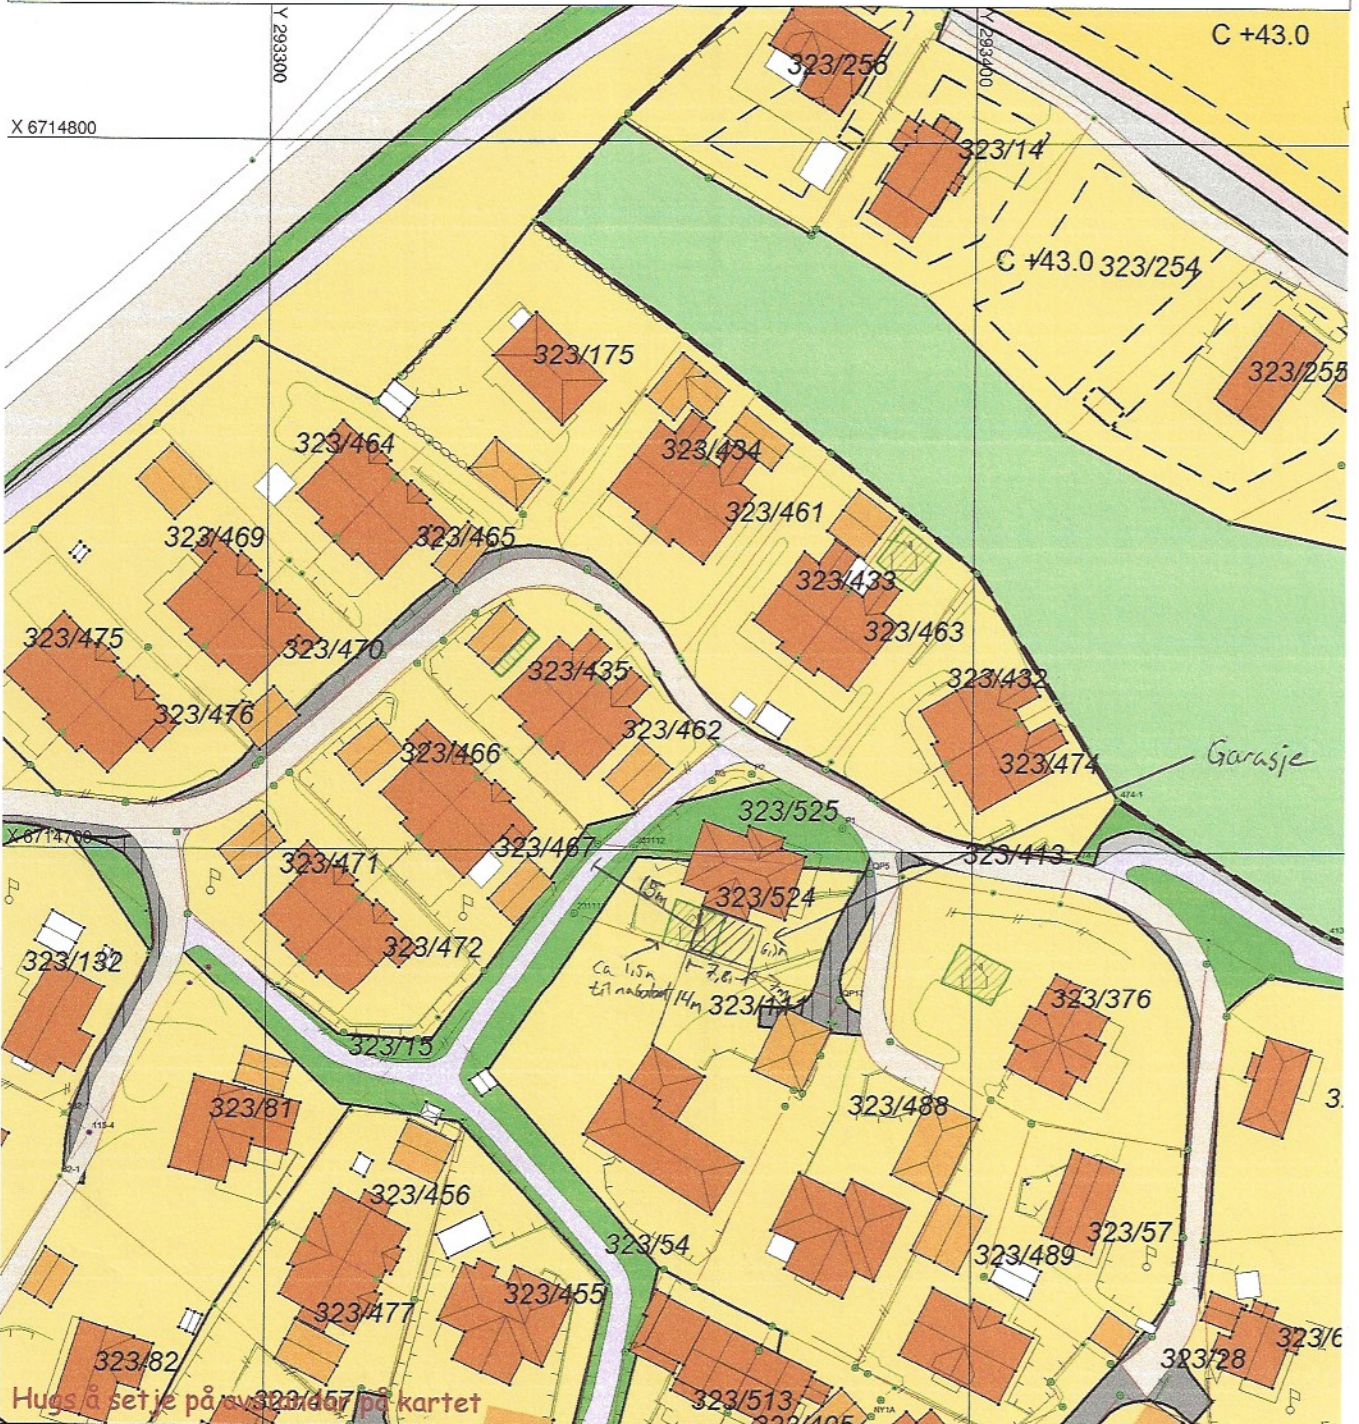

SITUASJONSPLAN

 Tiltak

 2/5-21
Underskrift Situasjonsplan Dato

Arealutregning

Tomt 323/525

Totalt 256,4 m²

Regulert park 235,75 m²

Regulert bolig 20,65 m²

Tomt 323/524

Totalt 584,3

Regulert park 33,24 m

Regulert bolig 551,06

Totalt regulert bolig = 571,71

Totalt bolig idag (Fotoavtrykk) 166 m²

Alle fall hentet med måleverktøy i kartdata

$$\text{Total utnyttelse} = \frac{166 + 49,14}{571,71} = 37,6\%$$

SITUASJONSKART

Gnr/Bnr: gbnr 323/524,525

Adresse:

Eigar/søkar:

Kvalitet :

Gjeldande plan :

Planformål :

Vår referanse:

Sign.

Areal

Skala: 1:1000
Dato: 31.03.2021

ALVER
KOMMUNE



fratrekk

- Bolighus
- Andre bygg

C +43.0

X 6714800




SITUASJONSPLAN

Tiltak


Underskrift Situationsplan

Dato


Oppdatert skisse Garasje 3/4 Ole Jon

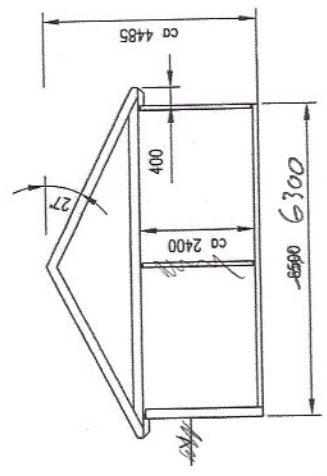


TYPISK SNITT

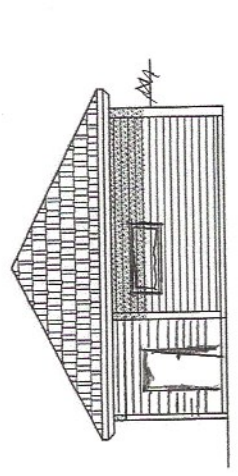

FASADE VEST

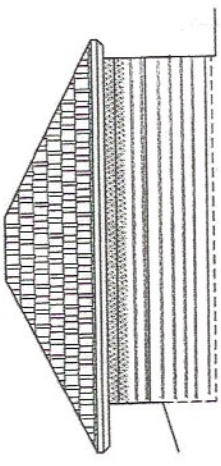

FASADE SØR

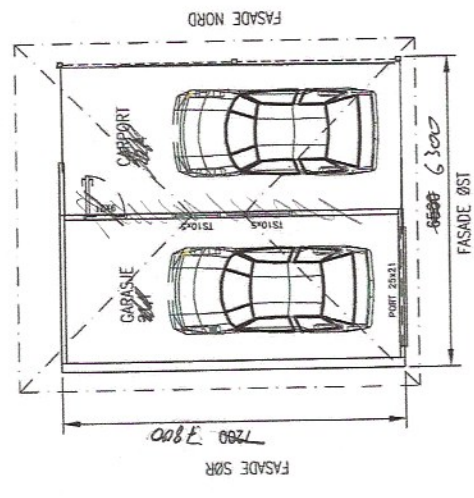


PLAN

Fasade Nord mot hus vil være hel vegg

FASADE NORD


BRA-GARASJE/CARPORT: 43,5 M2
BYA GARASJE: 44,9/4,468 M2

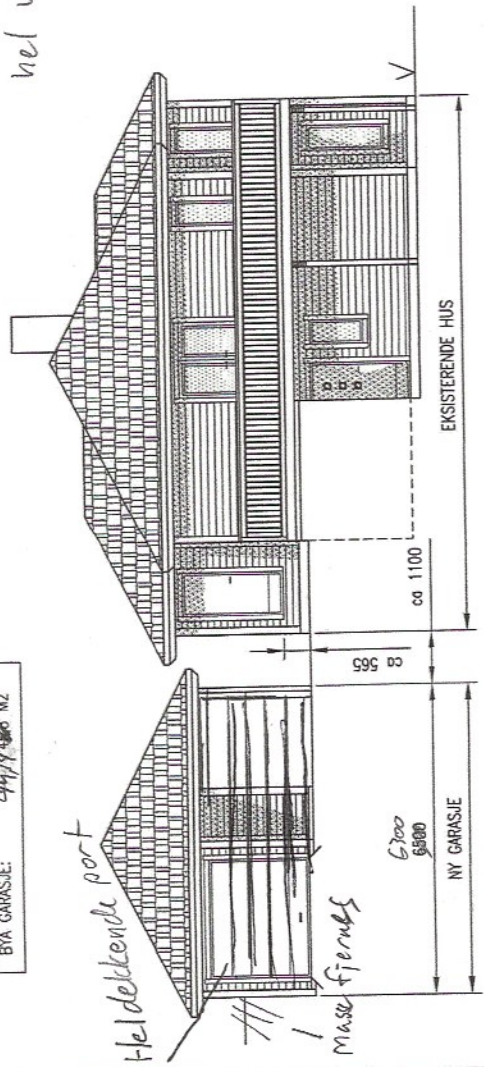

FASADE ØST

NEI GARASJE MÅ TILPASSES EKISTERENDE HUS PÅ STEDET.
TAKUTSTIKK GARASJE MOT ØST SKAL FLUKTE MED YTTERVEGG BOD
PÅ EKISTERENDE HUS.

NOTE: • PART OF DRAWING MAY NOT BE SHOWN IN SCALE • DO NOT TAKE MEASURES ON DRAWING • ONLY RELAY ON GIVE DIMENSIONS	REVISION/DATE: A/10.02.15	ACCORDING TO INTERNATIONAL LAWS THIS DRAWING IS THE PROPERTY OF ARKOCONSULT AS. THE DRAWING CAN NOT BE USED, MADE PUBLIC OR HANDRED OVER TO A THIRD PARTY WITHOUT OUR WRITTEN CONSENT. ANY INFRINGEMENT WILL LEAD TO LEGAL PROCEEDINGS.
DATE/SIGN: 10.02.15/LAH	PROJECT NO.: 2013227	FORMAT: A3
REV. DESCRIPTION: A VLM TR GARASJE	DRAWING NO.: 30913015A22	SCALE: 1:100
		DRAWN: LAH
		CHECKED: PKI
		DATE: 29.10.14
		DATE: 06.03.15

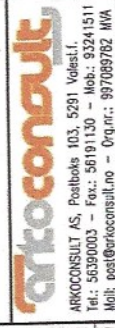

ARKOCONSULT AS, Postboks 103, 5291 Væstli.
Tel.: 56390003 - Fax.: 56191130 - Mob.: 93241511
Mail: post@arkoconsult.no - Org.nr.: 997069782 MVA