



FASADE MOT SØR



FASADE MOT ØST

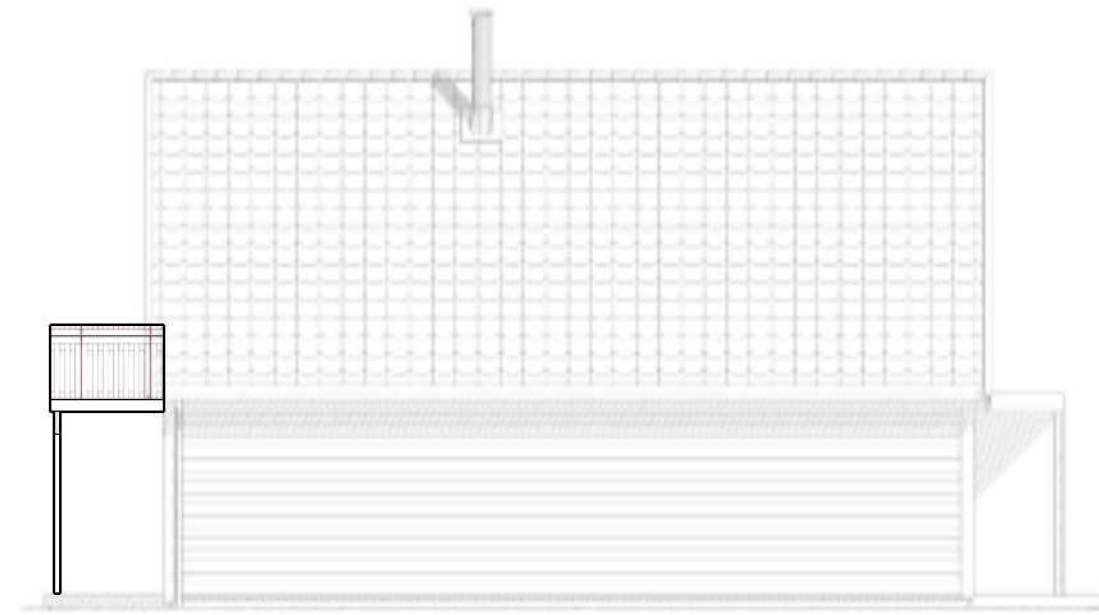

FASADE MOT NORD

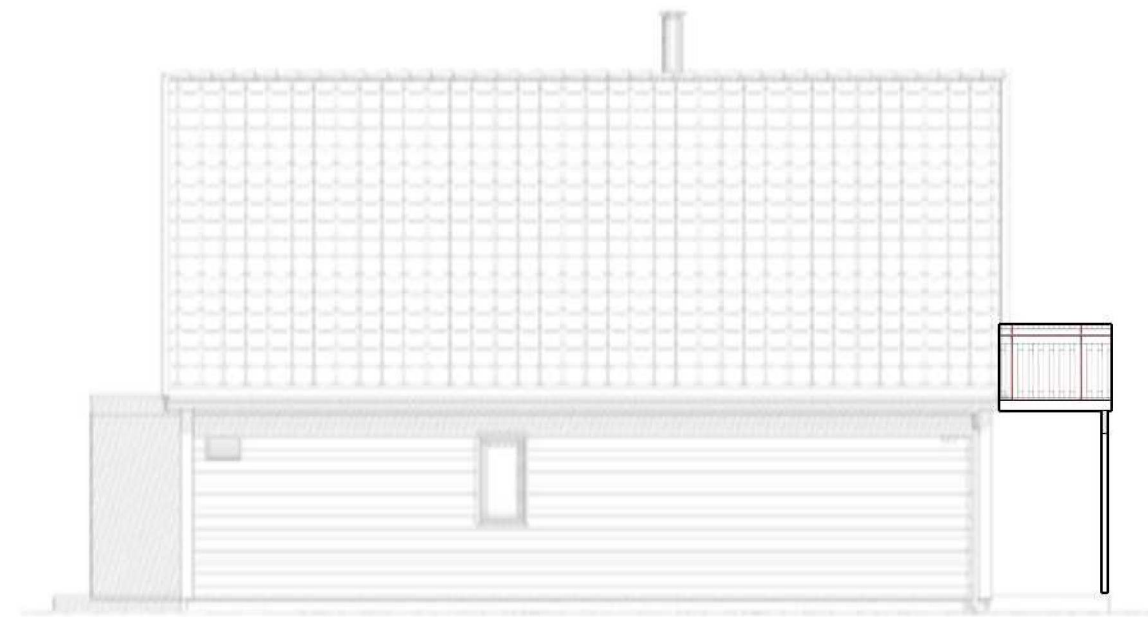

FASADE MOT VEST

**Villanger & Sønner AS**

Kvassnesvegen 45  
5914 Isdalstø  
orgnr: 925 580 376  
www.nordbohus.no/villanger  
post@villanger.no



**Fasade endring**

Trond Vetås, Sæbøvågen 260, 5938 Sæbøvågen  
gbnr 488/93  
- Balkong mot sør  
- endre vindu til balkongdør

Tegn nr:01  
tegn av:R.K  
Dato: 19.03.2021  
målestokk: 1:100