

Kommunens saksnr.

Nullstill



Søknad om endring av gitt tillatelse

etter plan- og bygningsloven (pbl) § 20-2

Berører endringen av tiltaket eksisterende eller fremtidige arbeidsplasser slik at det må innhentes nytt samtykke fra Arbeidstilsynet?

☐ Ja

☐ Nei

Hvis "ja" må slikt vedtak innhentes før igangsettingsstillatelse kan gis. Byggblankett 5177 med vedlegg.

Søknaden gjelder						
Eiendom/ byggsted	Gnr.	Bnr.	Festenr.	Seksjonsnr.	Bygningsnr.	Bolignr.
	215	34				
	Adresse				Postnr.	Poststed
	Eidsnesvegen 66				5913	Eikangervåg
	Kommune ALVER					

Beskrivelse av endring(er) av tiltak (dispensasjoner, areal, plassering, formål, bruk)
Dobbel garasje på gbnr 215/34 i Eidsnes ytre ble godkjent oppført i vedtak 25. oktober 2013 i sak 13/2737. Det ble gitt tillatelse til endring av godkjent tiltak i vedtak datert 8. januar 2014, i samsvar med tegninger datert 11. desember 2013. Godkjent plassering av garasjen fremgår av vedlagt situasjonskart markert med oransje. Faktisk plassering av garasjen fremgår av vedlagt situasjonskart markert med gult. Det søkes med dette om en endring av garasjens plassering i horisontalplanet slik at godkjent plassering blir i samsvar med faktisk plassering.

Vedlegg			
Nye vedlegg og tidligere vedlegg som endres	Gruppe	Nr. fra – til	Ikke relevant
Opplysninger om tiltakets ytre rammer og bygningsspesifikasjoner, byggblankett 5175	A	-	☒
Dispensasjonssøknad (begrunnelse/vedtak) (pbl kap 19)	B	-	☒
Nabovarsling (gjenpart/nabomerknader/kommentarer til nabomerknader)	C	-	☒
Situasjonsplan, avkjøringsplan	D	-	☒
Tegninger	E	-	☒
Redegjørelser/kart	F	1 - 1	☐
Erklæring om ansvarsrett	G	-	☒
Gjennomføringsplan	G	-	☒
Boligspesifikasjon i matrikkelen	H	-	☒
Uttalelser fra annen offentlig myndighet	I	-	☒
Rekvisisjon av oppmålingsforretning	J	-	☒
Andre vedlegg	Q	-	☐

Underskrifter					
Ansvarlig søker for tiltaket (for tiltak etter pbl § 20-1)			Tiltakshaver (bare for tiltak uten ansvarlig søker etter pbl § 20-4)		
Foretak			Navn		
			Yvonne Silden Stephensen og Corinne Silden Stephensen		
Kontaktperson	Telefon	Mobiltelefon	Kontaktperson	Telefon	Mobiltelefon
			Corinne Silden Stephensen		41916738
E-post			E-post		
			css@sands.no		
Dato	Underskrift		Dato	Underskrift	
			07.04.2021		
Gjentas med blokkbokstaver			Gjentas med blokkbokstaver		
			Yvonne Silden Stephensen og Corinne Silden Stephensen		

SITUASJONSKART

Gnr/Bnr: Gbnr 215/34
Adresse:
Eigar/søkar:

Kvalitet :

Målestokk: 1:500
Dato: 19.03.2021




Gjeldande plan : Kommunedelplanen for Lindås 2019-2031
Planformål : Landbruks-, natur- og friluftsføremål (LNF)

Vår referanse: Garasje

	Gjerde		Bolighus
	Usikker eigedomsgrense		Andre bygg
	Målt eigedomsgrense		

Sign.

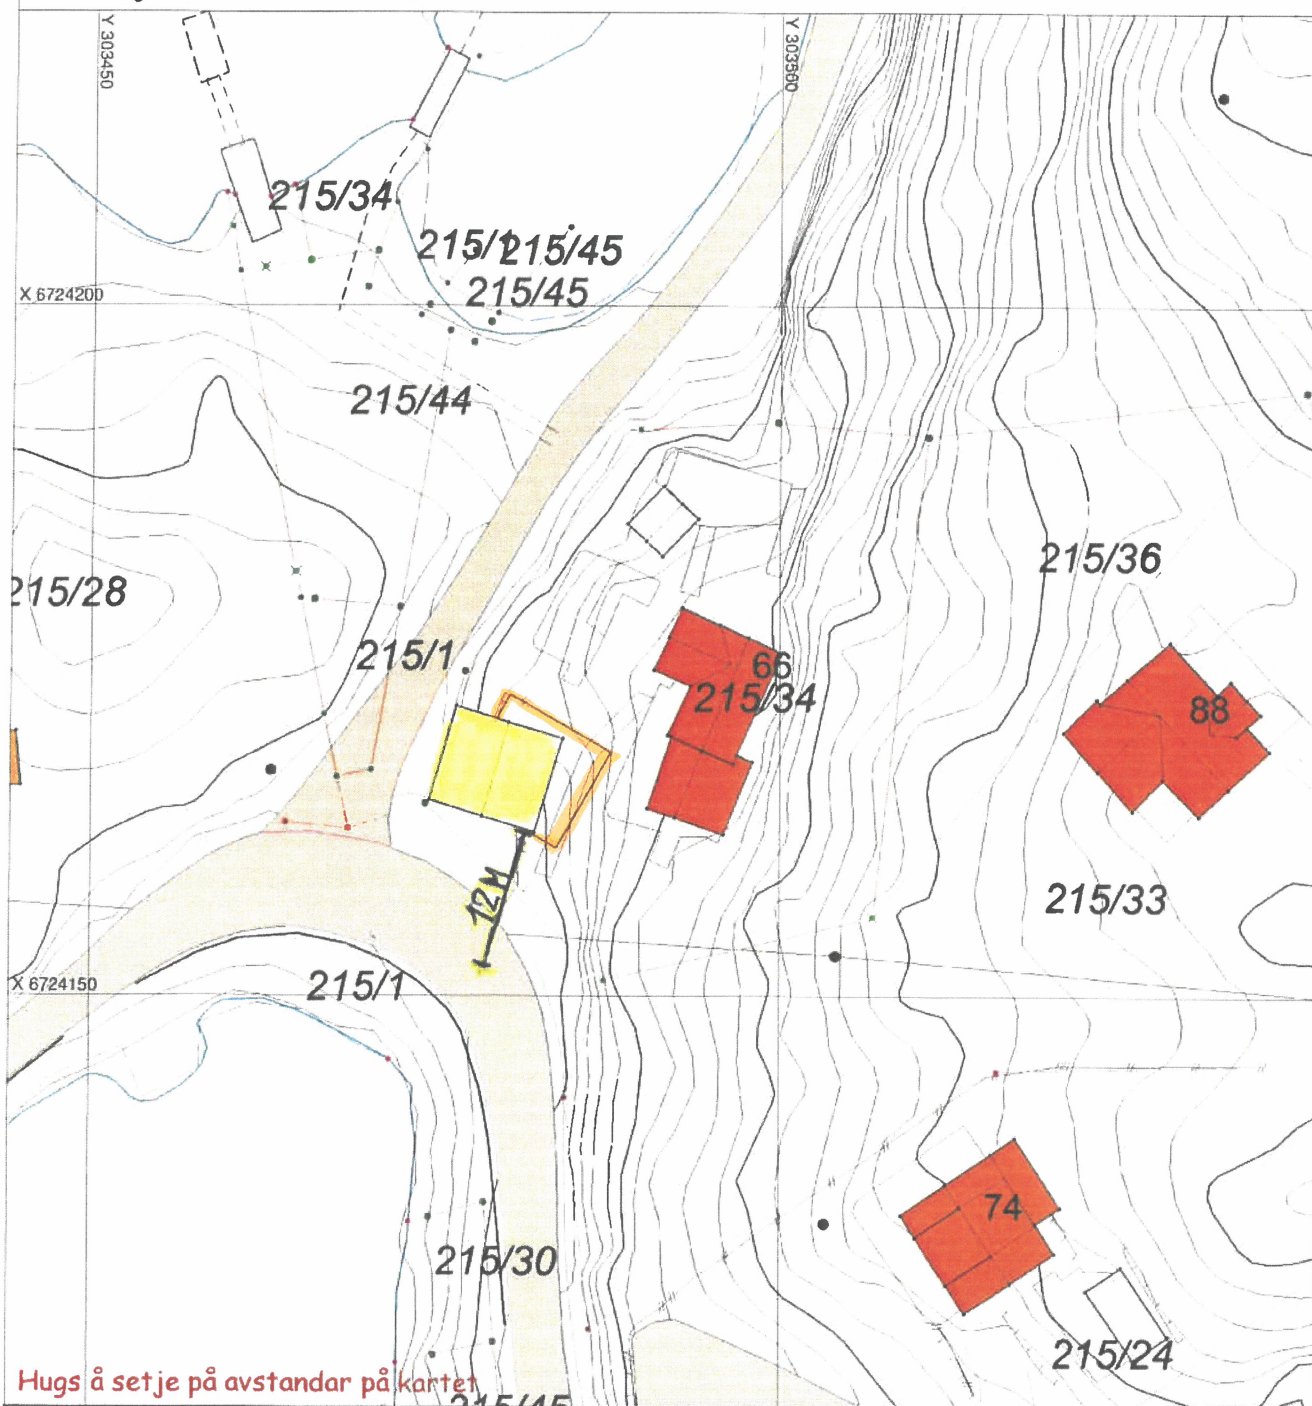

Hugs å setje på avstandar på kartet

SITUASJONSPLAN



Tiltak

Underskrift Situasjonsplan

Dato